

Nr 7106

/6506

Minuut

 $\frac{2}{1}$

Bijlagen

= 7 APR 1925

waarvan

 $\frac{1}{0}$

plan

3 AFSCHRIFTEN



De Bestendige Deputatie

VAN DEN PROVINCIALEN RAAD VAN LIMBURG

Gezien de beraadslaging van den gemeenteraad van *Zonhoven*
dd. *27 September 1924* een plan aannemende voor *de vereniging*
van een gedeelte van den buurtweg n. 9 van
den atlas der buurtwegen;

Gezien het plan der ligging ;

Gezien het proces-verbaal van onderzoek *de commodo et incommodo*
waaruit blijkt dat *tegen dit ontwerp geen bezwaren noch*
opmerkingen werden ingebracht;

Gezien het advies van den Arrondissements-Commissaris ;

Gezien het verslag van den H. Hoofd-Ingenieur Bestuurder van den
urbanisten en buurtwegdienst der provincie, dd. *23 Maart 1925,*
n^r *1690;*

2 minuten

Gehoord het verslag van den H. *Jadoul*,
lid van het Collegie ;

Gezien de wet van den 10 April 1841 gewijzigd door die van den
20 Mei 1863 en artikel 76 der gemeentewet ;

BESLUIT :

De bovengemelde beraadslaging voor hetgeen betreft de aanneming des
plans goed te keuren, en den aankoop ~~in der minne der tot uitvoering van dit
plan noodige gronden alsook den afstand der beschikbare gedeelten~~ weg aan de
aangrenzende eigenaren gelijkvormig art. 29 der wet van 10 April 1841, toe
te staan, *op voorwaarde dat de weg n.g. overal
een breedte van tien meter behoudt.*

Het tegenwoordig besluit zal door het schepencollegie 's Zondags na
deszelfs ontvangst afgekondigd worden, en ingevolge de schikkingen der wet
van den 20 Mei 1863, gedurende acht dagen aangeplakt blijven.

Het bewijs der vervulling dezer formaliteit zal ons, na verloop van den
bepaalden tijd voor het beroep bij den koning overgelegd worden.

Deze beroepen zullen desgevallend *aan den Heer Gouverneur der
provincie* moeten toekomen binnen de vijftien dagen die de aanplakking volgen.

Afschrift des tegenwoordigen zal, ter uitvoering aan den H. Arrondis-
sements-Commissaris van *Hasselt* verzonden worden.

Dergelijk afschrift zal tot naricht aan den H. Hoofd-Ingenieur Bertuurder
van den urbanisten en buurtweg dienst der provincie te Hasselt, overgezonden
worden.

In zitting te Hasselt, den *3 April* 192*8*.

Waren tegenwoordig : de HH.

**Gouverneur Voorzitter Gielen, Moors, Jadoul, Ceelen,
Hayen, leden en Roelants Griffier der Provincie**

Zuiveren
De Griffier der provincie,

Roelants

De Bestendige Deputatie,

C. H. van der Schueren

De Verslaggever,

Jadoul

Gezien door den Gemeenteraad het plan van
den overname van buurten n: 9
aanw. n: 1 de Heeren, Herkmans, Burgemeester; Elens, Schepers;
Hendriks, Linders, Van der Kooij, Helotte, Eggen, Jansen,
Dor en Mathuys, leden; Jansen, Secretaris.

Louboven, den 27 September 1923
De Gemeenteraad:
De Burgemeester, Voorzitter.

Provincie Limburg

Gemeente Louboven

Gezien door de Gemeenteraad:
aanw. n: 1 de Heeren, Herkmans, Burgemeester, Elens, Schepers;
Hendriks, Linders, Van der Kooij, Helotte, Eggen, Jansen, Dor en Mathuys, leden; Jansen, Secretaris.

Louboven, 28 juli 1923

De Gemeenteraad:

De Burgemeester, Voorzitter.

Vanwege den Raad:

De Secretaris,



[Handwritten signature]

Legende

Plan verbeulende 7 perceelen grond overnachten en
niet meer gebruikte buurten door het gemeente bestuur
voorgesteld om aan de aangrenzende eigenaren volgens
schatting of te sterven

Aangrenzende tafel

Volg nummer	Aangrenzende eigenaren	oppervlakte	titels der buurten	Aangrenzende
1	[Redacted]	7 are 85 cent.	Weg n: 9	
2		78 cent.	Weg n: 4	
3		1 a. 57 cent.	id	
4		2 a. 1 cent.	id	
5		2 a. 38 cent.	id	
6		47 cent.	id	
7		2 a. 21 cent.	id	
8		2 a. 92 cent.	id	
9		22 cent.	id	

Louboven den 11 Mei 1923


Begemaakt door den ondergetekende landmeter
Witling bevestigd door het tribunaal van
Eerste aanleg te Hasselt

[Handwritten signature]

Schaal: 1/2500

0 15 30 60 90 120
Meters

Vanwege den Raad:
De Secretaris,

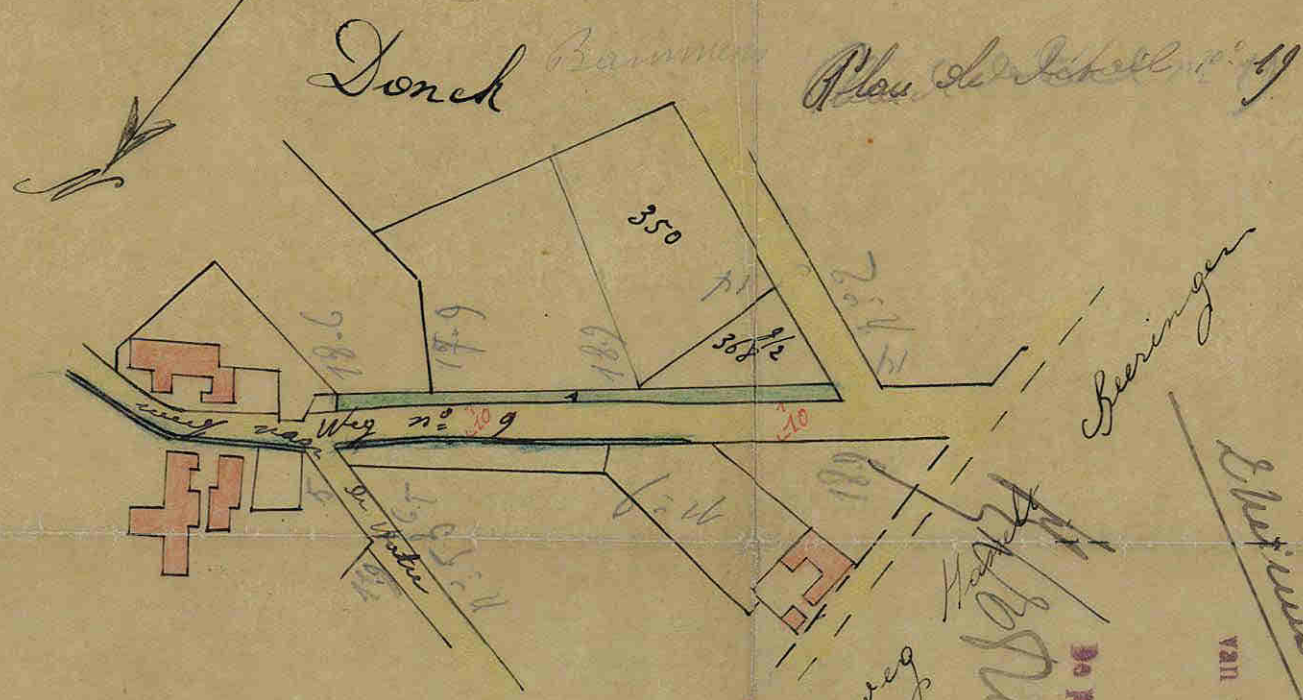

Berkenen straat

