

Nr 7106

21688

Minuut

Bijlagen

12 NOV 1926

waarvan plan

3 AFSCHRIFTEN



De Bestendige Deputatie

VAN DEN PROVINCIALEN RAAD VAN LIMBURG

Gezien de beraadslaging van den gemeenteraad van Zonhoven
 dd 23 Januari 1926 een plan aannemende voor de herleiduig en
verbreduig van den beurtweg nr 84 en de verbreduig
van een gedulte van den beurtweg nr 10;

Gezien het plan der ligging ;

Gezien het proces-verbaal van onderzoek *de commodo et incommodo*
 waaruit blijkt dat *tegen het onderhavig ontwerp geen*
bezwaren noch opmerkingen werden inge-
diend;

~~Gezien het advies van den Arrondissements-Commissaris ;~~

Gezien ~~de~~ *de* verslagen van den H. Hoofd-Ingenieur Bestuurder van den
~~provinciale technische dienst,~~
~~urbanisten en buurtwegdienst der provincie,~~ dd. 7 Juni 1926, nr 3424 en
18 September 1926, nr

Zuiveren

Gehoord het verslag van den H.
lid van het Collegie ;

Gruyters

Gezien de wet van den 10 April 1841 gewijzigd door die van den
20 Mei 1863 en artikel 76 der gemeentewet ;

BESLUIT :

De bovengemelde beraadslaging voor hetgeen betreft de aanneming des
plans goed te keuren, en den aankoop in der minne der tot uitvoering van dit
plan noodige gronden alsook den afstand der beschikbare gedeelten weg aan de
aangrenzende eigenaren gelijkvormig art. 29 der wet van 10 April 1841, toe
te staan.

Het tegenwoordig besluit zal door het schepencollegie 's Zondags na
deszelfs ontvangst afgekondigd worden, en ingevolge de schikkingen der wet
van den 20 Mei 1863, gedurende acht dagen aangeplakt blijven.

Het bewijs der vervulling dezer formaliteit zal ons, na verloop van den
bepaalden tijd voor het beroep bij den koning overgelegd worden.

Deze beroepen zullen desgevallend *aan den Heer Gouverneur der*
provincie moeten toekomen binnen de vijftien dagen die de aanplakking volgen.

Afschrift des tegenwoordigen zal, ter uitvoering aan ~~den H. Arrondis-~~
~~sements-Commissaris van~~ *Zonhoven* verzonden worden.

Dergelijk afschrift zal tot bericht aan den H. Hoofd-Ingenieur Bertuurder
van den ~~urbanisten en buurtweg dienst der provincie te Hasselt~~, overgezonden
worden.

In zitting te Hasselt, den *8 November* 192*6*

Waren tegenwoordig : de HH.

Moors, Voorzitter Geelen, Palmers Haven.


**Gruyters en Spaas leden en Roelants Griffier der
Provincie**

De Griffier der provincie,

De Bestendige Deputatie.

De Verslaggever,

Plan de détail N° 18

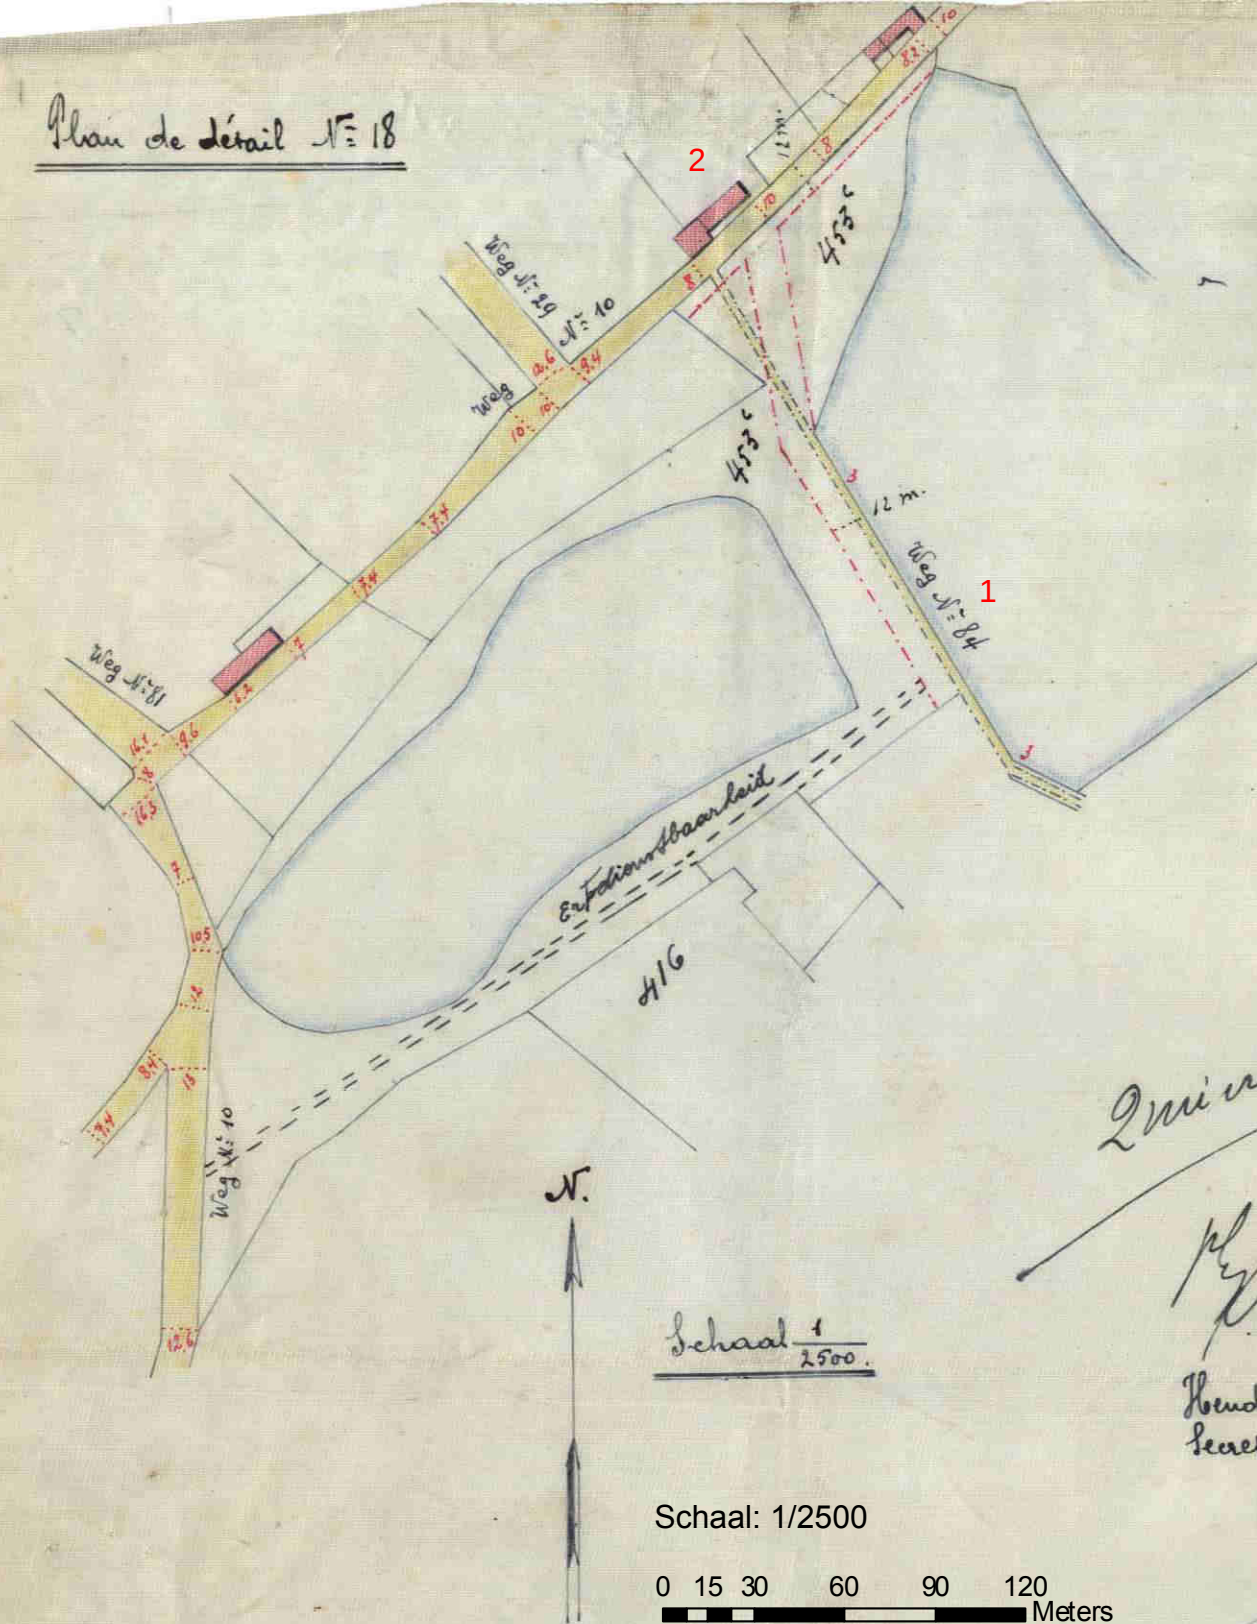

Gemeente Zonhoven.

Uittreksel uit het atlas der buurtwegen der gemeente Zonhoven tot verbrediging en wijziging van buurtweg N° 84 en verbrediging van buurtweg N° 10.

Legende.

De zwarte lijnen duiden de wettige ligging aan volgens het atlas der buurtwegen.

De buurtwegen zijn door gele tint aangegeven.

De roode puntlijnen duiden de ontworpen ligging aan van de te wijzigen buurtwegen. Voor de verbrediging worden deze 12 m.

Zinnig

Gezien om gehecht te worden aan ons besluit van heden, n° 706-21688.

Hasselt, den 8 november 1926.

De Bestendige Deputatie,

J. Moors

De provinciale Griffier,

De Verslaggever,

Verslaggever

Gezien door den Gemeenteraad:

Banwerig: de Heeren Sterkenmans, Burgemeester; Clements en Tolens, Schepenen; Hendriks, Indestege, Vanbaekryck, Melotte, Rijken, Bos en Mathuis, Edele; Jaenen, Secretaris.

Zonhoven, den 23 Januari 1926.

Van wege den Raad:
De Secretaris

De Gemeenteraad:
De Burgemeester, voorzitter,

