

N^o 7106

/ 9309

MINUUT

Bijlagen



waarvan / plan

De Voorzitter van het Duitsch Burgerlijk Bestuur

IN VERVANGING

van de Bestendige Deputatie des Provincieraads van Limburg

krachtens verordening des Heeren Generaal-Gouverneurs in België van 26 April 1917,

Gezien de beraadslaging van den gemeenteraad van *Zonhoven*
 dd. *29 Juni 1917* een plan aannemende voor *de rechtekening*
en de verbreeding van een gedeelte der buurt-
wegen n^o 42 en 43;

Gezien het plan der ligging;

Gezien het proces-verbaal van onderzoek *de commodo et incommodo*
 waaruit blijkt dat *dit ontwerp aan geen verzet noch*
opmerking aantekening heeft gegeven;

Gezien het advies van den Burgerlijken Commissaris;

Gezien het verslag van den H. Hoofd-Ingenieur Bestuurder van den tech-
 nischen dienst der provincie, dd. *11 October 1917*, n^o *67140;*

Gezien de wet van den 10 April 1841 gewijzigd door die van den 20 Mei 1863 en artikel 76 der gemeentewet ;

BESLUIT :

De bovengemelde beraadslaging voor hetgeen betreft de aanneming des plans goed te keuren, en den aankoop in der minne der tot uitvoering van dit plan noodige gronden alsook den afstand der beschikbare gedeelten weg aan de aangrenzende eigenaren gelijkvormig art. 29 der wet van 10 April 1841, toe te staan.

*De wegen zullen aangelegd worden met den grond die zich in oormaat bevindt op gedeelten van perceel n° 316 c die bij de wegen zullen gevoegd worden ;
Er zal een nieuwe gracht gemaakt worden in de richting van de ontworpen grenslijn des wegs, d. i. lang perceel n° 310 c ;
De duiker onder weg n° 48 aan punt A zal verlengd worden tot aan voornemden nieuwen gracht.*

Het tegenwoordig besluit zal door het schepencollegie 's Zondags na deszelfs ontvangst afgekondigd worden, en ingevolge de schikkingen der wet van den 20 Mei 1863, gedurende acht dagen aangeplakt blijven.

Het bewijs der vervulling dezer formaliteit zal ons, na verloop van den bepaalden tijd voor het beroep bij den koning, overgelegd worden.

Deze beroepen zullen desgevallend aan den H. Gouverneur der provincie moeten toekomen binnen de vijftien dagen die de aanplakking volgen.

Afschrift des tegenwoordigen zal, ter uitvoering aan den H. Burgerlijken Commissaris van *Hasselt Maesryck* verzonden worden.

Dergelyk afschrift zal tot naricht aan den H. Hoofd-Ingenieur Bestuurder van den technischen dienst der provincie te Hasselt, overgezonden worden.

HASSELT, den *22. oktober* 1917.

Minuten

Der Präsident der deutschen Zivilverwaltung
in der Provinz Limburg,

H. B. B. B.

F


Ontwerp voor de gedeeltelijke rechtmaking, verenging
en verbrediging van de buurwegen n^os 42 en 43.

Schaal 1
2500

Schaal: 1/2500

A scale bar labeled "Meters" with markings at 0, 15, 30, 60, 90, and 120. The bar is divided into segments: 0-15m (white), 15-30m (black), 30-60m (white), 60-90m (black), and 90-120m (white).

De blauwe lijnen duiden veranderingen aan welke de buwtingen onder-
gaan hebben tijdens het aanleggen van den spoorweg en tijdens eene ge-
deeltelijke vereeniging der wegen n^os 42 en 43. Het gedeelte dat tijdens
deze vereeniging van de buwtingen is afgetrokken word is volgens de
kadastrale aanduidingen den 27 November 1851 door tusscheperkmist van
verkocht geworden.

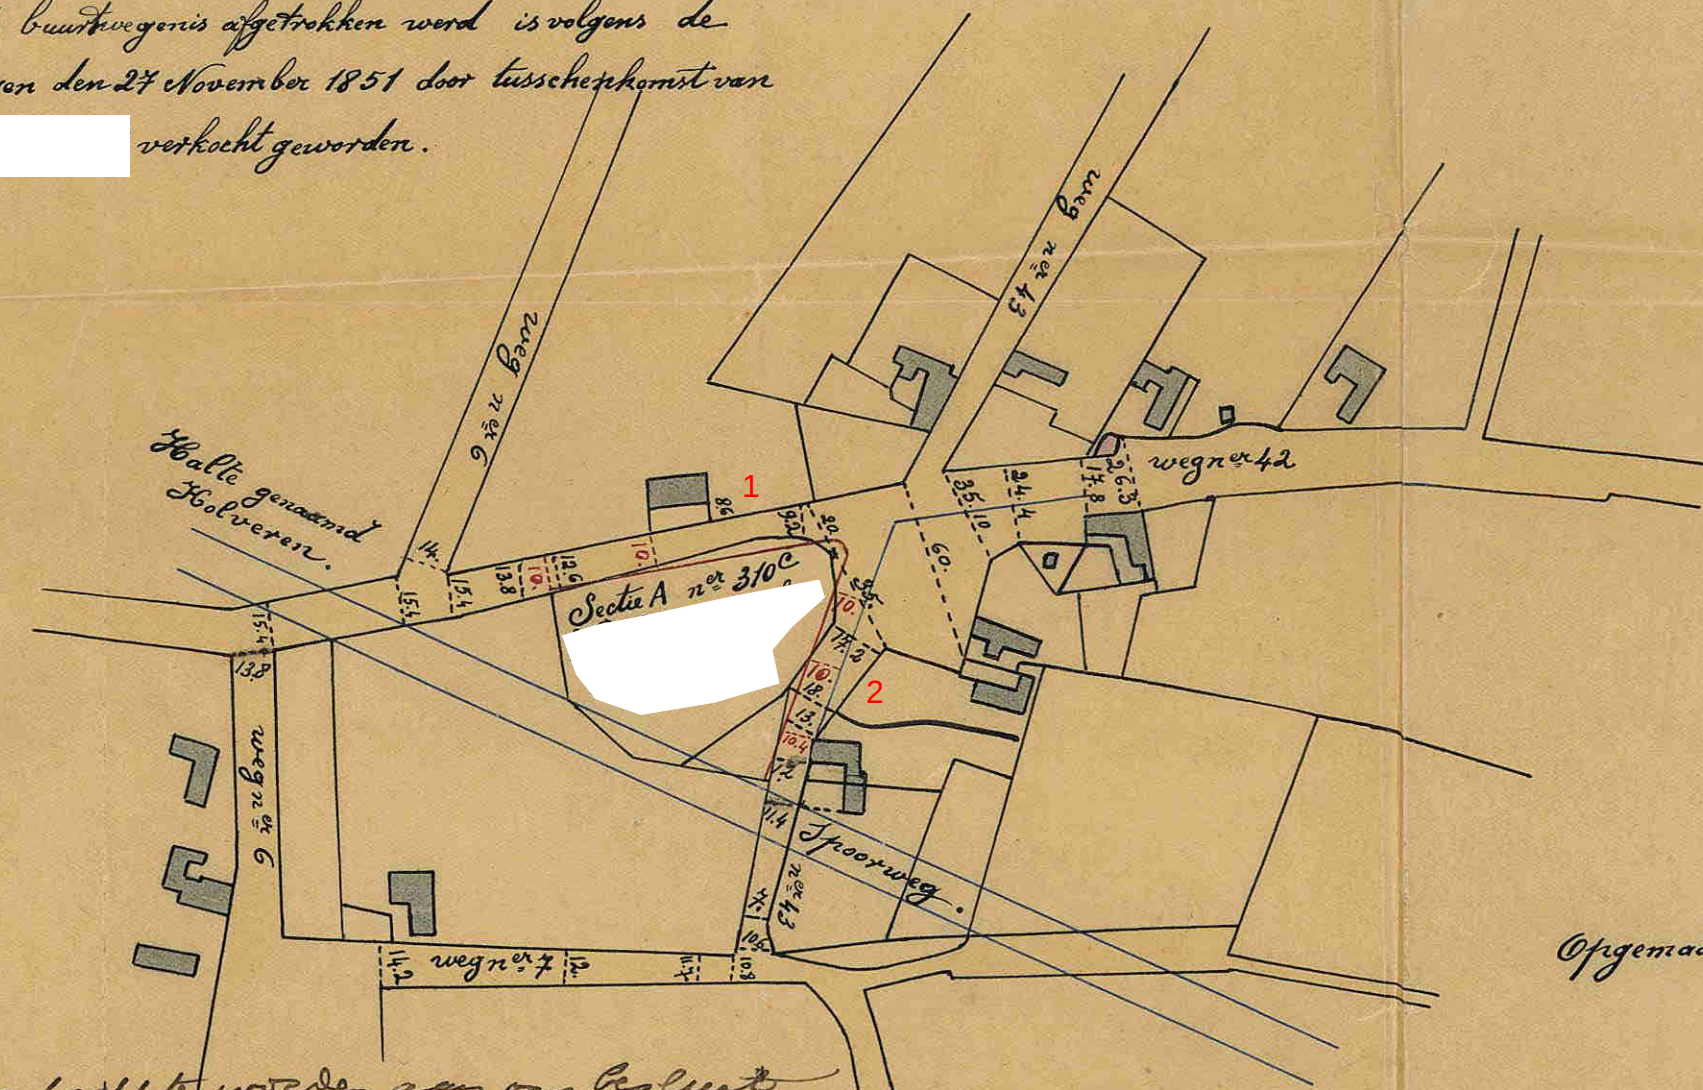

Opge maakt te Hasselt den 9 April 1917.
De buurtwegcommissaris,
H. Roseman

 An den Präsidenten der Deutschen
 Zivilverwaltung in der Provinz
 Limburg,

30 OCT 1915


Vanwege den Koning:
 De Gouverneur:
 De Vice-gouverneur.


