

PROVINCIEBESTUUR VAN LIMBURG.
III° DIRECTIE - 5e Afdeling A
Aanwr. nr. 7106/ 6287

5 afschriften.
2-P.T.D.
2-Gte.
1-Bundel.

M I N U U T.

DE BESTENDIGE DEPUTATIE VAN DE PROVINCIERAAD
VAN LIMBURG;

Gelet op de beslissing dd. 13/12/ 1977 ,
waardoor de gemeenteraad van Zonhoven
een plan aanneemt voor de afschaffing van ~~een gedeelte~~
~~weggedeelte van weg nr. 5~~
op het grondgebied van deze gemeente;

Overwegende dat het niet gaat om een voetweg
welke in de bebouwde kom van een stad of in een aaneen-
gebouwd gedeelte van een plattelandsgemeente is gelegen;

Gelet op het proces-verbaal van het onderzoek
de commodo et incommodo, waaruit blijkt dat er geen be-
zwaren of opmerkingen werden ingediend;

Gelet op het gunstig advies van de Heer Hoofd-
ingenieur-Directeur van de Provinciale Technische Wegen-
dienst, dd. 18 november 1977 , nr. 5270;

Gelet op de wet van 10 april 1841, gewijzigd bij
de wetten van 20 mei 1863, 9 augustus 1948 en 5 augustus
1953, alsook op de omzendbrieven van de Heer Minister van
Openbare Werken nrs. 13, 13bis en 13 ter;

Gehoord de Heer *Vink* , Lid van het
college, in zijn desbetreffend verslag;

.../...

B E S L U I T :

De sekte van de ~~een gedeelte wegevers~~ *van weg 925*
op het grondgebied van de gemeente *Zonhoven*,
aangeduid in *oranje* kleur op het hierbijgevoegd plan, is
afgeschaft en onttrokken aan het openbaar domein.

De afstand van de grond die door deze afschaffing
vrijkomt, mag gebeuren overeenkomstig artikel 29 van de wet
van 10 april 1841.

Dit besluit zal, 's zondags na ontvangst, door het
schepencolleg afgekondigd worden, en ingevolge de beschik-
kingen van de wet van 20 mei 1863, gedurende acht dagen
aangeplakt blijven.

Belanghebbende derden, alsook de gemeente, kunnen
tegen dit besluit in beroep gaan bij de Koning. Dit beroep
schorst de uitvoering van dit besluit tot wanneer de
Koning uitspraak heeft gedaan. Dit beroep moet uitgeoefend
en aan de gouverneur overgemaakt worden binnen vijftien
dagen, volgend op de aanplakking van dit besluit.

Afschrift van dit besluit zal, ter uitvoering
worden overgemaakt aan het gemeentebestuur van *Zonhoven*.

Dergelijk afschrift zal, tot naricht, gezonden
worden aan de Heer Hoofdingenieur-Directeur van de Provin-
ciale Technische Wegendienst.

Hasselt, **5 -1- 1978**

WAREN AANWEZIG DE HEREN :

Gouverneur, Voorzitter; Smets, Vints
Beuls, Mannaerts, Didden, Op 't Eynde,
Leden en Smeets, Griffier der Provincie

Namens de Bestendige Deputatie;

De Griffier der Provincie,

De Gouverneur-Voorzitter,

3 min.
(3)
De Verslaggever,

10 -1- 1978

1 exp → Ste
1 exp → P.T.D.

III Directie
S = Afdeling A

Gezien om gehecht te worden aan ons besluit
van heden, nr. 7106/6287

Hascout, de 5 - 11 - 1978

De Beëindigende Deputatie :

De Griffier der Provincie, De Gouverneur-Voorzitter,

3 min.


(3)
De Verslaggever,

10 - 11 - 1978

Gemeente ZONHOVEN

Sectie C

"Op de Steent."



Schaal : 1/500

Lot II.
10ca.
 $\frac{508}{ex}$

Lot III.
4ca
 $\frac{508}{ex}$

Juist verklaard
Zonhoven, de 16 april 1960
De Meetkundige-Schatter

[Signature]

MELISSEN J.

Schaal: 1/500

0 2,5 5 10 15 20
Meters