

Ministère
de
l'Intérieur.

6^e Division.
N^o 261.
559.

6129^{6e} 1871 124
Léopold,

Roi des Belges,

A tous présents et à venir, Salut:

Vu l'état analytique de ces
demandes formées par plusieurs
Conseils Communaux de la province
du Limbourg, à l'effet d'être au-
torisés à apporter certaines modifi-
cations à la voirie vicinale de leur
localité et à aliéner des parcelles
de chemins devenues sans emploi,
lequel état, dressé le 9 Octobre 1857,
par la Députation permanente
du Conseil provincial du Limbourg,
indique l'avis de ce Collège au sujet
des dites demandes, ainsi que
les propositions de notre
Ministre de l'Intérieur, quant
aux décisions à intervenir;

Vu les délibérations des Conseils
Communaux susmentionnés relatives
aux demandes résumées dans le



état;

Vus plans des changements et aliénations
proposés dans ces délibérations;

Vu les procès-verbaux des enquêtes de
commodo et incommodo auxquelles ont
été soumis les plans dont il s'agit;

Vu les art. 28 et 29 de la loi Du 10 Avril
1841 ainsi que l'art. 76 de la loi Du 30 Mars
1836;

Sur la proposition de Notre Ministre
de l'Intérieur

Nous avons arrêté et arrêtons:

Art. 1^{er}. L'état et les plans susmention-
nés sont approuvés, tels qu'ils se trouvent
ci-joints.

Art. 2. Notre Ministre de
l'Intérieur est chargé de l'exécution du
présent arrêté.


Donné à Ardennes, le 28 J^{vr} 1857
/signé/ Léopold

Par le Roi.
Le Ministre de l'Intérieur /signé/ P. De Deckers.

Pour expédition conforme:
Le Secrétaire général du Ministère de l'Intérieur,
L. Humez



4

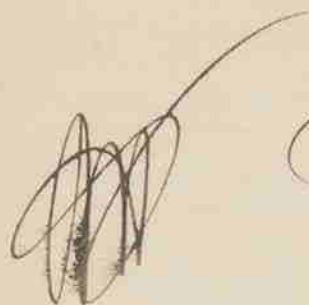


3^e Trimestre 1856

Etat présentant l'analyse des
propositions formées par les conseils
communaux, en conformité de
l'art. 28 de la loi du 10 avril 1841,
et de l'instruction à laquelle ces
propositions ont donné lieu.

à copier

Noms des communes.	Nature des demandes.	Date des demandes.	Date d'expiration du délai de recours en conseil municipal.	Analyse des réclamations & observations mentionnées au procès-verbal d'enquête.	Analyse des observations du conseil municipal au sujet de ces réclamations.	Avis			Décisions.
						du Commissaire royal	du conseil municipal	de la Députation permanente.	
Beck & Lambert	Suppression du sentier N° 4 mesurant 50 pieds plus valus.	1857	1857	X	"	Favorable à la demande.	Favorable à la demande.	Si il y a lieu d'en accueillir la demande.	Approuvé
Lehou.	Petitionnement des chemins N° 1 et route des bacs dans le prie d'expertise.	6 d	6 d	X	"	f	f	f	uf
Lesquerdes.	Petitionnement des chemins N° 4, 5, 6 et des sentiers N° 111 et route des bacs dans le prie d'expertise.	11 d	11 d	X	"	f	f	f	uf
Lehouven.	Petitionnement des chemins vicinaux et route des bacs dans le prie d'expertise.	12 mai	20 mai	"	"	f	f	f	uf

Zon67-1 - 33



Le 28 8 57
Le Ministre de l'Intérieur.
Eugène T. de Delle
Par Copie Conforme.
Le Secrétaire général
du Ministère de l'Intérieur.
G. Leroy


Le 9 octobre 1857.
La Députation permanente.
St. A. M. L. L.
J. Roy

PLAN

De quelques parcelles de chemin appartenant à la commune de Zomboven dressé d'après les indications fournies par l'atlas des communications vicinales de cette commune

Tableau indicatif

N° parcelle	Contenance hectares ares centièmes	Observations	N° parcelle	Contenance hectares ares centièmes	Observations
1+2	1 6 32		26	1 19 11	
3	1 1 35		27	1 1 41	
4	1 1 21		18	1 14 24	
5	1 2 48		27	1 10 23	
6	1 3 36		28	1 10 40	
7	1 4 46		29	1 2 08	
8	1 5 50		24	1 1 42	
9	1 6 42		22+23	1 1 26	
10	1 7 51		21	1 1 50	
11	1 8 38		31	1 3 36	
12	1 9 12		33	1 5 05	
13	1 10 29		32	1 1 05	
14	1 11 59		30	1 1 87	

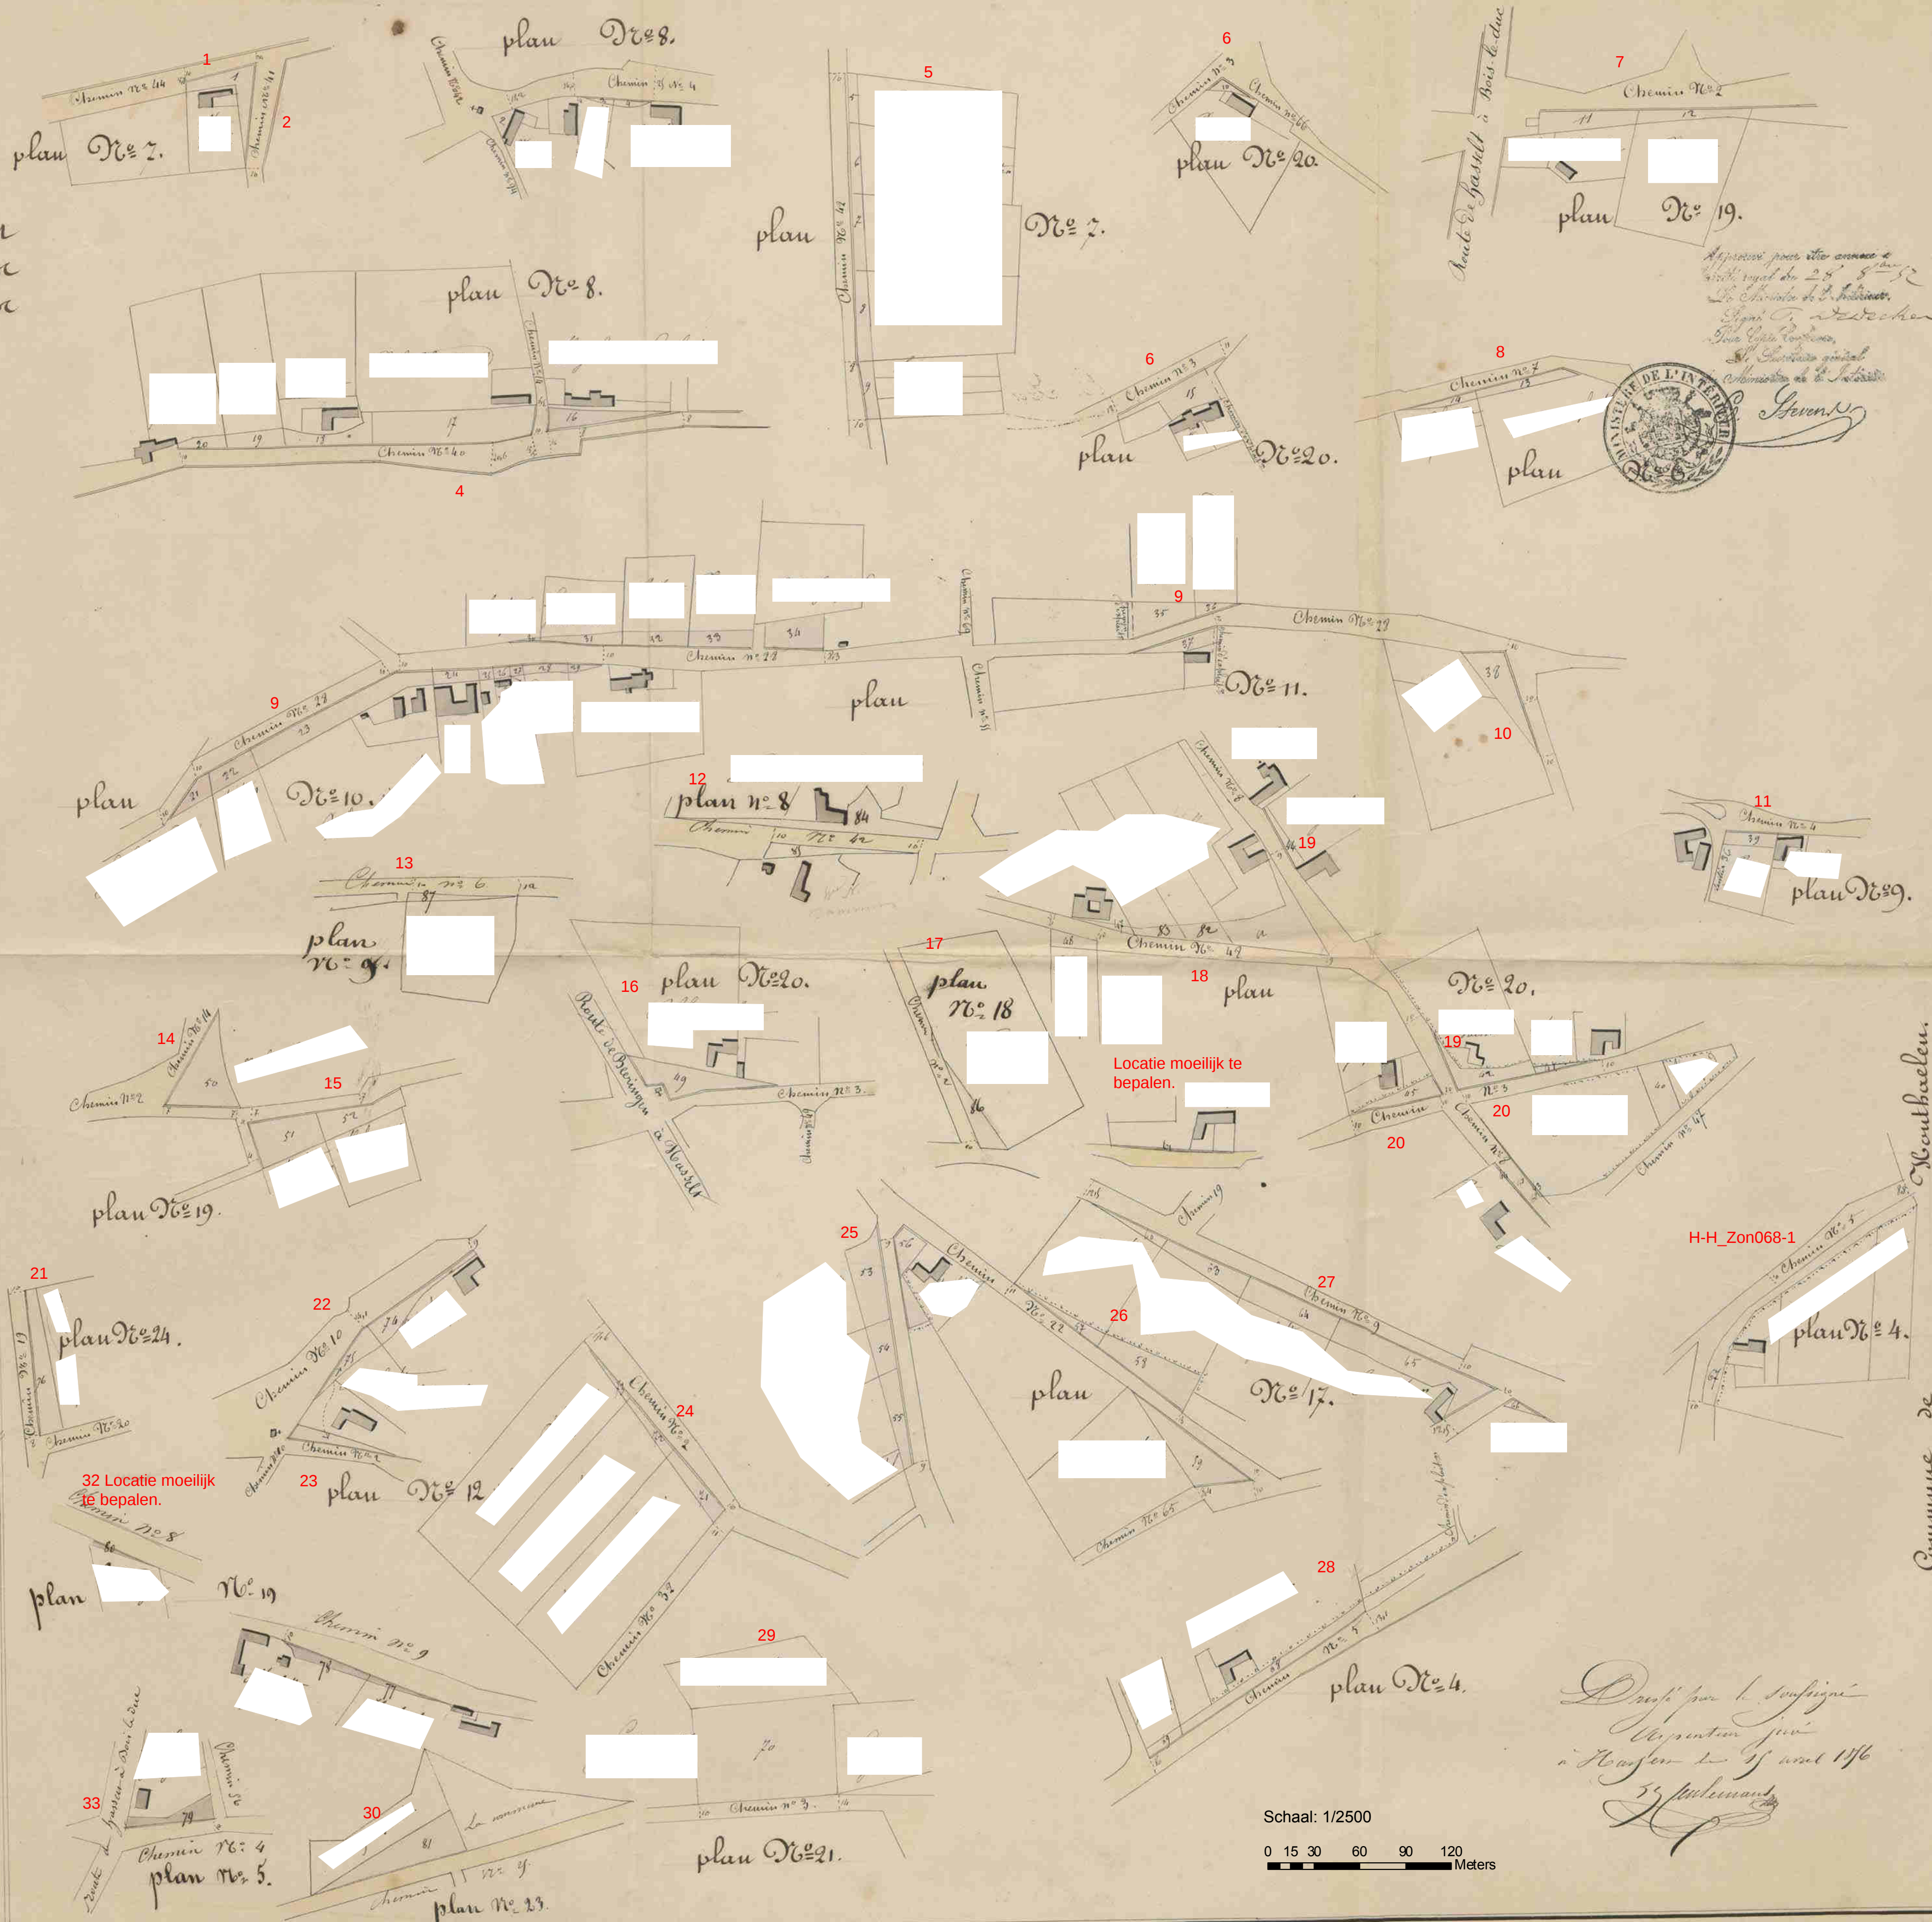

Schaal: 1/2500

0 15 30 60 90 120 Meters

Dressé par le sous-préfet
à Zomboven le 15 mai 1866
J. J. J. J.