



p r o v i n c i e Limburg

Directie Omgeving

Mobiliteit en Routenetwerken

**De deputatie
van de provincie Limburg**

Gelet op volgende doelstelling, actieplan en actie van het provinciaal beleid 2014-2019:

- beleidsdoelstelling 2017140005 "Overig beleid"
- actieplan 2017140105 "In uitvoering van het Mobiliteitscharter bijdragen aan meer duurzame mobiliteit en (infrastructurele) veiligheid in Limburg, met een maximale verschuiving ten voordele van duurzame vervoermiddelen"
- actie 2017140424 "Op basis van een bovenlokale visie en instrumentarium rond trage mobiliteit, de lokale overheden ondersteunen in het tot stand brengen en uitvoeren van hun lokaal tragemobiliteitsbeleid";

Gelet op het besluit van de gemeenteraad van de gemeente Zonhoven d.d. 24 april 2017 houdende het voorstel tot de wijziging van buurtweg 8 in de Atlas van de Buurtwegen van Zonhoven;

Gelet op de wet op de buurtwegen van 10 april 1841, gewijzigd bij de wet van 20 mei 1863, bij de wet van 9 augustus 1948 en bij het decreet van 4 april 2014, inzonderheid artikels 27 t.e.m. 29;

Gelet op het besluit van de Vlaamse Regering tot vaststelling van nadere regels voor de organisatie van het openbaar onderzoek inzake buurtwegen van 20 juni 2014;

Overwegende dat de gemeente Zonhoven de aanpassing aan de Atlas van de Buurtwegen vraagt omdat ze de buurtweg 8, nu Dellestraat, in de Atlas van de Buurtwegen van Zonhoven opnieuw wensen aan te leggen en hierbij vrijliggende fietspaden voorzien;

Overwegende dat hiervoor een verbreding van buurtweg 8 in de Atlas van de Buurtwegen van Zonhoven noodzakelijk is;

Overwegende dat de eigenaars van de aangelande percelen hun akkoord gaven voor de verkoop van het nodige deel van hun eigendom aan de gemeente Zonhoven om de verbreding van de betrokken buurtweg te realiseren;

Overwegende dat tijdens het openbaar onderzoek van 20 februari 2017 tot en 21 maart 2017 geen bezwaren of opmerkingen werden ingediend;

Overwegende dat de aanvraag gunstig wordt geadviseerd omdat de veiligheid van trage weggebruikers verbeterd door de heraanleg van de buurtweg;

Gelet op de voorgelegde plannen, opgesteld door landmeter-expert ing. A. Bulen van Sweco op 10 januari 2017:

- een uittreksel uit de Atlas van de Buurtwegen
- een uittreksel uit het kadaster
- een wijzigingsplan (opmetingsplan)
- een rooilijnplan
- een uittreksel uit de topografische kaart;

Gehoord het verslag van Jean-Paul Peuskens, lid van het college;

BESLUIT

Artikel 1 De buurtweg 8 in de Atlas van de Buurtwegen van Zonhoven wordt gewijzigd, i.c. verbreed met de gedeelten aangeduid in het groen op het uittreksel uit de Atlas der Buurtwegen, het uittreksel uit het kadaster en het wijzigingsplan. De gedeelten aangeduid in het rood op dezelfde plannen worden onttrokken aan de buurtweg.

Artikel 2 Het bijgevoegde rooilijnplan van buurtweg 8 in de Atlas van de Buurtwegen van Zonhoven is goedgekeurd. De nieuwe rooilijnen worden weergegeven in rode lijnen op het wijzigingsplan en op het rooilijnplan.

Artikel 3 Overeenkomstig artikel 29 van de wet op de buurtwegen van 10 april 1841 kan de gemeenteraad, na schatting door een deskundige, beslissen tot verkoop van de aan het openbaar domein onttrokken gronden, of tot het vorderen, vanwege de eigenaars van de gronden, van de meerwaarde die voor hen ontstaat door deze aanpassing aan de Atlas van de Buurtwegen.

Artikel 4 Overeenkomstig artikel 28, vierde lid van de bovenvermelde wet over de buurtwegen is het College van Burgemeester en Schepenen belast met de bekendmaking van dit besluit, en dit gedurende acht dagen vanaf de zondag na de ontvangst ervan.

De gemeente en de belanghebbende derden kunnen, binnen 15 dagen te rekenen vanaf de eerste dag na de bekendmaking, een beroep instellen tegen dit besluit. Het beroep moet worden gericht aan de gouverneur van de provincie Limburg, die het beroepschrift en het volledige dossier voor verdere afhandeling zal doorzenden naar Ruimte Vlaanderen, Koning Albert II-laan 19 bus 12, 1210 Brussel. Door het indienen van een beroep wordt dit besluit opgeschort.

Artikel 5 Het uittreksel uit de Atlas van de Buurtwegen, het uittreksel uit het kadaster, het wijzigingsplan, het rooilijnplan en het uittreksel uit de topografische kaart worden als een integrerend deel gehecht aan dit besluit.

Artikel 6 Deze beslissing tot wijziging van bovenvermelde buurtweg ontheft de aanvrager niet tot het verkrijgen van alle andere vereiste toelatingen en vergunningen, inzonderheid de omgevingsvergunning.

Artikel 7 Dit besluit wordt ter kennisneming gestuurd aan het College van Burgemeester en Schepenen van de gemeente Zonhoven.

Aanwezig: Herman Reynders, gouverneur-voorzitter; Frank Smeets, Ludwig Vandenhove, Igor Philtjens, Erik Gerits, Jean-Paul Peuskens, Inge Moors, leden;
Renata Camps, provinciegriffier


Hasselt d.d. 2017-11-22

De verslaggever,




Jean-Paul Peuskens

De provinciegriffier,

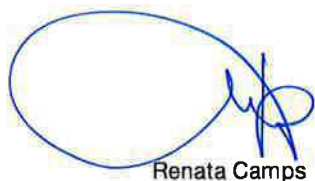

Renata Camps

De gouverneur-voorzitter,

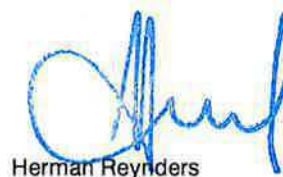

Herman Reynders



Nota: 1
Minuten: 3
Expedities: 1
Afschriften: 2x3



p r o v i n c i e Limburg

Directie Omgeving

Mobiliteit en Routenetwerken

**De deputatie
van de provincie Limburg**

De plannen, opgesteld door landmeter-expert ing. A. Bulen van Sweco op 10 januari 2017 voor de wijziging van buurtweg 8 in de Atlas van de Buurtwegen van Zonhoven, bestaande uit:

- een uittreksel uit de Atlas van de Buurtwegen
- een uittreksel uit het kadaster
- een wijzigingsplan
- een rooilijnplan
- een uittreksel uit de topografische kaart

gezien om gehecht te worden aan het besluit van de deputatie van 16 november 2017 na verslag van Jean-Paul Peuskens, lid van het College.

Aanwezig: Herman Reynders, gouverneur-voorzitter; Frank Smeets, Ludwig Vandenhove, Igor Philtjens, Erik Gerits, Jean-Paul Peuskens, Inge Moors, leden;
Renata Camps, provinciegriffier

Hasselt d.d. 2017-11-22

De verslaggever,

Jean-Paul Peuskens

De provinciegriffier,


Renata Camps

De gouverneur-voorzitter,

Herman Reynders

Nota: 1
Minuten: 3
Expedities: 1
Afschriften: 2x3


Kenmerk: 2017/S/0001373
Dossier: 2017/D/000096
Bijlagen: plannen

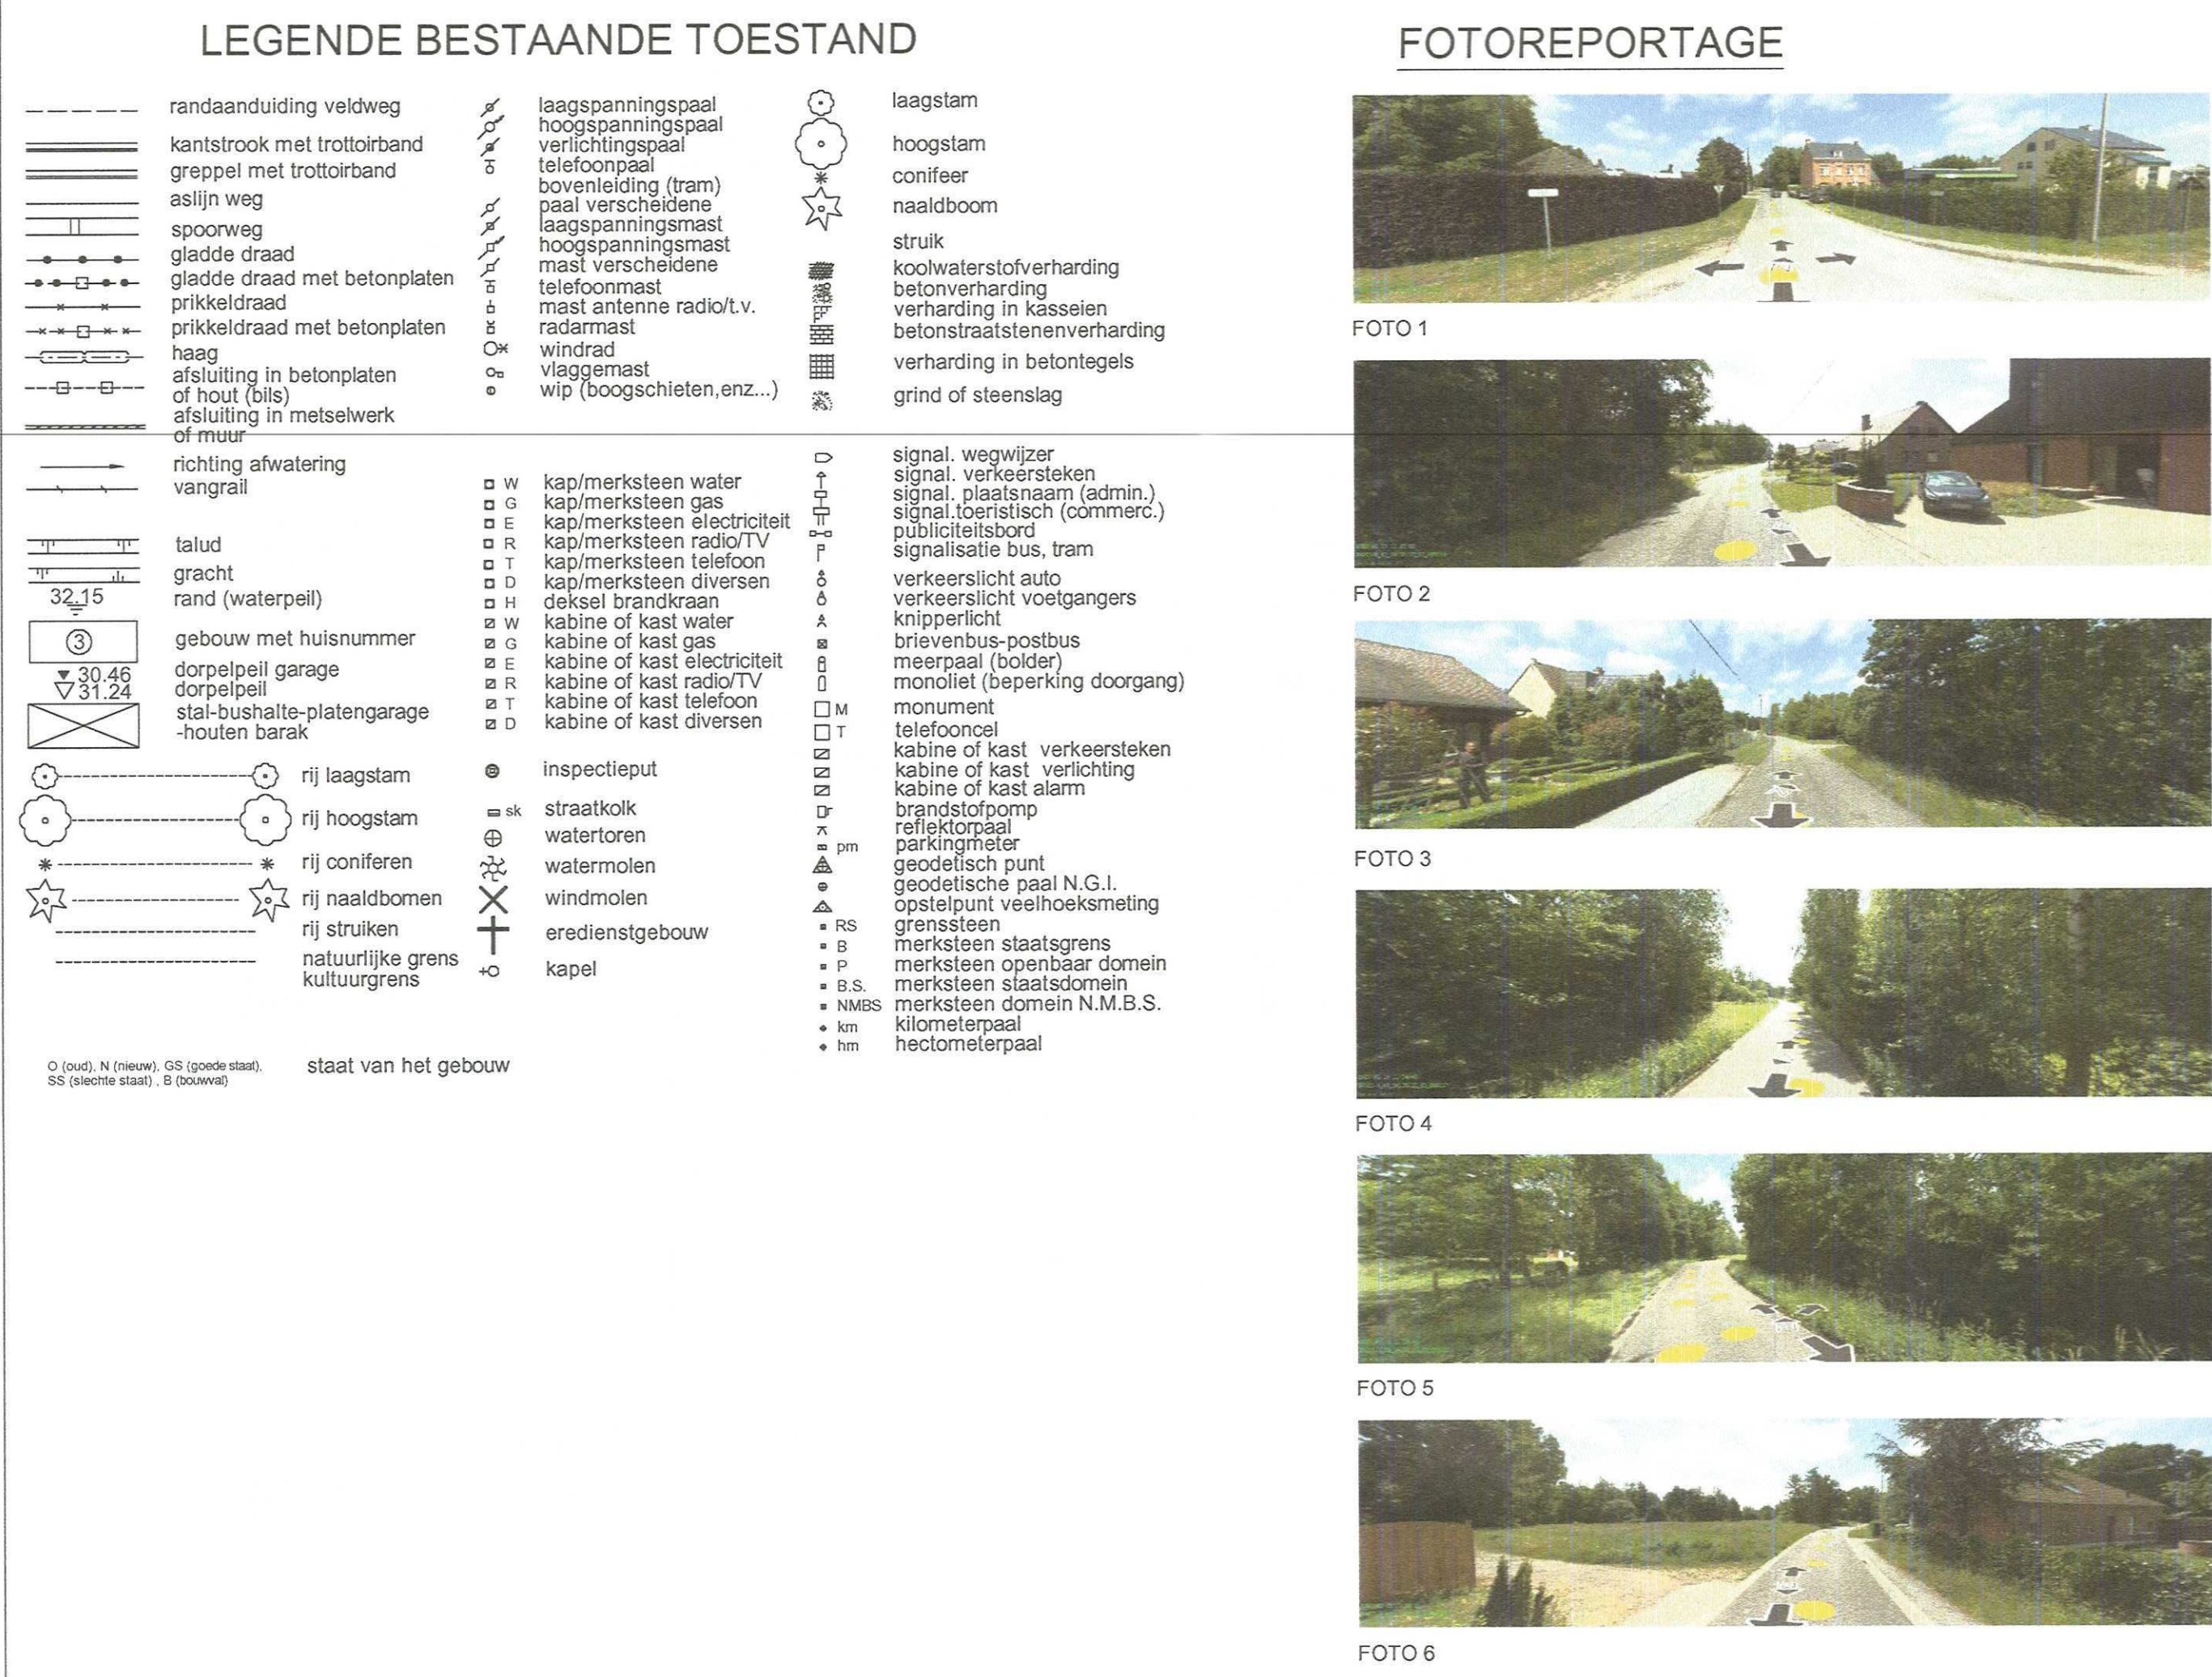

UITTREKSEL UIT DE ATLAS DER BUURTWEGEN

Gemeente : Zonhoven
Afdeling 3, Sectie F
Kaartblad Zonhoven nr. 19


Schaal : 1/2.500

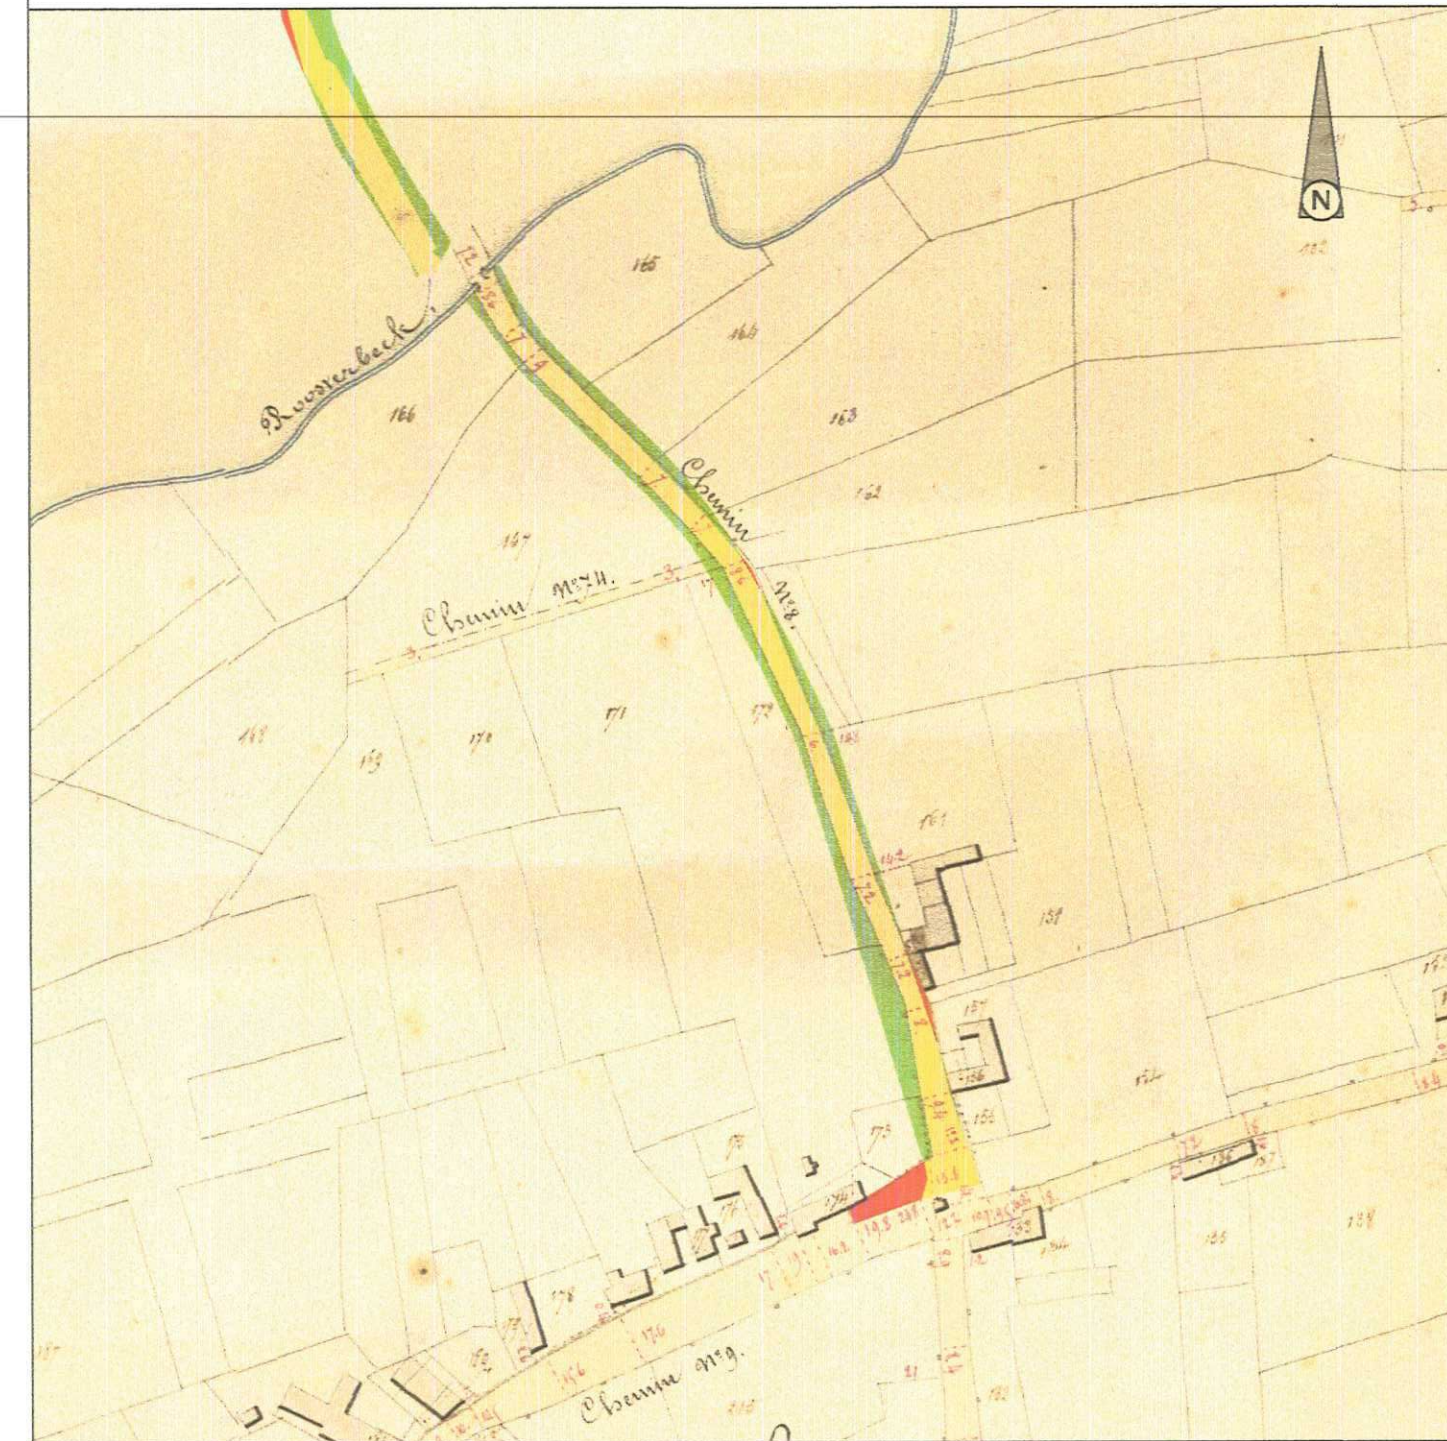

UITTREKSEL UIT DE ATLAS DER BUURTWEGEN

Gemeente : Zonhoven
Afdeling 1, Sectie B
Kaartblad Zonhoven nr. 20


Schaal : 1/2.500

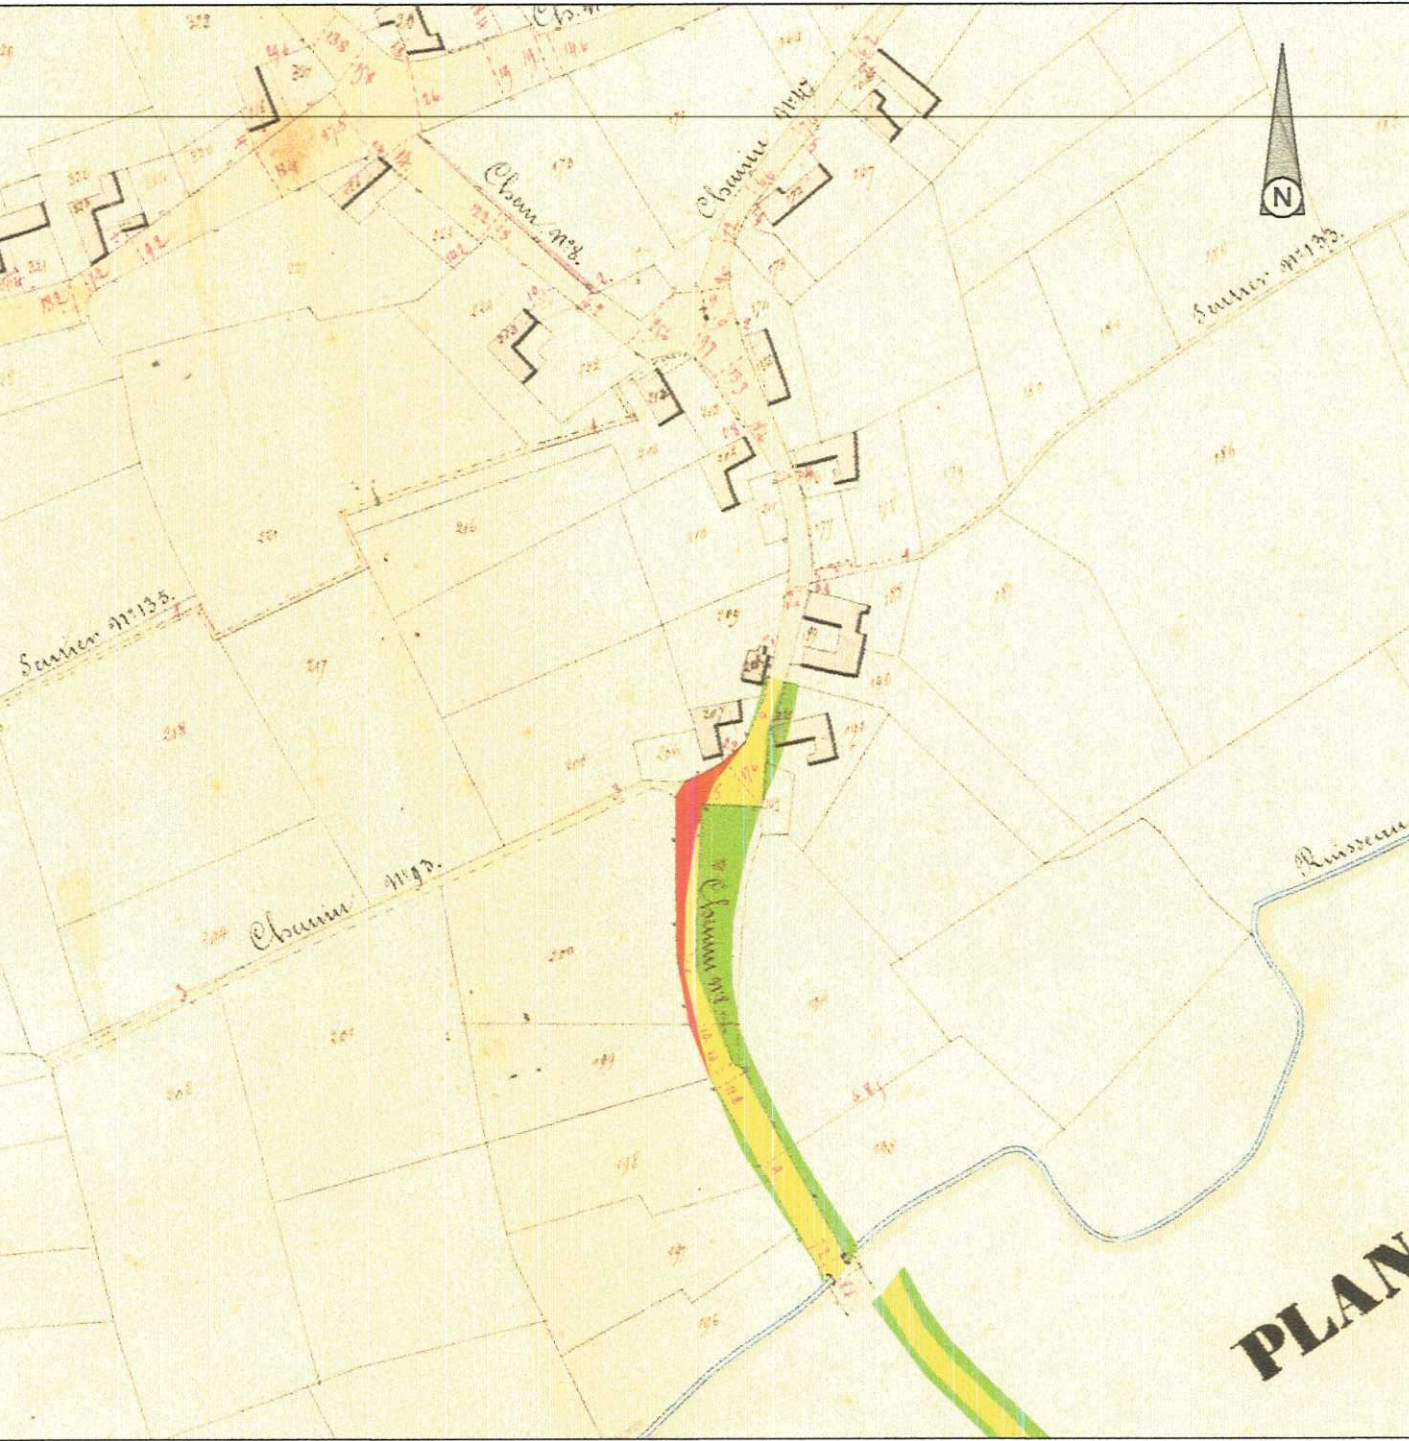

UITTREKSEL UIT HET KADASTERPLAN

Gemeente : Zonhoven
Afdeling 3, Sectie F

Schaal : 1/2.500

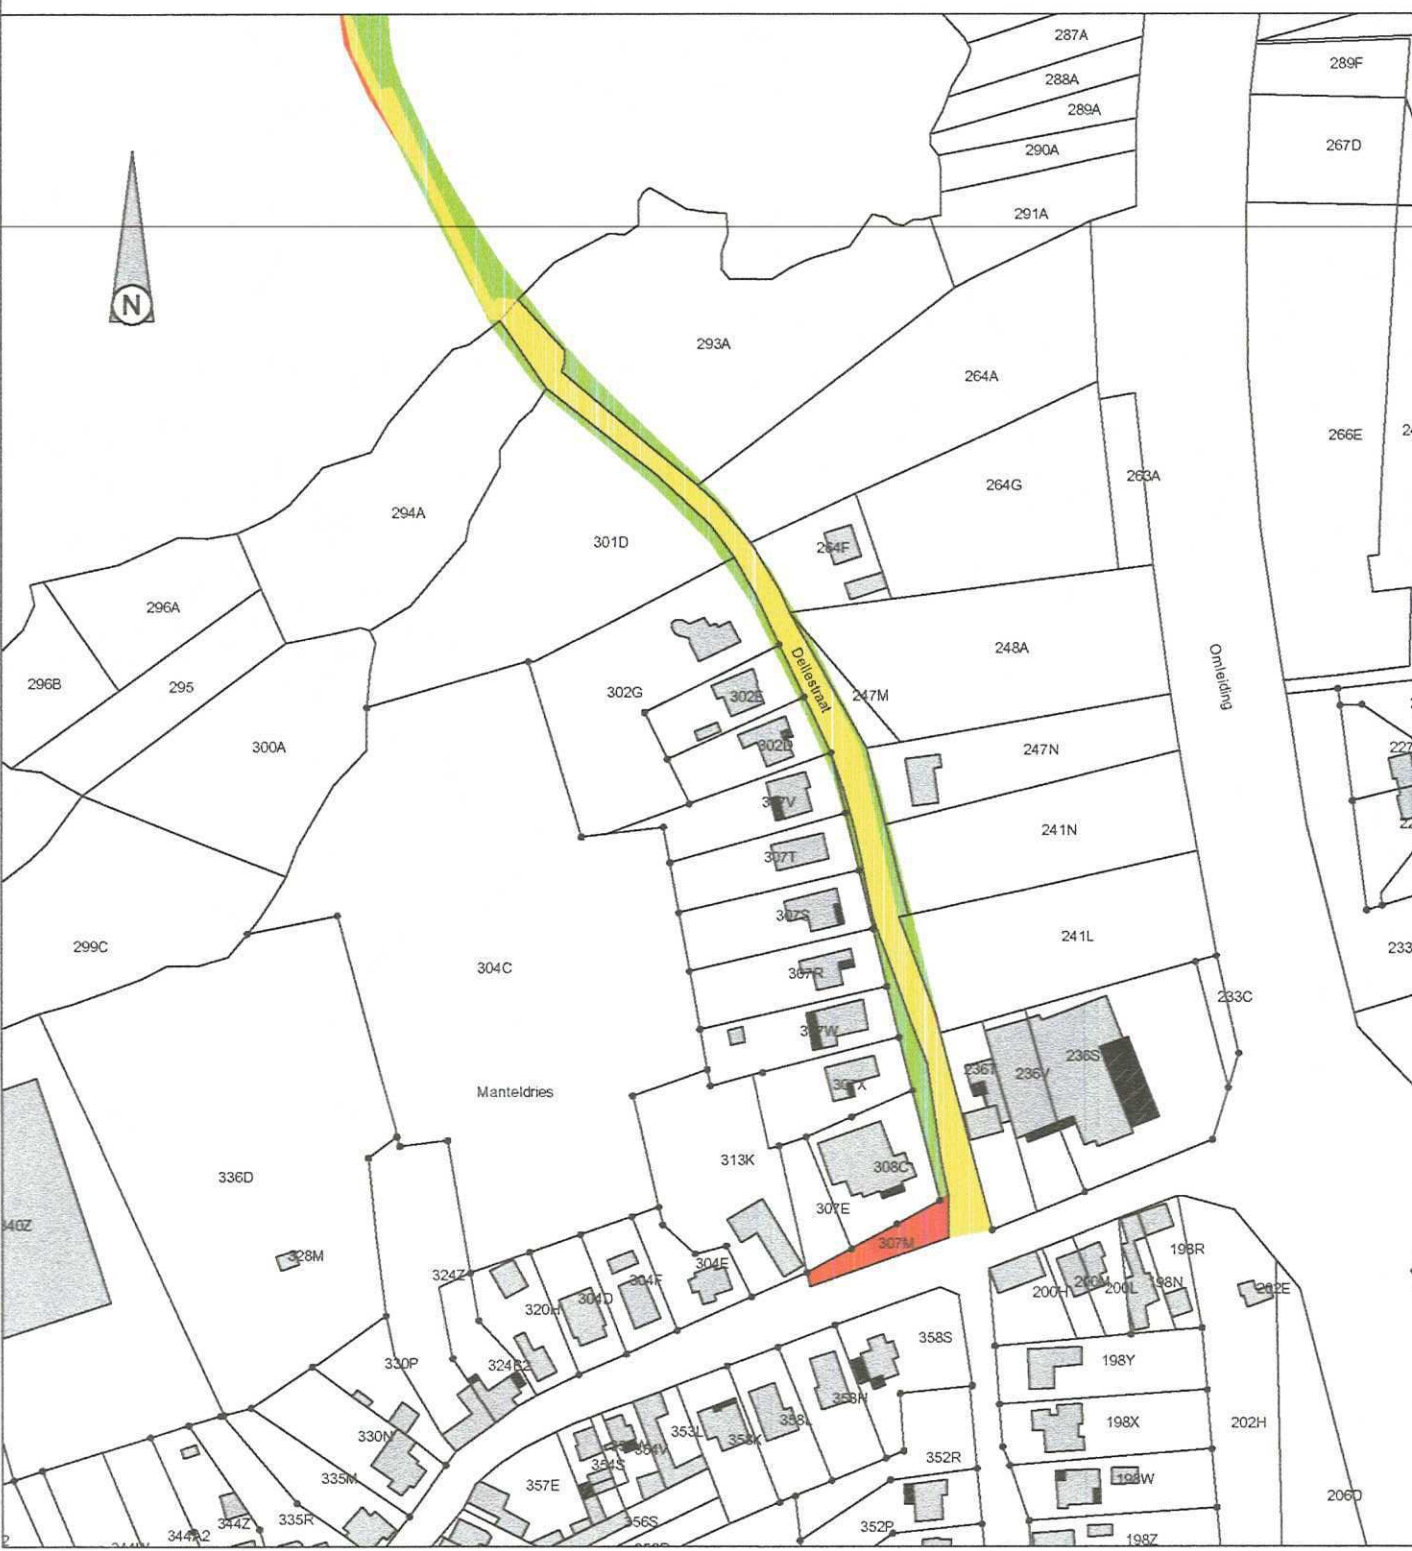

UITTREKSEL UIT HET KADASTERPLAN


Gemeente : Zonhoven
Afdeling 3, Sectie F

Schaal : 1/2.500



LIGGINGSPLAN

Schaal : 1/10.000

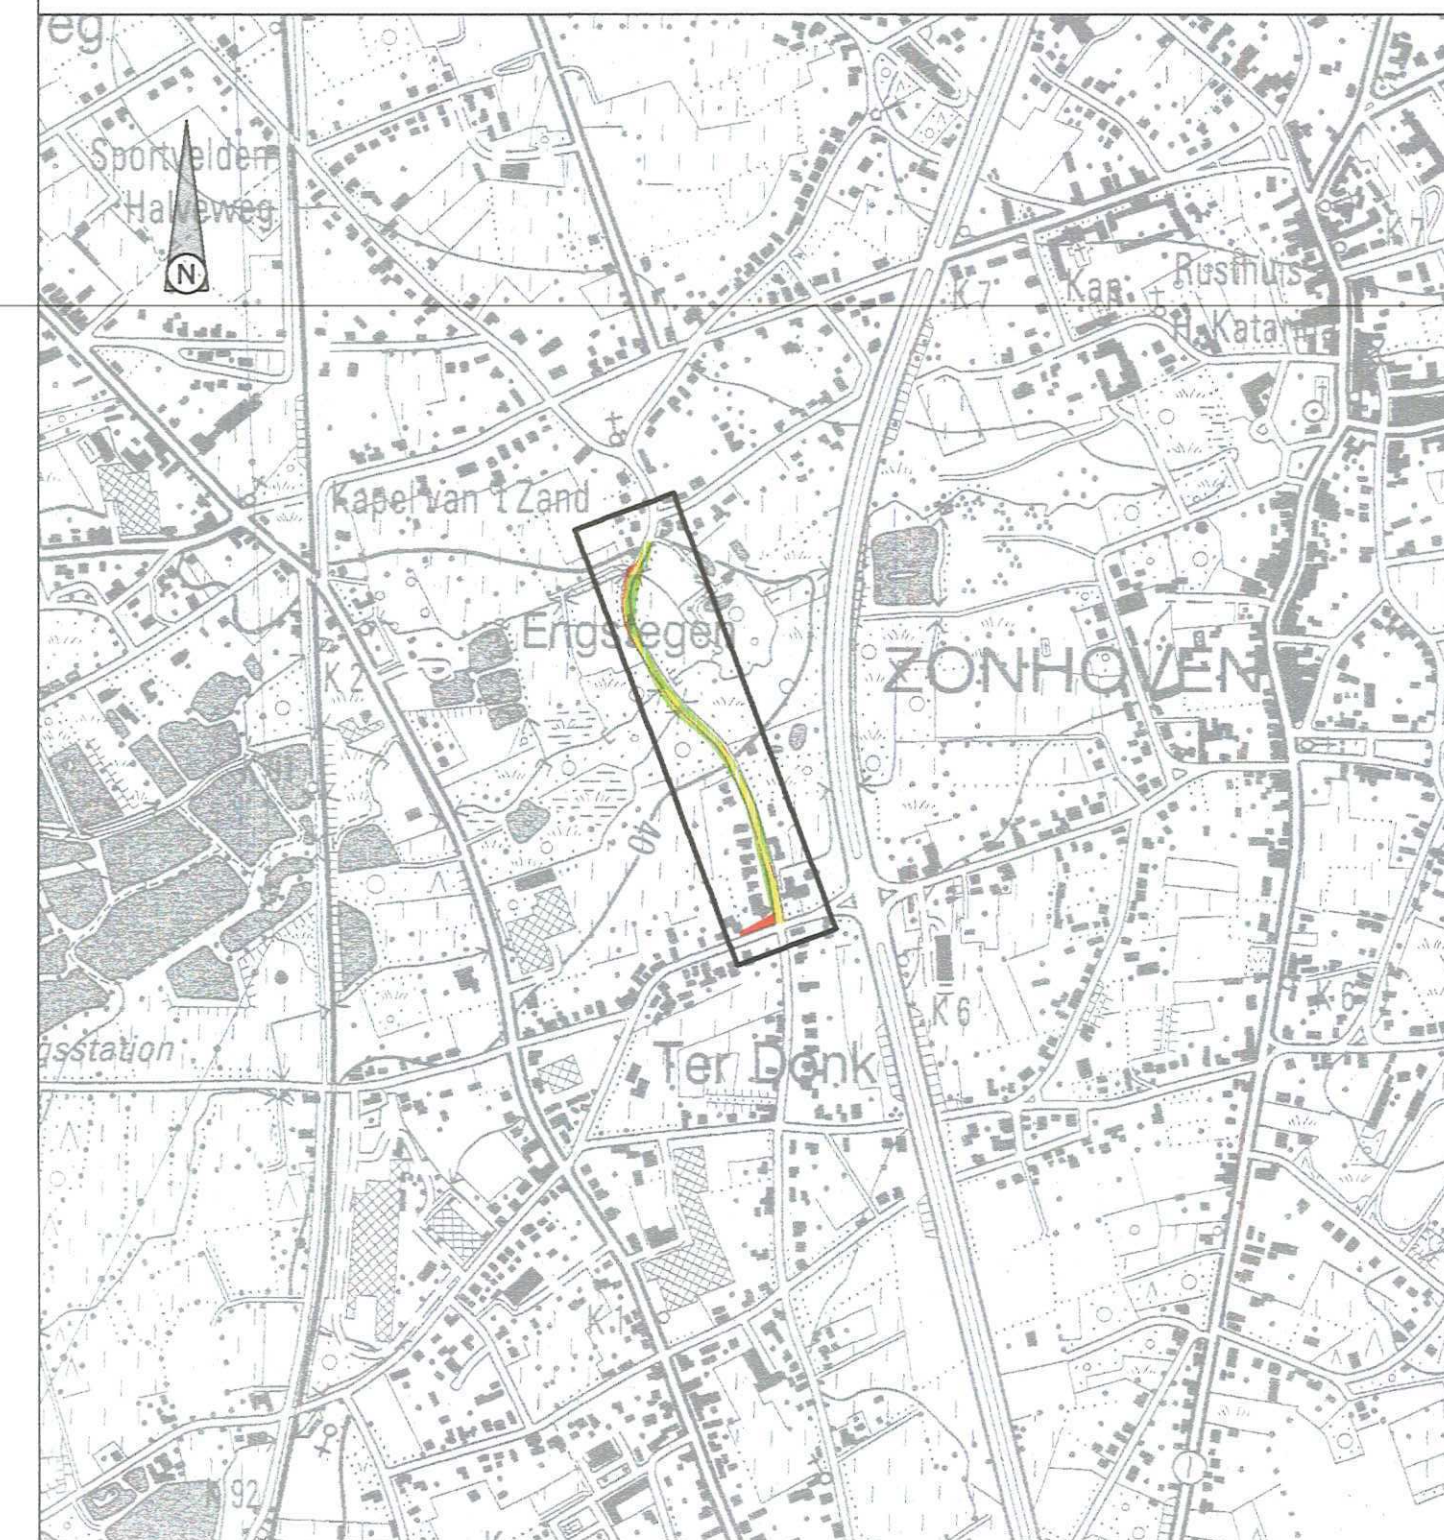



OPMETINGSPLAN

Schaal : 1/500

NOTA

Dit plan is opgesteld overeenkomstig de huidige toestand.
De totale oppervlakte van het af te schaffen gedeelte buurtweg nr. 8: 9a 03ca
De totale oppervlakte van de nieuwe ligging gedeelte buurtweg nr. 8: 28a 64ca

LEGENDE OPMETINGSPLAN

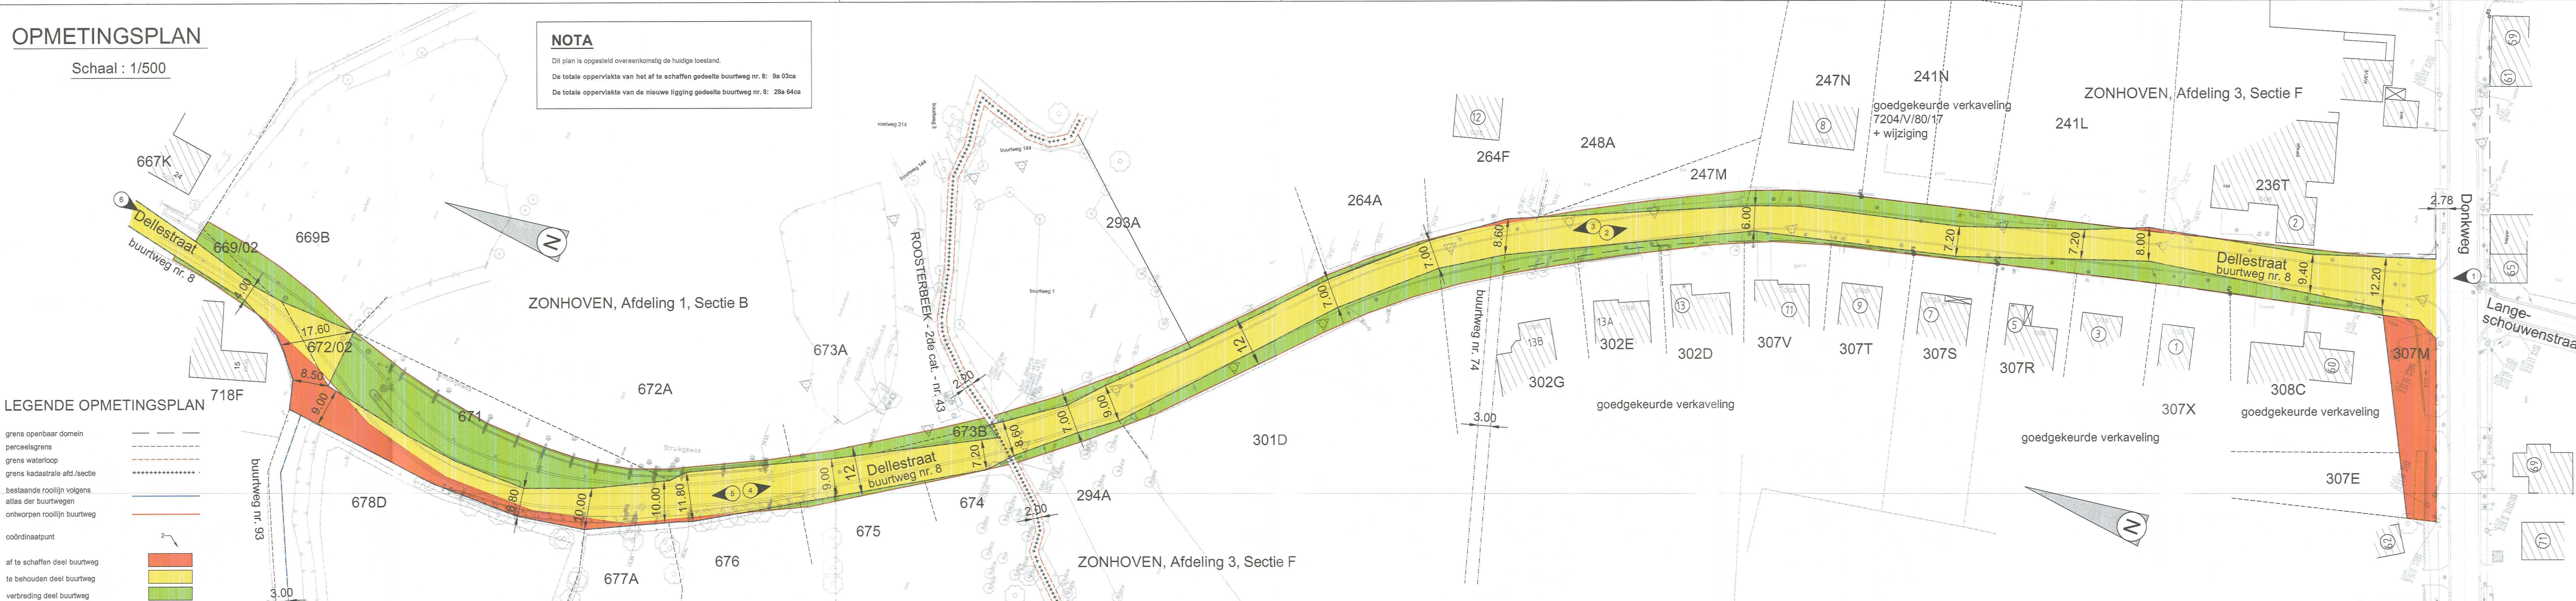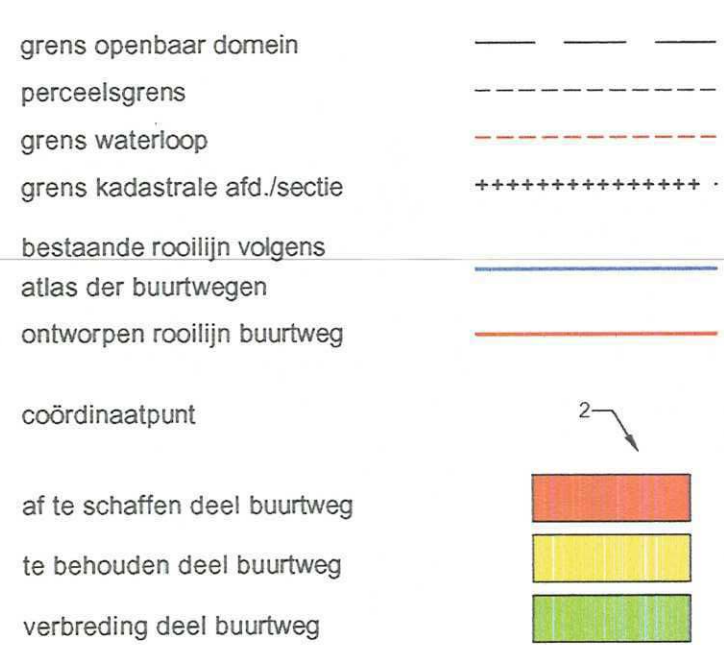

zanhoven Gemeente ZONHOVEN
Kortplein 1
3500 Zonhoven

sweco vestiging Hasselt
Heikensdreef 88, bus 3.01
3500 Hasselt
T +32 11 26.08.70
www.swecobelgium.be

Provincie : Limburg
Arrondissement : Hasselt
Gemeente : Zonhoven

Aanvraag tot gedeeltelijke wijziging van buurtweg nr. 8
Opmetingsplan

Het College van Burgemeester en Schepenen van Zonhoven bevestigt dat onderhavig plan ten gemeentehuize ter inzage van het publiek werd neergelegd gedurende het openbaar onderzoek van 2012 tot 2013.

namens het Schepencollege

de Secretaris de Burgemeester

Voorlopig goedgekeurd door de gemeenteraad van Zonhoven in zitting van 2013

Definitief goedgekeurd door de gemeenteraad van Zonhoven in zitting van 2013

de Secretaris de Burgemeester de Secretaris de Burgemeester

Bekrachtigd door de bestendige deputatie van de provincie Limburg in datum onder nummer

sweco Projectnummer : 08276/06
Oppervlakte plan : 1,47 x 0,59 = 0,87m²
Schaal : verschillende

Ing. A. J. J. J.

Aard van inderting
Gedeeltelijke afschrijving en herontwerp van buurtweg nr. 8

NR. 1
DATUM 10/01/2017

LEGENDE BESTANDE TOESTAND


LEGENDE ROOIILNPLAN


- grins openbaar domein
perceelsgrens
grins waterloop
grins kadastrale afslacile
belaande rooilijn vga, alias der buurtweg
buurtweg met een openbare bedding
buurtweg met een private bedding
ontworpen rooilijn
buurtweg met een openbare bedding
buurtweg met een private bedding
coördinaatpunt
opervlakte of te saan
reeds ingeromen opervlakte (goedgekeurde verkaveling)
opervlakte bedding buurtweg, ontsecht kadastraal perceel geworden

1. 2. 3. 2163.



V2018N03336

Provincie Limburg
Universiteitslaan 1
3500 HASSELT

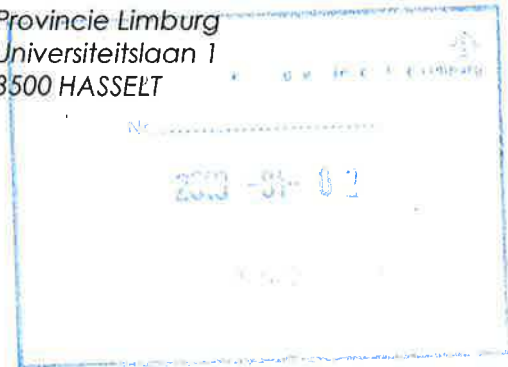

uw bericht van
2017-11-22

uw verwijzing
2017/S/0001371
Dossier 2017/D/000096

onze verwijzing
cm/mp/506.1A2075 3778

Zonhoven
2017-12-27

Wijziging van buurtweg 8 in de Atlas van de Buurtwegen van Zonhoven

Geachte mevrouw
Geachte heer

In verband met bovenvermeld dossier laten wij u hierbij het bewijs van bekendmaking van het besluit van de deputatie van de provincie Limburg dd. 22 november 2017 geworden.

Met vriendelijke groeten

Bart Telen
secretaris

Kristien Smets
1^{ste} schepen
burgemeester wnd.

Contactpersoon: Marleen Peeters, wnd. afdelingshoofd contractmanagement – tel. 011 81 05 38
Mail to marleen.peeters@zonhoven.be

**GETUIGSCHRIFT VAN BEKENDMAKING VAN EEN
BESLUIT VAN DE BESTENDIGE DEPUTATIE**

Het college van burgmeester en schepenen van de gemeente Zonhoven bevestigt, dat het besluit van de deputatie van de provincie Limburg van 22 november 2017 houdende goedkeuring van het ontwerp van rooilijnplan en wijziging van buurtweg 8 in de Atlas van de Buurtwegen van Zonhoven, overeenkomstig de plannen van landmeter expert ing. A. Bulen van Sweco dd. 10 januari 2017, overeenkomstig de bepalingen van artikel 28, vierde lid, van de wet op de buurtwegen van 10 april 1841 op de gewone wijze bekendgemaakt is vanaf 7 december 2017 tot en met 14 december 2017.

Afgeleverd te Zonhoven, om gevoegd te worden bij het dossier

Zonhoven 19 december 2017.



Bart Telen
secretaris

Johnny De Raeve
burgemeester