

N^r 7106.

Bijlagen

waarvan (1/2) plan

5 Afschriften.

MINUUT

16 NOV. 1953

De Bestendige Deputatie

VAN DEN PROVINCIALEN RAAD VAN LIMBURG,

Gezien de beraadslaging van den Gemeenteraad van Gent,
d.d. 21 Augustus 1953, waardoor een plan wordt aangenomen

voor de afschaffing ener sectie van
de kaartweg nr 17 van de Atlas
der Kaartwegen van voornoemde
gemeente;

Gezien het overgelegd plan, waarop de sectie, waar-
van de afschaffing uitwerpen wordt
by middel van een gele lint en de
letters A. B. wordt aangeduid;

Gezien het proces-verbaal van onderzoek de *commodo et incommodo*, waaruit
blijkt dat tegen het onderhavig uitwerp
geen bezwaren noch opmerkingen
werden ingediend;

Gezien het verslag van den H^r Hoofdingenieur-Directeur van den Provincialen
Technischen Dienst, d.d. 16 October 1953, nr 12667;

2 minuten

Gezien de wet van den 10 April 1841, gewijzigd door die van den 20 Mei 1863 en artikel 76 der gemeentewet;

Gehoord het verslag van den Heer *Claessen*, Lid van het College;

BESLUIT:

De bovengemelde beraadslaging voor hetgeen betreft de aanneming des plans goed te keuren, en ~~den aankoop in der minne der tot uitvoering van dit plan noodige gronden alsook den afstand der beschikbare gedeelten~~ weg aan de aangrenzende eigenaars gelijkvormig art. 29 der wet van 10 April 1841, toe te staan.

~~Die aanwerving van bedoelde gronden geschiedt ten algemeenen nutte.~~

Het tegenwoordig besluit zal door het Schepencollege 's Zondags na deszelfs ontvangst afgekondigd worden, en ingevolge de schikkingen der wet van den 20 Mei 1863, gedurende acht dagen aangeplakt blijven.

Het bewijs der vervulling dezer formaliteit zal ons, na afloop van den bepaalden tijd voor het beroep bij den Koning overgelegd worden.

Deze beroepen zullen desgevallend aan den Heer Gouverneur der Provincie moeten toekomen binnen de vijftien dagen die de aanplakking volgen.

Afschrift des tegenwoordigen zal, ter uitvoering, aan het Gemeentebestuur van *Geuk* overgezonden worden.

Dergelijk afschrift zal tot naricht aan den Hr Hoofdingenieur-Directeur van den Provinciaalen Technischen Dienst te Hasselt, overgezonden worden.

In vergadering te Hasselt, den *30 October* 19*53*.

Waren tegenwoordig de Heeren:

zinnenden
**Gouverneur, Voorzitter; Gruyters, Besl.
Dr. Bollen, Nartus, Claessen, Leden
en Van Bockryck, Griffier der Provincie.**

H69
De Griffier der Provincie,

De Bestendige Deputatie,

2
De Verslaggever,

De Blaumen

GEMEENTE GENK.

UITTREKSEL UIT HET ATLAS DER BUURTWEGEN (sch.I/2500)
en UITTREKSEL UIT HET KADASTRAAL PLAN DER GEMEENTE (sch.I/2500)
MET VOORSTEL TOT AFSCHAFFEN EN HERLEGGEN VAN GEDEELTE VAN
BUURTWEG NR. 17 TUSSEN DE GEMEENTEPERCELEN SEKTIE B NUMMERS
53 P en 52 E, gelegen ter plaatse BRET.

Het College van Burgemeester en Schepenen der gemeente
GENK verklaart dat onderhavig plan is neergelegd geweest ter
inzage van het publiek van de 10 Juli tot en met de 27 JULI
1900 drie en vijftig.

Genk, de 27^e Juli 1953.

NAMENS HET COLLEGE :

By bevel-De Secretaris,

De Voorzitter,

Gezien en goedgekeurd door de Gemeenteraad van GENK
in zijn vergadering van de 21^e AUGUSTUS 1953.

NAMENS DE RAAD :

By bevel-De Secretaris,


De Voorzitter,

n: 1168
16 NOV. 1953

Gezien om gehecht te worden aan ons Besluit
van heden, n^o 7106/6300, d. 30 oktober 1953.
Hasselt, de 30 oktober 1953.
De Bestendige Deputatie,
De Griffier der Provincie,
De Verslaggever,

Wittreksel uit het Atlas der
Buurtwegen betreffende afschaffen
en herleggen van een gedeelte
buurtweg n^o 17 ter plaatse Bret
tussen percelen S^uB n^o 53^P en 52^E.


Schaal 1/2500.

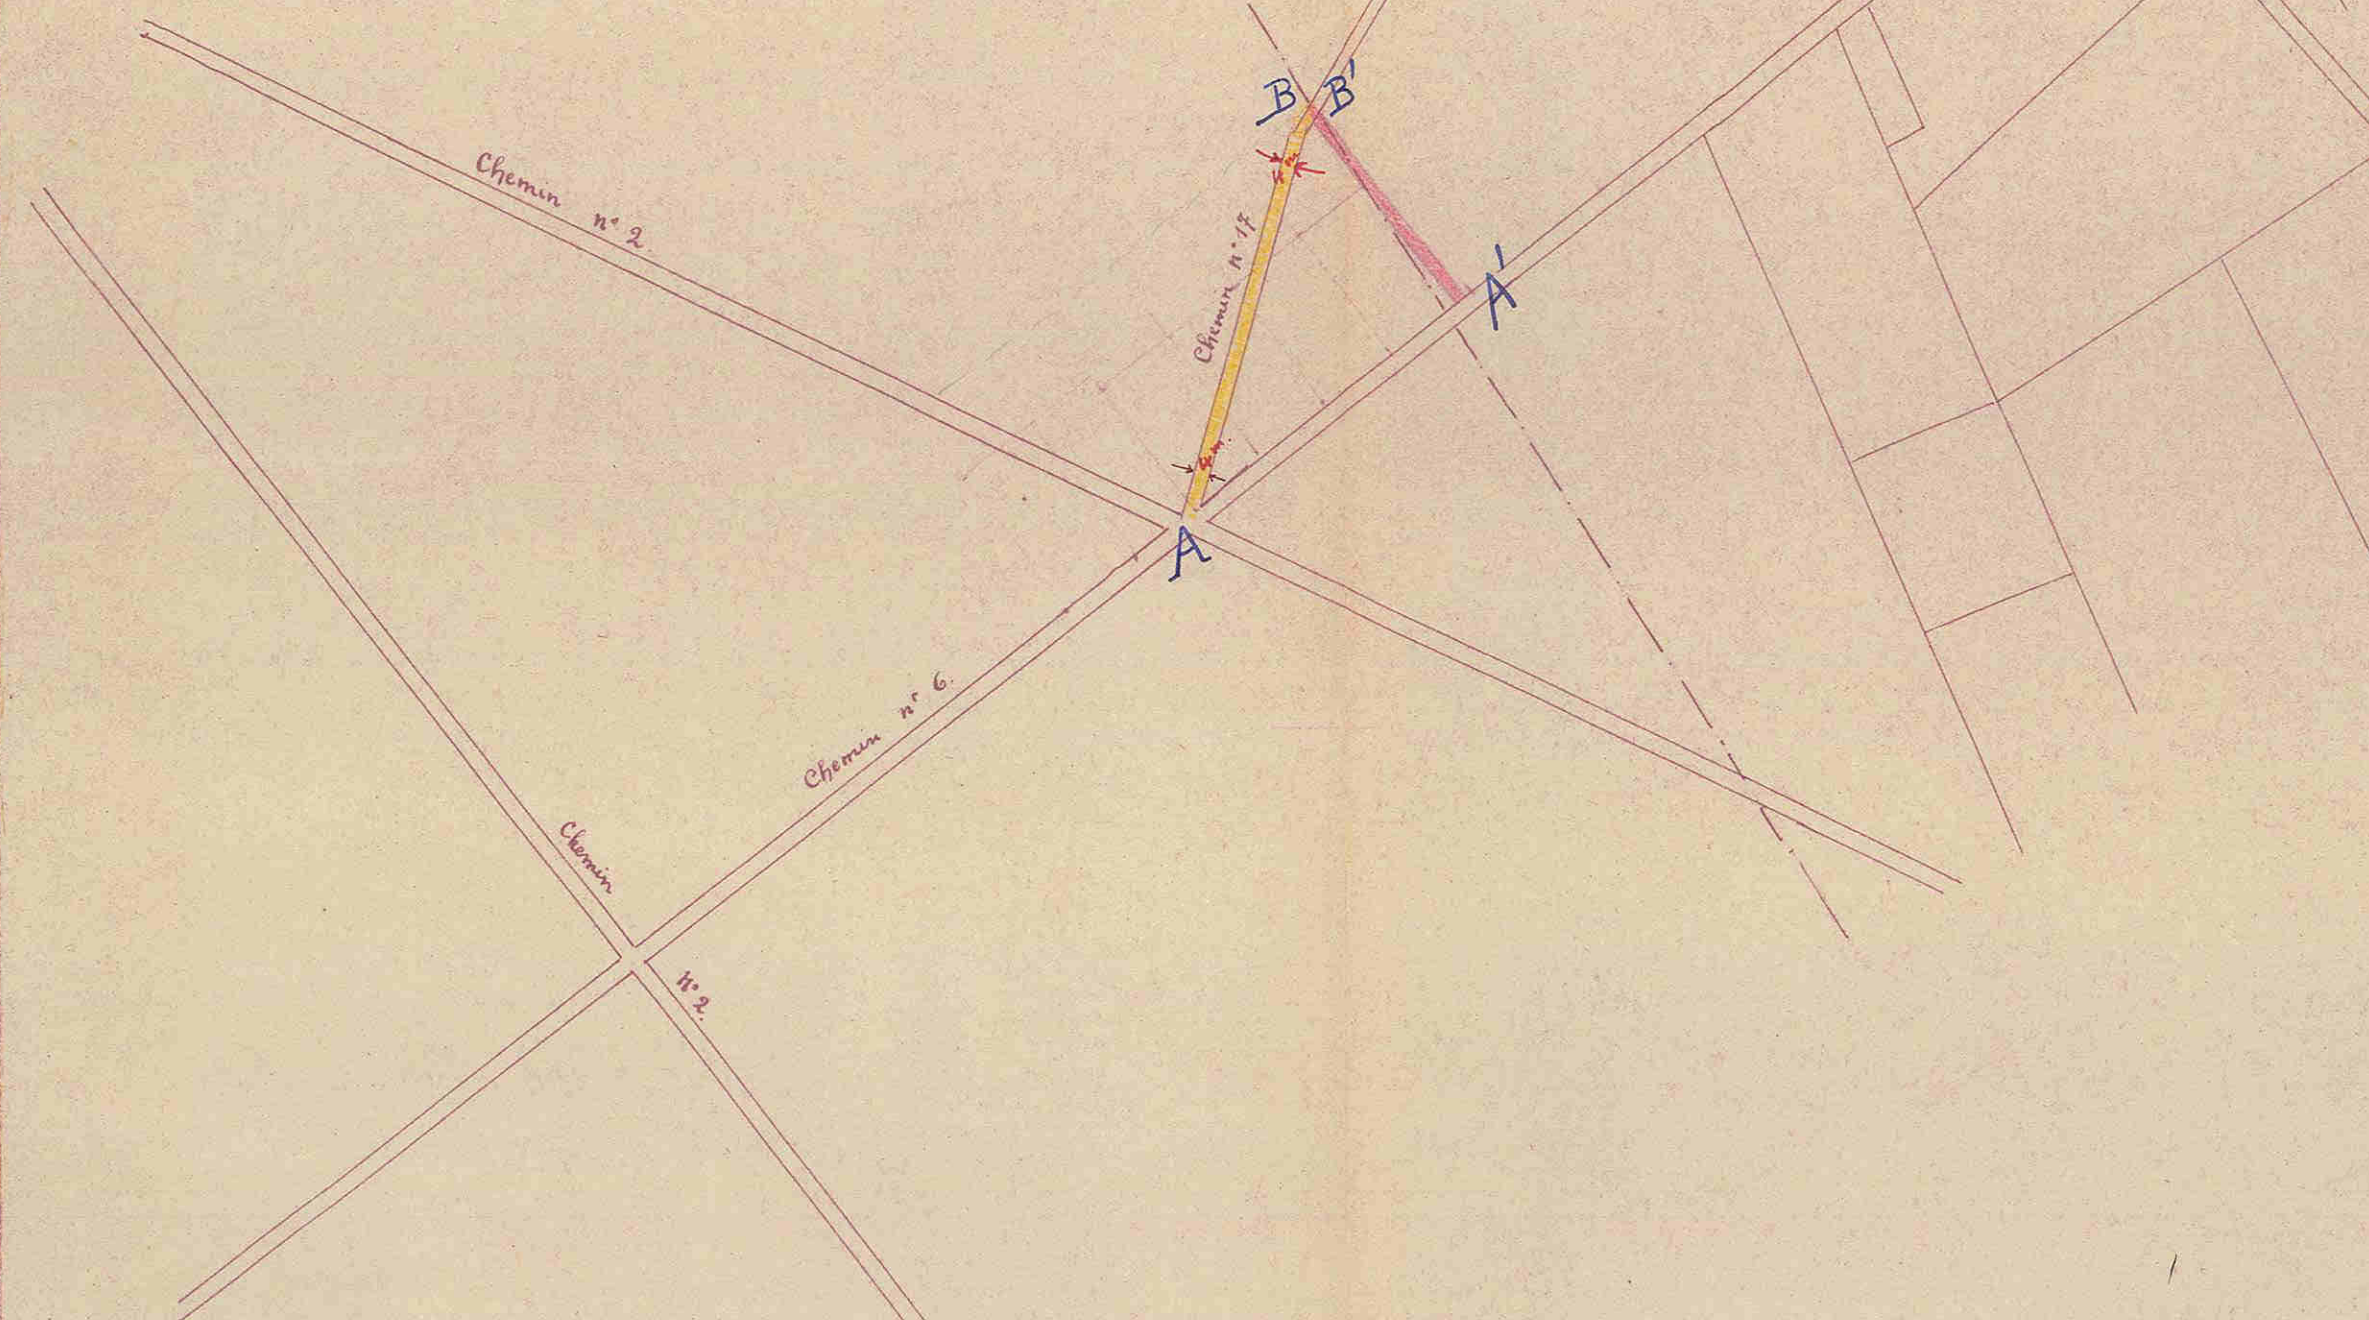

Schaal: 1/2500

0 15 30 60 90 120
Meters

Wittreksel uit kadastraal plan der gemeente, sch. 1/2500.

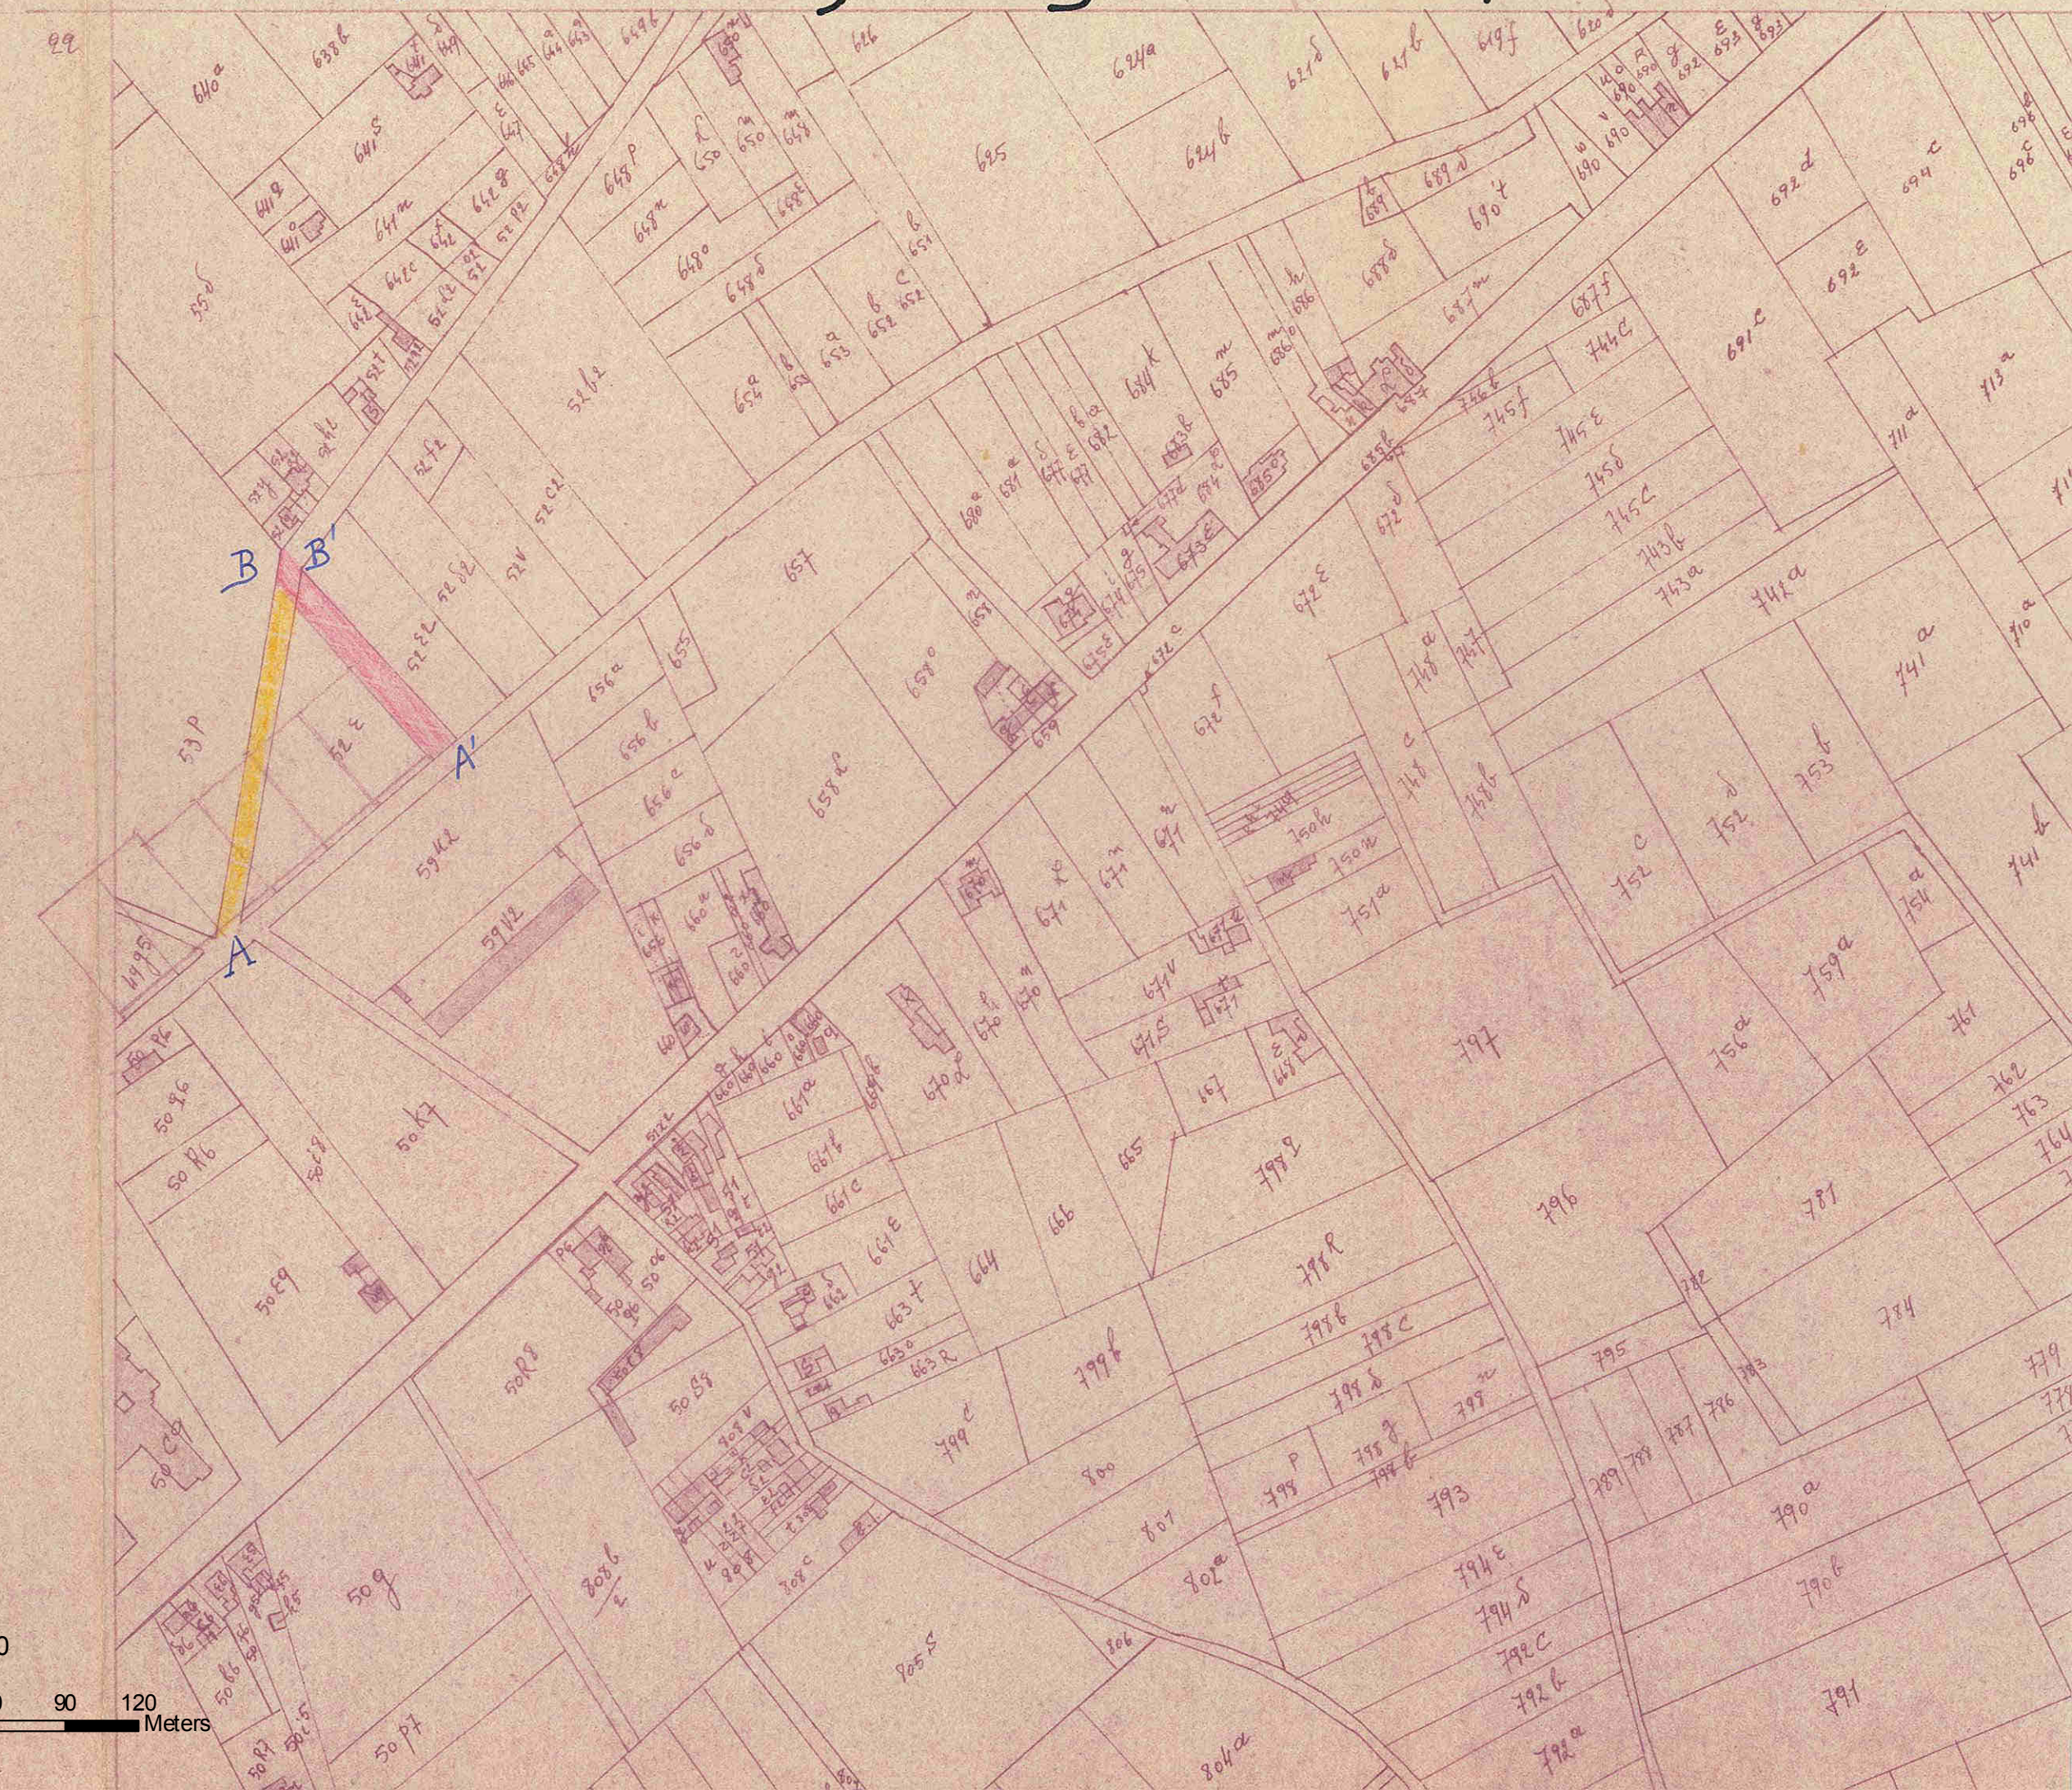

Schaal: 1/2500

0 15 30 60 90 120
Meters