

Gouvernement Provincial

DU LIMBOURG.

2^e Division.

N^o

7318 - L. 9 L. 2

VOIRIE VICINALE.

AMÉLIORATION.

APPROBATION DE PLANS.

La Députation permanente,

Vu la délibération du conseil communal de

Wiken

en date du

5 juillet 1875

adoptant un plan pour

le rétrécissement des
chemins vicinaux nos 5 & 12;
4, 7, 9, 16 & 43;

Vu le plan et le procès-verbal d'enquête de commodo
et incommodo constatant qu'il

ne s'est produit
aucune opposition ou réclamation
contre le projet;

Vu les rapports du commissaire d'arrondissement et du
commissaire-voyer d'arrondissement;

Vu l'art. 28 de la loi du 10 avril 1844, la loi du 20 mai 1863, l'art. 76
de la loi communale, ainsi que la loi du 27 mai 1870;

El Approuvée la délibération précitée en ce qui concerne l'adoption du
plan, et émet l'avis qu'il y a lieu d'autoriser l'acquisition, soit de gré à gré,
soit par voie d'expropriation pour cause d'utilité publique, des terrains neces-
saires à l'exécution de ce plan.

Le présent sera publié par le collège échevinal, dès le dimanche qui suivra
sa réception, et restera affiché pendant huit jours, conformément aux dispo-
sitions de la loi du 20 mai 1863.

Le certificat constatant l'accomplissement de cette formalité nous sera trans-
mis après l'expiration du délai d'appel.

En séance, à Hasselt, le

20 août 1871.

Le Greffier provincial,

La Députation,

Le Membre de la Dep^{re}

permanente,

Ed. Pommerehne

W. de Meert
Abd. de Meert
de Willepint

Pour expédition conforme :

Le Greffier provincial,

16 Pommerehne

N^o 20

Reçu

La L^e

Approuvé le plan, qui figure d'autre
part, pour être annexé à notre arrêté de
ce jour.







Plan figuratif des Excedants à céder aux propriétaires riverains

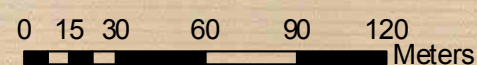

N ^o des Excedants	Désignation des Chemins à rétrécir.	Conterance des Excedants		Propriétaires riverains.
		Mes	Pieds	
1	Chemin N ^o 16	"	63	
2	"	"	59	
3	"	"	54	
4	"	"	32	
5	"	"	20	
6	"	"	15	
7	Chemin N ^o 43	"	55	
8	"	"	2 42	
9	Chemin N ^o 4	1	32	
10	Chemin N ^o 7	3	90	
11	Chemin N ^o 9	2	32	
12	"	1	13	
13	"	1	"	
14	"	2	85	
15	"	"	50	
Total		23	53	

Les fossés font partie des chemins et sont com-
plis dans les largueurs inscrites à l'enceinte rouge.
Le plan est construit à l'échelle de 1 à 2500

Qui a été approuvée par le Conseil Communal
Alten le 5 Juillet 1875
pour ordonnance

 b. Loin

Donné par le Souverain
Commissaire veyo cantonal
Nouvel

Commune d'Alken. — Province de Limbourg.

Rétrécissement des Chemins vicinaux N^{os} 5 et 12.

Plan figuratif des excédants à vendre aux propriétaires riverains.



Les fossés sont mesurés comme faisant partie des chemins vicinaux et compris dans les longueurs indiquées.
Le Plan est construit à l'échelle de 1 à 2500 mètres.

Reçu et approuvé par le Conseil Communal
Alken le 3 juillet 1878
M. M. J. W. G. Straussen
Pr. J. J. L. L. L.

Dressé par le Sousigné
Commis-prise-voyer cantonal
St. Erond, le 10 février 1878
M. M. J. W. G. Straussen