Alk86

Nr 7106 - 7072/1069

Minuut

1 Bijlagen

19 JAN 1926

waarvan 1/1 plan

3 AFSCHRIFTEN

De Bestendige Deputatie

VAN DEN PROVINCIALEN RAAD VAN LIMBURG

Gezien de beraadslaging van den gemeenteraad van Alken dd 15 September 1925 een plan aannemende voor de verbreeding en rechtmaking van den buurtweg nr 4 Zoo den atlas der buurtwegen;

Gezien het plan der ligging ;

Gezien het proces-verbaal van onderzoek *de commodo et incommodo* waaruit blijkt dat tegen dit ontwerp geen bezwaren noch opmerkingen ~~ingediend~~ werden ingebracht;

Gezien het advies van den Arrondissements-Commissaris ;

Gezien het verslag van den H. Hoofd-Ingenieur Bestuurder van den urbanisten en buurtwegdienst der provincie, dd. 30 December 1925 nr 8628;

4 minuten

Gehoord het verslag van den H. Gruyters, lid van het Collegie ;

Gezien de wet van den 10 April 1841 gewijzigd door die van den 20 Mei 1863 en artikel 76 der gemeentewet ;

BESLUIT :

De bovengemelde beraadslaging voor hetgeen betreft de aanneming des plans goed te keuren, en den aankoop in der minne der tot uitvoering van dit plan noodige gronden alsook den afstand der beschikbare gedeelten weg aan de aangrenzende eigenaren gelijkvormig art. 29 der wet van 10 April 1841, toe te staan.

Het tegenwoordig besluit zal door het schepencollegie 's Zondags na deszelfs ontvangst afgekondigd worden, en ingevolge de schikkingen der wet van den 20 Mei 1863, gedurende acht dagen aangeplakt blijven.

Het bewijs der vervulling dezer formaliteit zal ons, na verloop van den bepaalden tijd voor het beroep bij den koning overgelegd worden.

Deze beroepen zullen desgevallend *aan den Heer Gouverneur der provincie* moeten toekomen binnen de vijftien dagen die de aanplakking volgen.

Afschrift des tegenwoordigen zal, ter uitvoering aan den H. Arrondissements-Commissaris van Tongeren verzonden worden.

Dergelijk afschrift zal tot naricht aan den H. Hoofd-Ingenieur Bertuurder van den urbanisten en buurtweg dienst der provincie te Hasselt, overgezonden worden.

In zitting te Hasselt, den 15 Januari 1926.

Waren tegenwoordig : de HH.

Gouverneur Voorzitter Moors, Ceelen, Palmers & Gruyters leden en Roelants Griffier der Provincie

4 kwintuplen

De Griffier der provincie, *De Bestendige Deputatie*

3
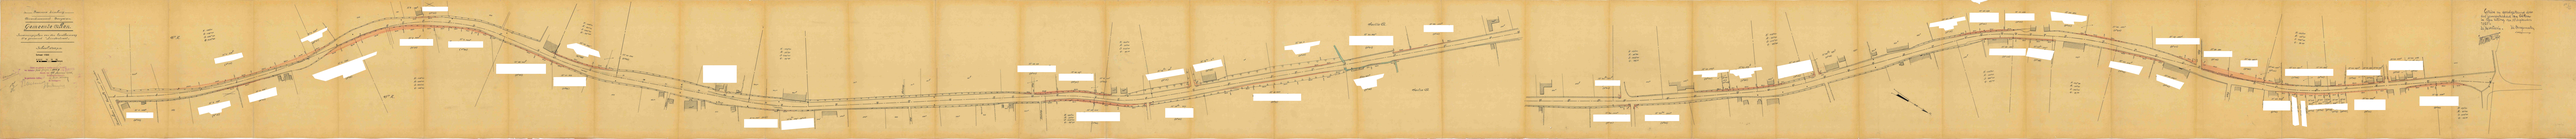
De Verslaggever,