

N^r 7106

MINUUT.

$\frac{6}{5}$ BIJLAGEN
 waarvan / plan

De bestendige Deputatie
 VAN DEN PROVINCIALEN RAAD VAN LIMBURG,

Gezien de beraadslaging van den gemeenteraad van *Bocholt*
 dd. *21 oktober 1911* een plan aannemende voor *de afschaffing*
van den voetwegen n. 60 van den atlas der
buurtwegen;

Gezien het plan der ligging;

Gezien het proces-verbaal van onderzoek *de commodo et incommodo*
 waaruit blijkt dat *dit ontwerp aan geen verzet*
noch opmerking aanleiding heeft gegeven;

Gezien het advies van den H. Arrondissements-Commissaris;

Gezien het verslag van den H. *Hoofd-ingenieur Bestuurder*
~~provincialen Opziener~~ der buurt-
 wegen en waterloopen, dd. *4 December 1911*, n^r *20394*;

Gehoord het verslag van den H. *Giden*,
lid van ons College;

Gezien de wet van den 20 Mei 1863 en artikel 76 der gemeentewet;

BESLUIT :

De bovengemelde beraadslaging voor hetgeen betreft de aanneming des plans goed te keuren, ~~en den aankoop in der minne der tot uitvoering van dit plan noodige gronden toe te staan onder de volgende voorwaarden.~~

Het tegenwoordig besluit zal door het schepencollege 's Zondags na deszelfs ontvangst afgekondigd worden, en, ingevolge de schikkingen der wet van den 20 Mei 1863, gedurende acht dagen aangeplakt blijven.

Het bewijs der vervulling dezer formaliteit zal ons, na verloop van den bepaalden tijd voor het beroep bij den Koning, overgelegd worden.

Deze beroepen zullen desgevallend *aan den H. Gouverneur der provincie* moeten toekomen binnen de vijftien dagen die op de aanplaking volgen.

Afschrift des tegenwoordigen zal, ter uitvoering, aan den H. Arrondissements-Commissaris van *Hasselt. Maerwijk* verzonden worden.

Dergelijk afschrift zal tot naricht aan den H. *Hoofdingenieur Beekman* ~~provincialen Opziener~~ der buurtwegen en waterloopen, te Hasselt, overgezonden worden.

In zitting, te Hasselt, den *8 december* 19*11*.

Waren tegenwoordig: de HH.

*Présents : Messieurs le Gouverneur, Président
Chevalier de Borman, Giden, de Creff, Meurs, Aubert
Van Haan ont Membres, et Roelants, Greffier
provincial.*


De provinciale Griffier,

W. Bracklaan

De bestendige Deputatie,

De Verslaggever,

G. Sijl

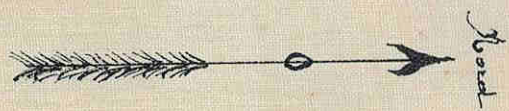

Bocholt

Route de
Bree

Eglise

Senter n° 60

Route

de Bocholt vers Caillotte

Dorpentech

chemin n° 36

n° 60

Echelle 1/2500

Schaal: 1/2500

0 15 30 60 90 120 Meters

Gezien om gekocht te worden
 aan ons bestend van heren, n° 1106-1850
 Casus, den 8 L = 1911.
 De Bestendrij Deputate,
 De Provinciale Griffie
 J. W. Meelant
 De verslaggever,
 Ch. S. S. S.

Wittrekisel van den atlas van Luwit-
 wegen van de gemeente Bocholt gevoegd
 by de vraging gedaan door [redacted] in
 naam der Goedsbuizen van [redacted] om ge-
 marktigol te worden een gedeelte van den
 voetweg n° 60 of te schaffen nevens den weg
 van Bocholt naar Caillotte.

af te schaffen voetpad.

Gezien en goedgekeurd door den gemeenteraad van Bocholt in zitting
 van 21 October 1911
 tegenwoordig de Hth. Langens Burgemeester, Broonen en Landeoverende
 schepenen, Martens, Besoens, Heusens, Bruygen en Broonen Wethaps raads leden, en
 Verjans secretaris.

Van wege den raad.

De secretaris
 J. Verjans

De Burgemeester



[Signature]