



p r o v i n c i e Limburg

3de Directie Infrastructuur, Ruimtelijke Ordening, Milieu en Natuur

Afdeling 3.1 Infrastructuur

**De deputatie
van de provincie Limburg**

Gelet op het besluit van de gemeenteraad van Maasmechelen van 2 oktober 2007 houdende het voorstel tot afschaffing van een gedeelte van voetweg nr. 41 aangeduid in groene kleur op het aan dit besluit gehechte uittreksel uit de atlas van de buurtwegen;

Gelet op de wet van 10 april 1841 over de buurtwegen, inzonderheid artikel 28;

Overwegende dat tijdens het openbaar onderzoek 16 april 2007 tot en met 2 mei 2007 geen bezwaren of opmerkingen werden ingediend;

Gelet op het onderzoek door de Sectie 3.1.2 Wegen;

Gelet op de voorgelegde plannen:

- een uittreksel uit de atlas van de buurtwegen
- het kadasterplan

Gehoord het verslag van Gilbert Van Baelen, lid van het college;

BESLUIT

Artikel 1 Het gedeelte van voetweg nr. 41 te Boorseme aangeduid in groene kleur op het uittreksel uit de atlas van de buurtwegen IS AFGESCHAFT EN ONTTROKKEN AAN HET OPENBAAR DOMEIN.

Artikel 2 Overeenkomstig artikel 29 van de wet van 10 april 1841 over de buurtwegen kan de gemeenteraad, na schatting door een deskundige, beslissen tot verkoop van de aan het openbaar domein onttrokken gronden, of tot het vorderen, vanwege de eigenaars van de gronden, van de meerwaarde die voor hen ontstaat door deze afschaffing en onttrekking aan het openbaar domein.

Artikel 3 Overeenkomstig artikel 28, derde lid van de bovenvermelde wet over de buurtwegen is het college van burgemeester en schepenen belast met de bekendmaking van dit besluit.

De gemeente en de belanghebbende derden kunnen, binnen 15 dagen te rekenen vanaf de eerste dag van de bekendmaking, een beroep instellen tegen dit besluit. Het beroep moet worden gericht aan de gouverneur van de provincie Limburg, die het beroepschrift en het volledige dossier voor verdere afhandeling zal doorzenden aan het Ministerie van de Vlaamse Gemeenschap, Departement Leefmilieu en Infrastructuur, Administratie voor Ruimtelijke Ordening, Huisvesting en Monumenten en Landschappen, Phoenix-gebouw, Koning Albert II – laan 19, 1210 Brussel.
Door het indienen van een beroep wordt deze beslissing opgeschort.

Artikel 4 Het kadasterplan en het uittreksel uit de atlas van de buurtwegen worden als een integrerend deel gehecht aan dit besluit.

Artikel 56 Dit besluit wordt ter kennisneming gestuurd aan het college van burgemeester en schepenen van Maasmechelen.

Aanwezig: Steve Stevaert, gouverneur-voorzitter; Marc Vandeput, Sylvain Sleyten,
Gilbert Van Baelen, Frank Smeets, Hilde Claes, Erika Thijs, leden;
Marc Martens, provinciegriffier

Hasselt d.d. 2007-12-19

De verslaggever,
(4)

Gilbert Van Baelen

De provinciegriffier,

Marc Martens

De gouverneur-voorzitter,

Steve Stevaert

Nota: 1
Minuten: 4
Expedities: 1
Afschriften: 4 x 1 besluit

Kenmerk
023.01.00/S2007N114532
Dossier
2007N37020
Bijlagen



3de Directie
Afdeling 1 - Sectie 3.1.1

Kenmerk 023.01.10 / 52007 M 114532.

Dossier ...2007...M...37020.

Gezien om gehecht te worden aan het besluit van heden

Hasselt d.d. 2007...12.1.07

Namens de deputatie

De verslaggever,


(31)


De provinciegriffier,

Marc Martens

De gouverneur-voorzitter,

Steve Stevaert

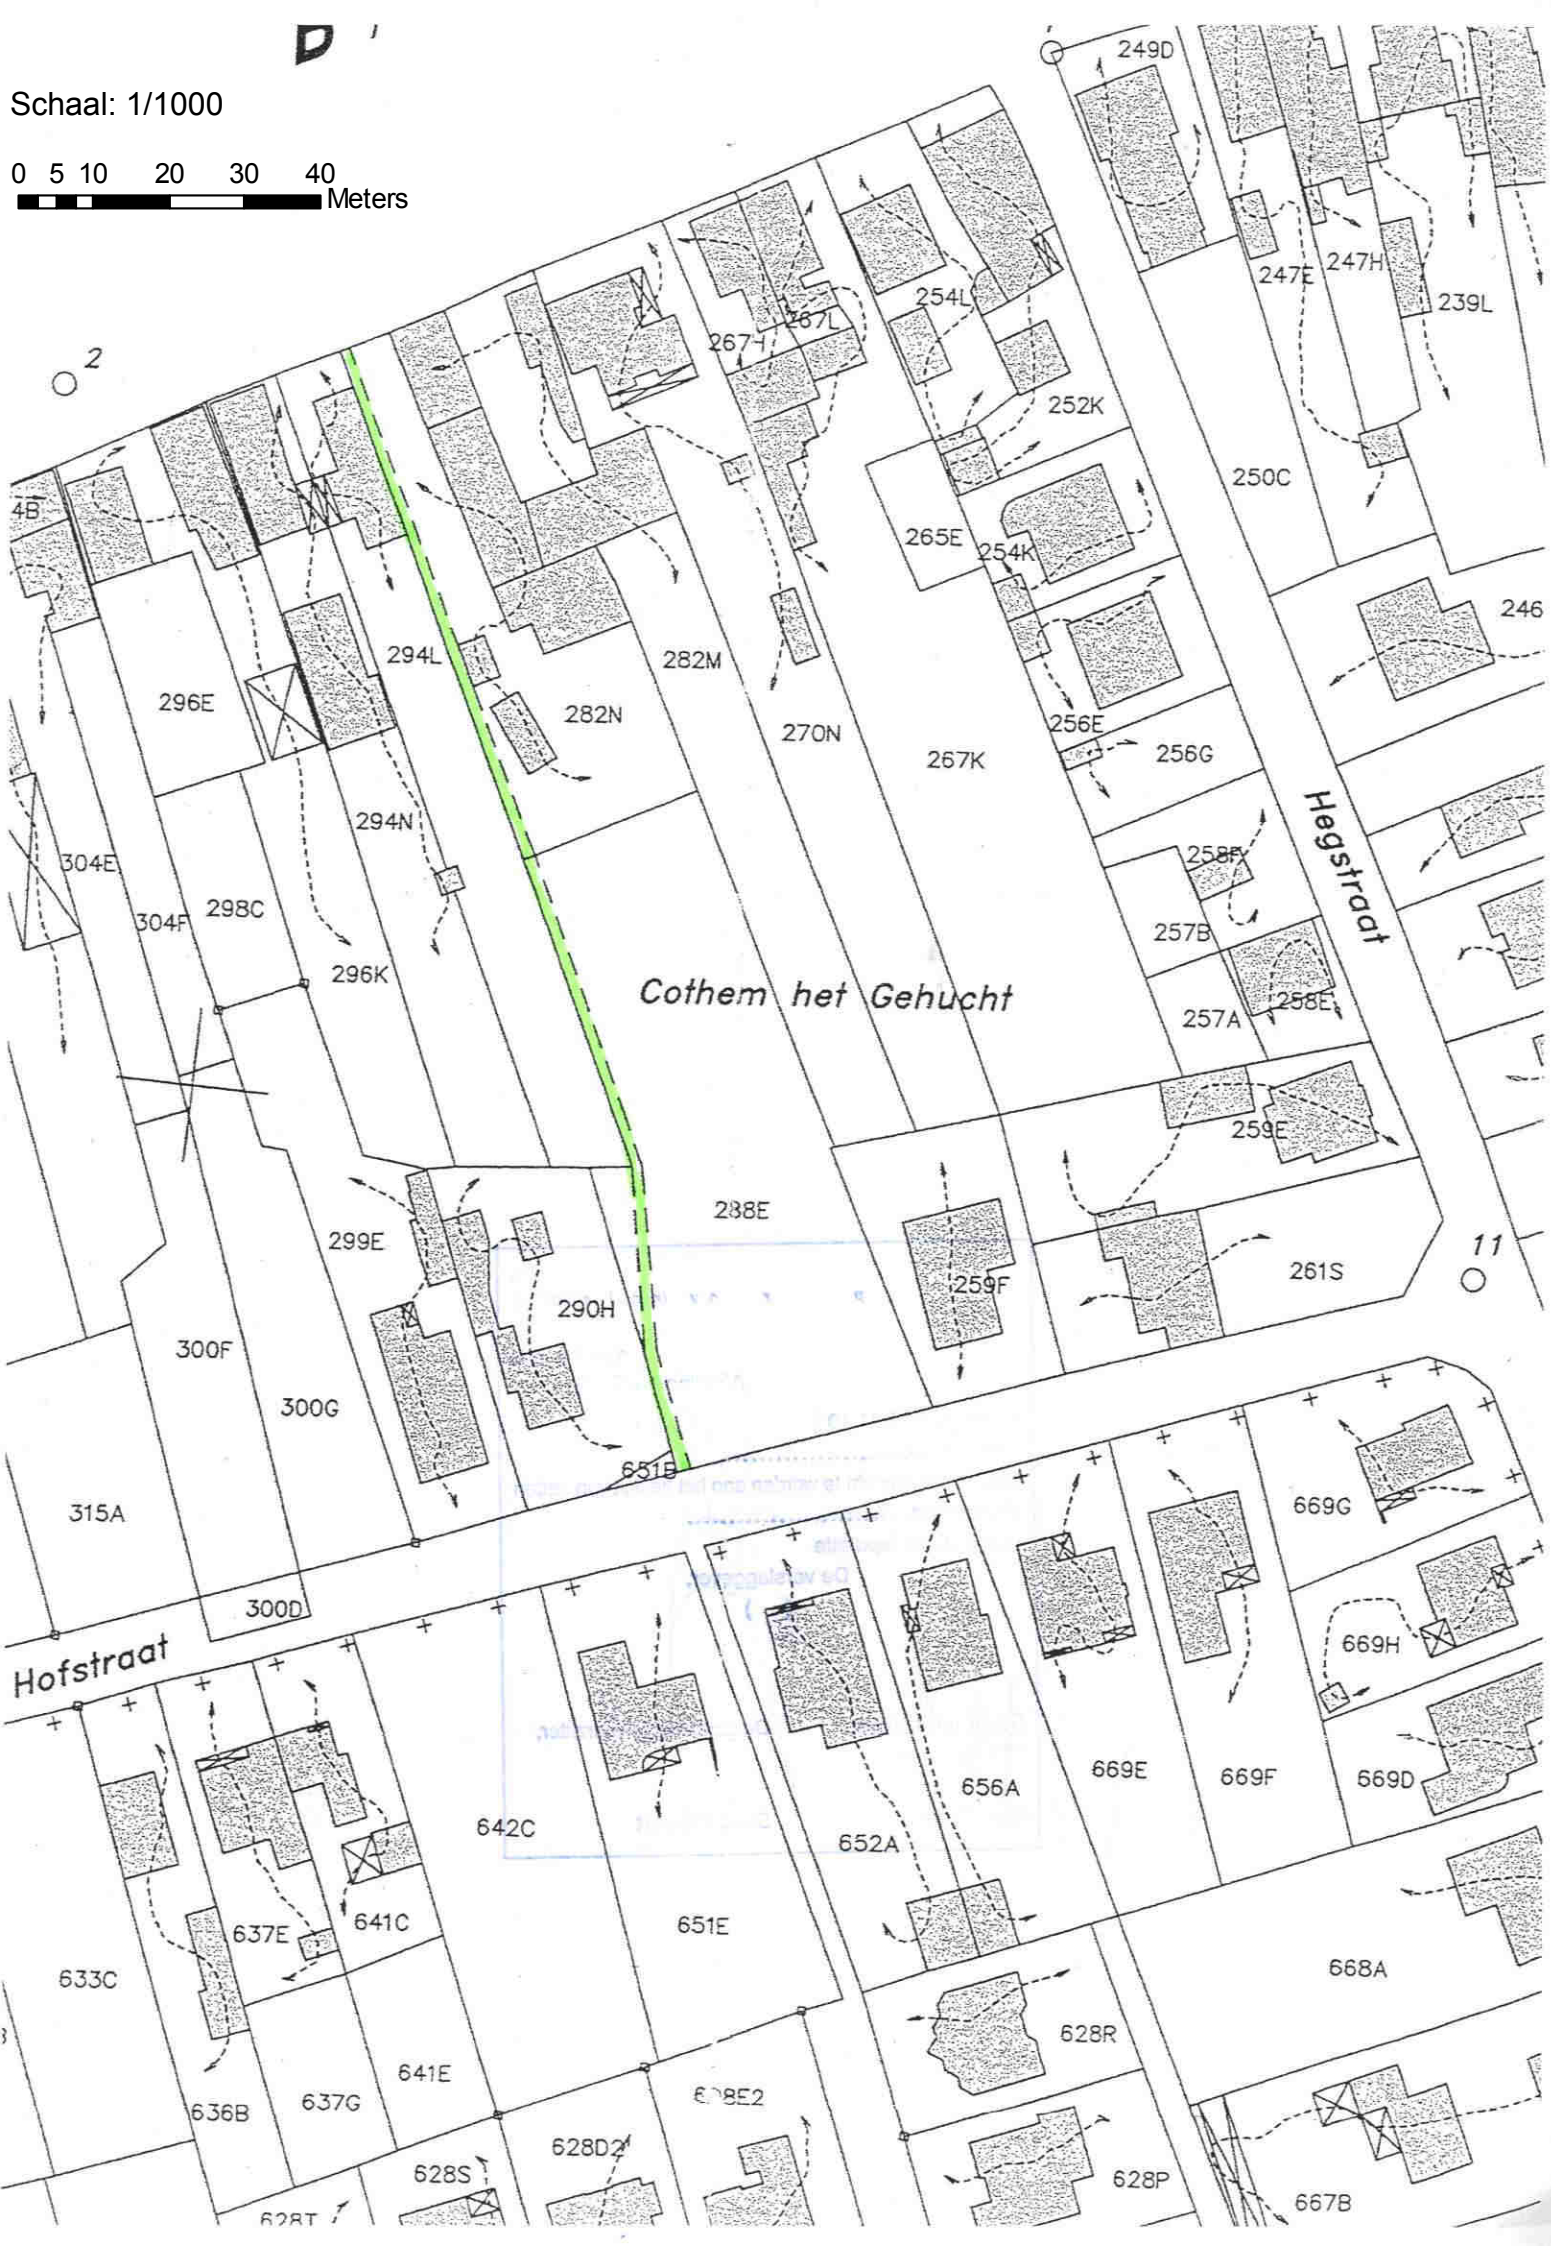

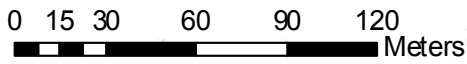

PLAN N° 2.

PLAN N° 7.

