Gen33

MT.V.
PROVINCIEBESTUUR VAN LIMBURG
IIIe Directie
5de Afdeling
Aanwr.nr. **35-7106/2407**

DE BESTENDIGE DEPUTATIE VAN DE PROVINCIERAAD VAN LIMBURG,

Gelet op de beslissing dd. **11 februari 1982** waardoor de gemeenteraad van **Genk** een plan aanneemt voor de afschaffing van **voetweg nr. 77, binnen het provinciedomein Bokrijk, op het grondgebied van deze gemeente;**

~~op het grondgebied van deze gemeente;~~

Overwegende dat het niet gaat om een voetweg welke in de bebouwde kom van een stad of in een aaneengeboud gedeelte van een plattelandsgemeente is gelegen;

Gelet op het proces-verbaal van het onderzoek de commodo et incommodo, waaruit blijkt, dat er geen bezwaren of opmerkingen werden ingediend;

Gelet op het gunstig advies van de Heer Hoofdingenieur-Directeur van de Provinciale Technische Wegendienst, dd. **29 maart 1982, nr. 1268;**

Gelet op de wet van 10 april 1841, gewijzigd bij de wetten van 20 mei 1863, 9 augustus 1948 en 5 augustus 1953, alsook op de omzendbrieven van de heer Minister van Openbare Werken nrs. 13, 13 bis en 13 ter;

Gehoord **de heer Mannaerts**
Lid van het College, in zijn desbetreffend verslag;

BESLUIT :

De sectie van **de voetweg nr.77, binnen het provinciedomein Bokrijk**
op het grondgebied van de gemeente **Genk,**
aangeduid in **gele** kleur op het hierbijgevoegd plan, is afgeschaft en onttrokken aan het openbaar domein.

De afstand van de grond die door deze afschaffing vrijkomt, mag gebeuren overeenkomstig artikel 29 van de wet van 10 april 1841.

Dit besluit zal, 's zondags na ontvangst, door het Schepencollege afgekondigd worden, en ingevolge de beschikkingen van de wet van 20 mei 1863, gedurende acht dagen aangeplakt blijven.

.../...

Belanghebbende derden, alsook de gemeente, kunnen tegen dit besluit in beroep gaan bij de Koning. Dit beroep schorst de uitvoering van dit besluit tot wanneer de Koning uitspraak heeft gedaan.
Dit beroep moet uitgeoefend en aan de Gouverneur overgemaakt worden binnen vijftien dagen, volgend op de aanplakking van dit besluit.

Afschrift van dit besluit zal, ter uitvoering worden overgemaakt aan het gemeentebestuur van **Genk.**

Dergelijk afschrift, zal tot nazicht, gezonden worden aan de Heer Hoofdingenieur-Directeur van de Provinciale Technische Wegendienst.

Hasselt, **8.4.1982** **81**

Aanwezig : Gouverneur, Voorzitter, Smets, **Vints,**
Mannaerts, ~~Didden~~, Mevr.Houben-Bertrand, **Schiepers,**
~~[illegible]~~, Leden en ~~[illegible]~~ Briers, wd.
Provinciegriffier.

DE BESTENDIGE DEPUTATIE :

De Provinciegriffier, wd.	De Gouverneur-Voorzitter,
get. ~~[illegible]~~ R. BRIERS	get. H.VANDERMEULEN

Voor Eensluidend-Afschrift
De Directeur,

R.BRIERS

MTV.

III e DIRECTIE
5 e Afdeling A

Gezien om gehecht te worden aan ons besluit van heden, nr. 35-7106/2407.

Hasselt, 8 april 1982

De Griffier der Provincie, wd.
Get.) R. Briers

De Bestendige Deputatie,
Get.) H. Vandermeulen

BESTENDIGE DEPUTATIE — VAN LIMBURG —

Voor eensluidend afschrift :
De Directeur,

R. BRIERS

PROVINCIE LIMBURG
PROVINCIALE TECHNISCHE WEGENDIENST

Opgemeten door: - einddatum:	Getekend door: A. BROUX einddatum:	Nagezien door: Ir. V. CORNELIS. einddatum:	Aangebrachte wijzigingen: door: einddatum:

Opgesteld door de ondergetekende ARRONDISSEMENTSBUURTWEGCOMMISSARIS,
Hasselt, 18-9-1981.

G. GERAERTS.

Werknummer:

Aantal plannen: 1.

Oppervlakte: 5.00 x 0.35

Prijs:

Gezien door de ondergetekende Ingenieur, HOOFD van het STUDIEBUREEL,
Hasselt, 18-9-1981

Ir. J. WECKX.

DE HOOFDINGENIEUR - DIRECTEUR,
Hasselt, 18-9-1981.

Ir. H. VANHOOYMISSEN.

GEMEENTE: GENK (bokrijk).

VOORSTEL TOT AFSCHAFFING VAN VOETWEG Nr. 77 VAN GRENS HASSELT TOT NOORDELIJKE OMLEIDINGSWEG (A-B)

~~Gezien en voorlopig goedgekeurd door de gemeenteraad van~~ GENK ~~in zitting van~~

~~OP BEVEL~~

~~De Secretaris,~~ ~~De Burgemeester,~~

In onderzoek gesteld van 3-11-81 tot 17-11-81

OP BEVEL

De Secretaris, J. BOELS

De Burgemeester, L. GAETHOFS

Gezien en ~~definitief~~ goedgekeurd door de gemeenteraad van GENK in zitting van 11-2-82

OP BEVEL

De Secretaris, J. BOELS

De Burgemeester, L. GAETHOFS

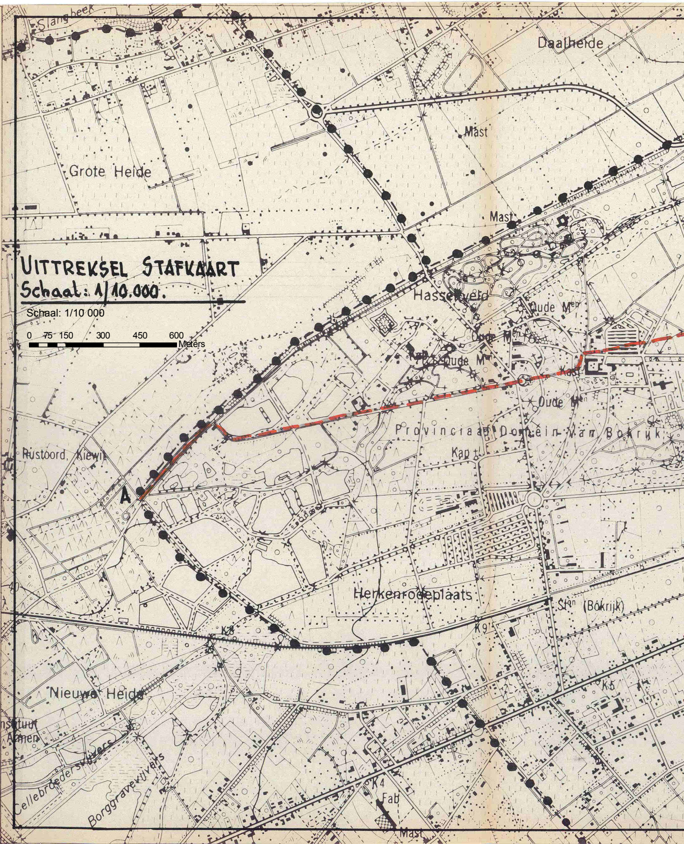

UITTREKSEL STAFKAART
Schaal: 1/10.000.

Schaal: 1/10 000
0 75 150 300 450 600 Meters
Slangbeek
Daalheide
Grote Heide
Mast
Hasselveld
Oude M.
Kap
Provinciaal Domein van Bokrijk
Rustoord Kiewit
A
Herkenrodeplaats
St. (Bokrijk)
K8
K9
K5
K4
Nieuwe Heide
Instituut Armen
Cellebroedersvijvers
Borggravevijvers
Fab
Mast

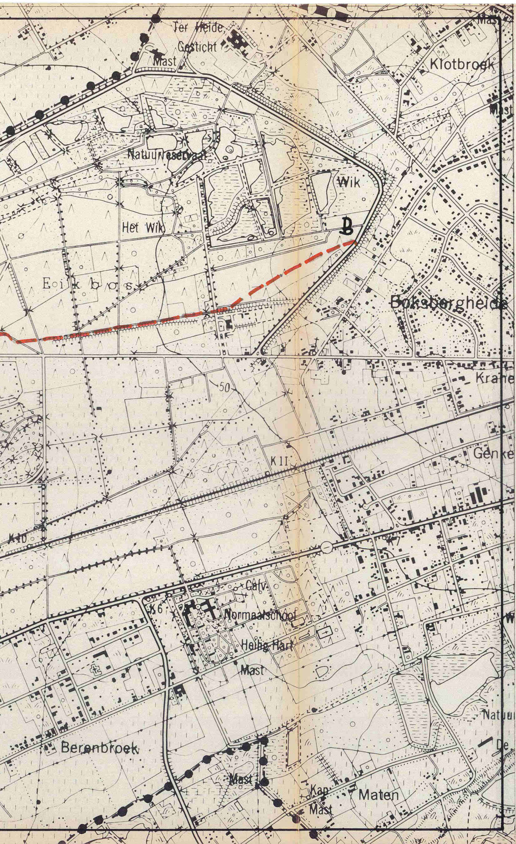
Ter Heide
Gesticht
Mast
Klotbroek
Mast
Natuurreservaat
Wik
Het Wik
B
Eikbos
Boksbergheide
Krahe
50
KII
Genke
K10
Calv.
K6
Normaalschool
Heilig Hart
Mast
Natuur
Berenbroek
De
Mast
Kap.
Mast
Maten

UITTREKSEL UIT DE ATLA

GEMEENTE HASSELT
DETAILPLAN Nr 12
SCHAAL : 1/2500.

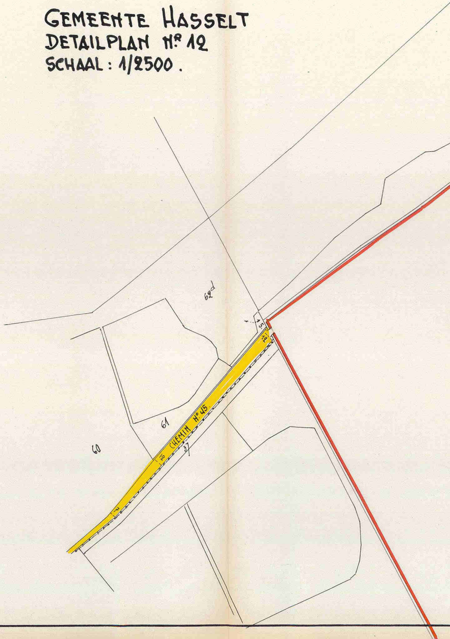
62d
61
60
CHEMIN N° 45
37

S DER BUURTWEGEN

UITTREKSEL UIT DE ATLAS DER BUURTWEGEN
EENSLUIDEND AFSCHRIFT
VOOR HET SCHEPENCOLLEGE:
DE SECRETARIS, DE BURGEMEESTER.

Schaal: 1/2500

0 15 30 60 90 120
Meters

GEMEENTE GENK
DETAILPLAN Nº 32.
SCHAAL: 1/2500.

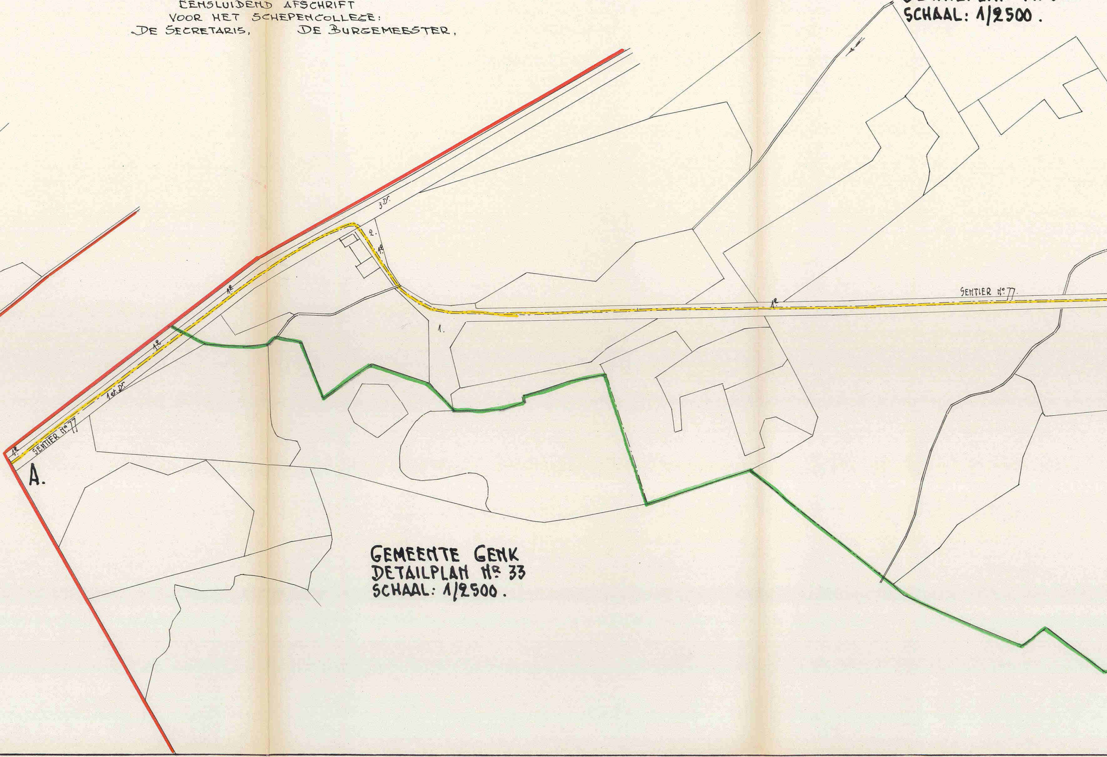
3 Dr.
2.
1e
1e
1.
SENTIER Nº 77.
1e
1e
1et Dr.
SENTIER Nº 77
1e
A.
GEMEENTE GENK
DETAILPLAN Nº 33
SCHAAL: 1/2500.

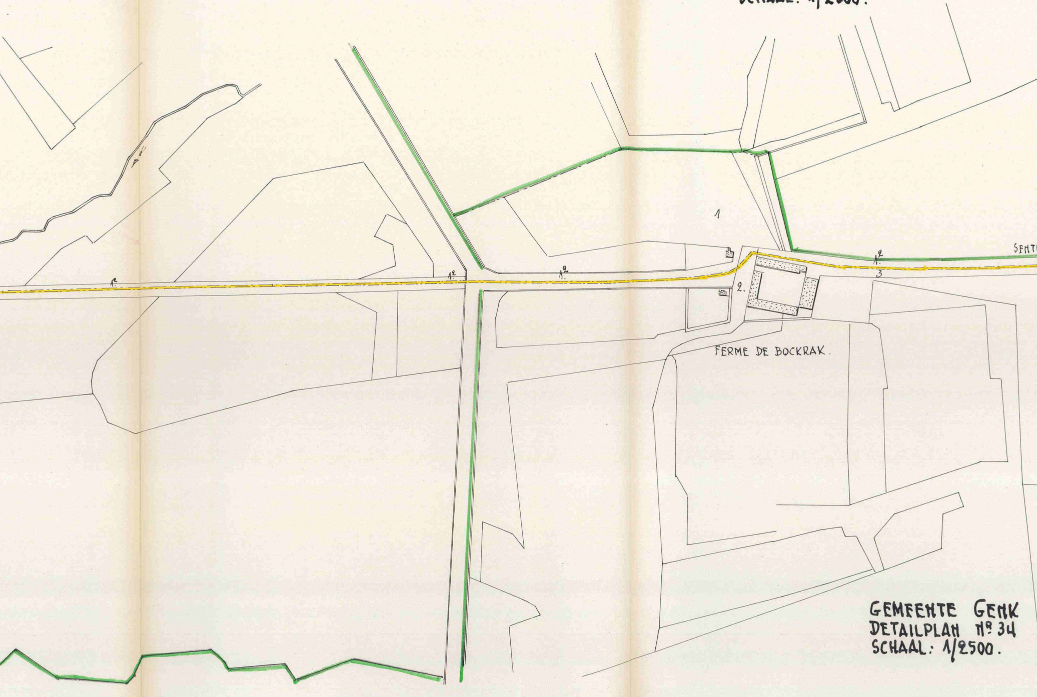

GEMEENTE GENK
DETAILPLAN N° 31
SCHAAL: 1/2500.

GEMEENTE GENK
DETAILPLAN N° 34
SCHAAL: 1/2500.

1e
1e
1e
1
1e
SENT
2.
3
FERME DE BOCKRAK.

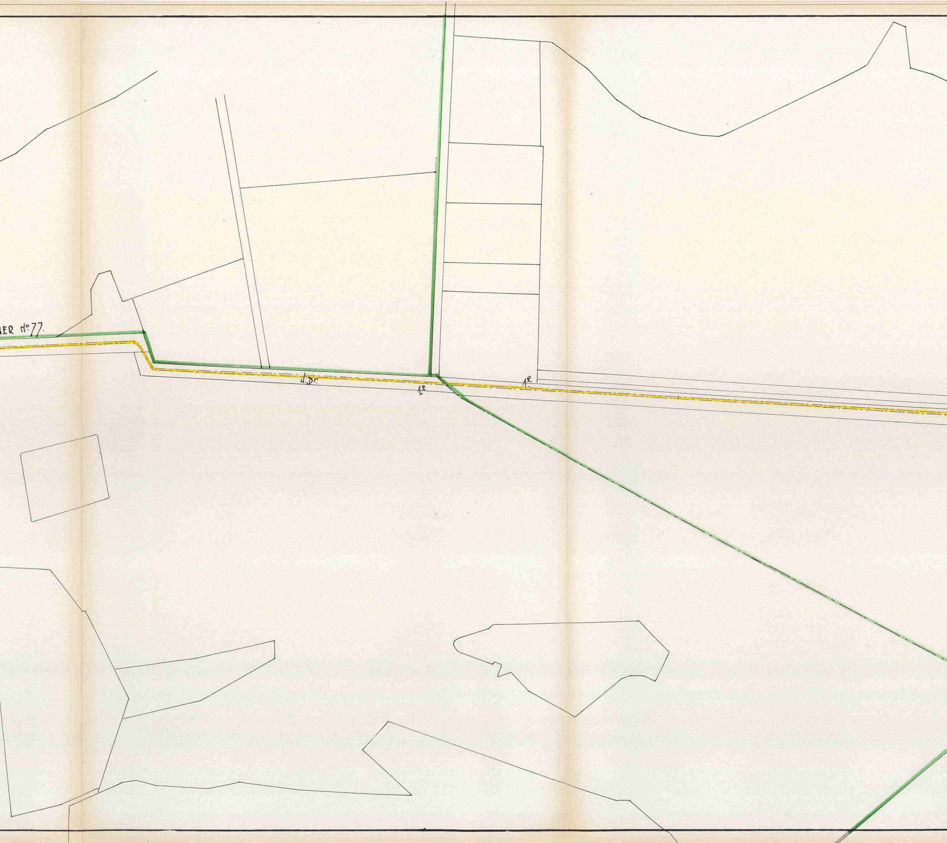
ER N°77.
d.Dr.
1e
1e

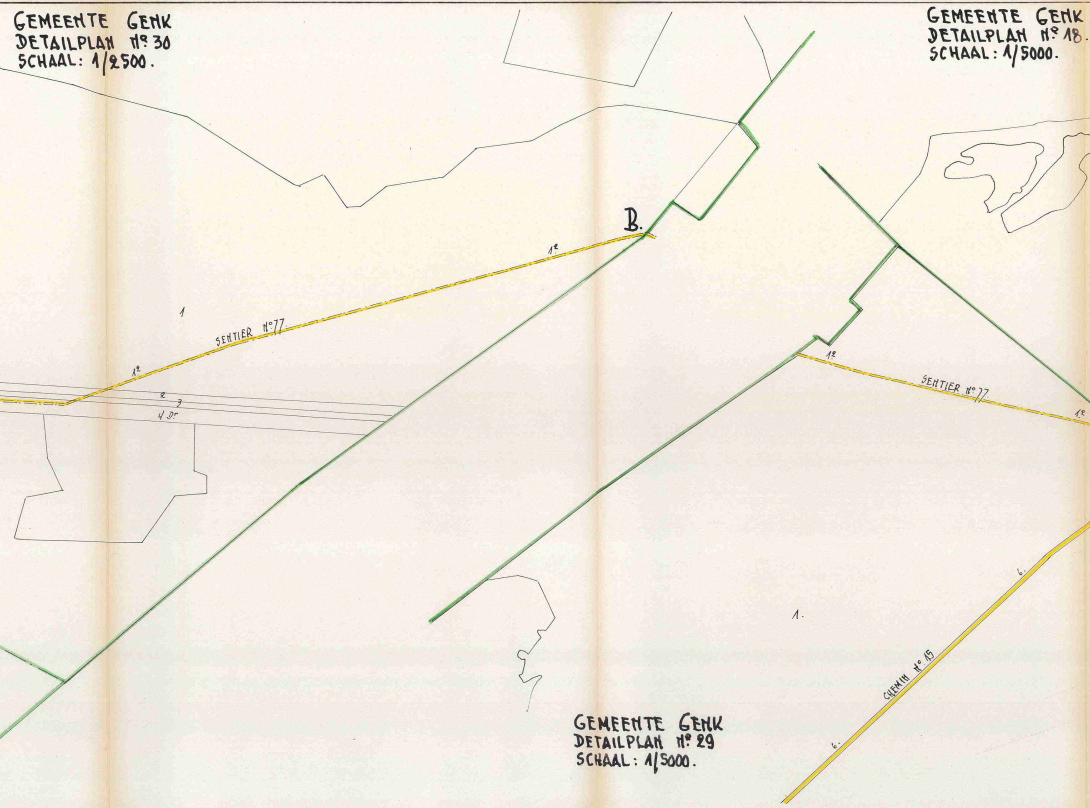
GEMEENTE GENK
DETAILPLAN N° 30
SCHAAL: 1/2500.

GEMEENTE GENK
DETAILPLAN N° 18.
SCHAAL: 1/5000.

GEMEENTE GENK
DETAILPLAN N° 29
SCHAAL: 1/5000.

B.
1ª
1
SENTIER N° 77.
1ª
2
3
4 Dr
1ª
SENTIER N° 77.
1ª
6.
1.
CHEMIN N° 15
6.

UITTREKSEL VAN HET KADASTER.

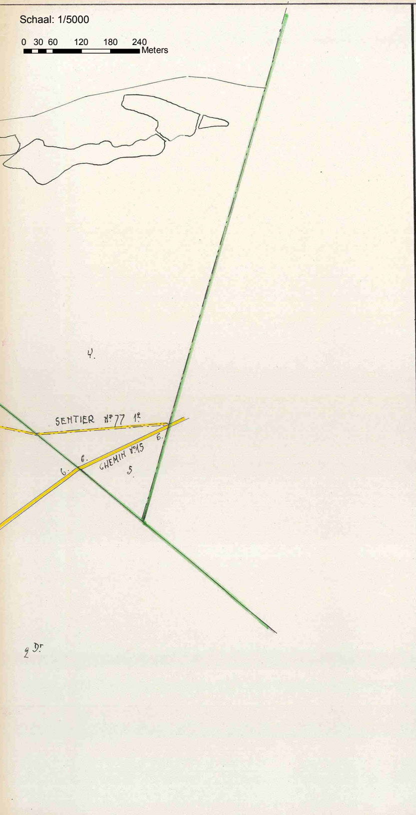
Schaal: 1/5000
0 30 60 120 180 240
Meters
4.
SENTIER Nº77 1e
6.
6.
CHEMIN Nº15
6.
5.
2 Dr

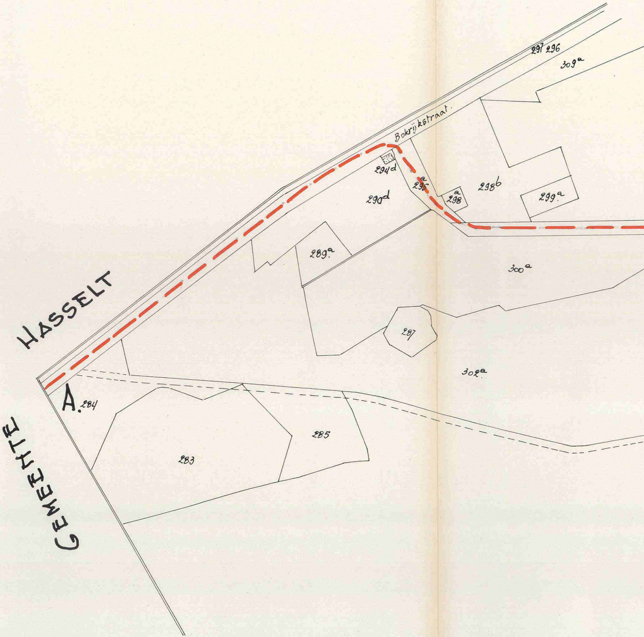
297 296
309a
Bokrijkstraat.
294d
295a
298a
298b
299a
290d
289a
300a
HASSELT
287
302a
A. 284
GEMEENTE
285
283

1/2.500 —.

Schaal: 1/2500

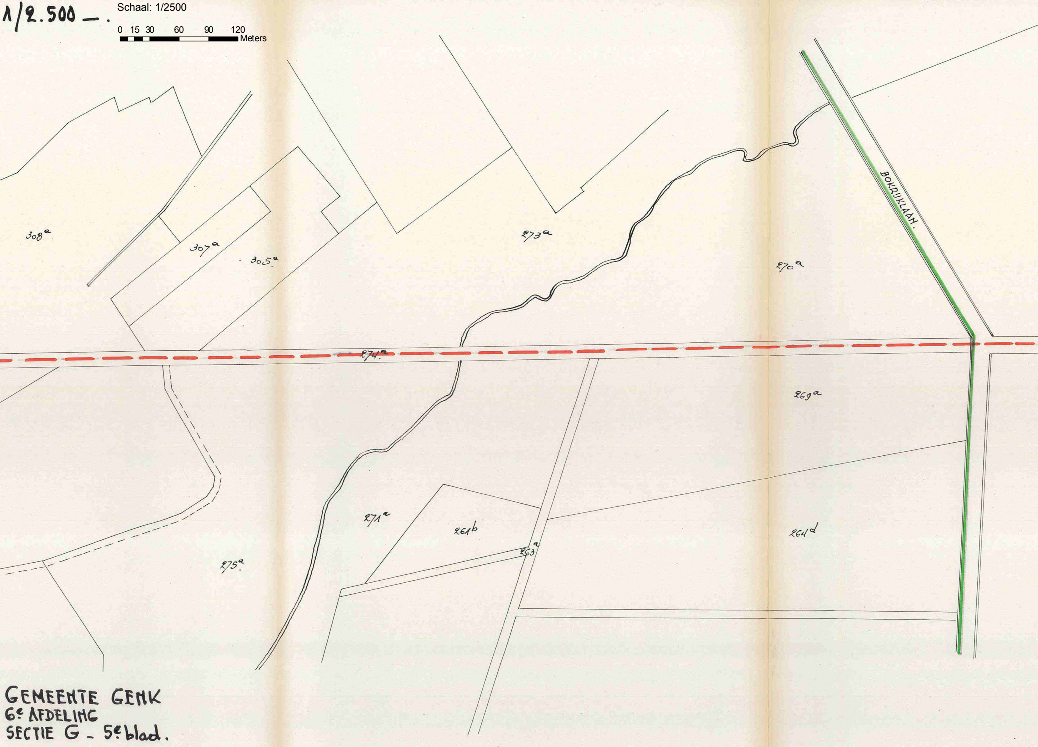
0 15 30 60 90 120
Meters
308a
307a
305a
273a
270a
BOKRIJKLAAN.
274a
269a
271a
261b
263a
264d
275a

GEMEENTE GENK
6e AFDELING
SECTIE G – 5e blad.

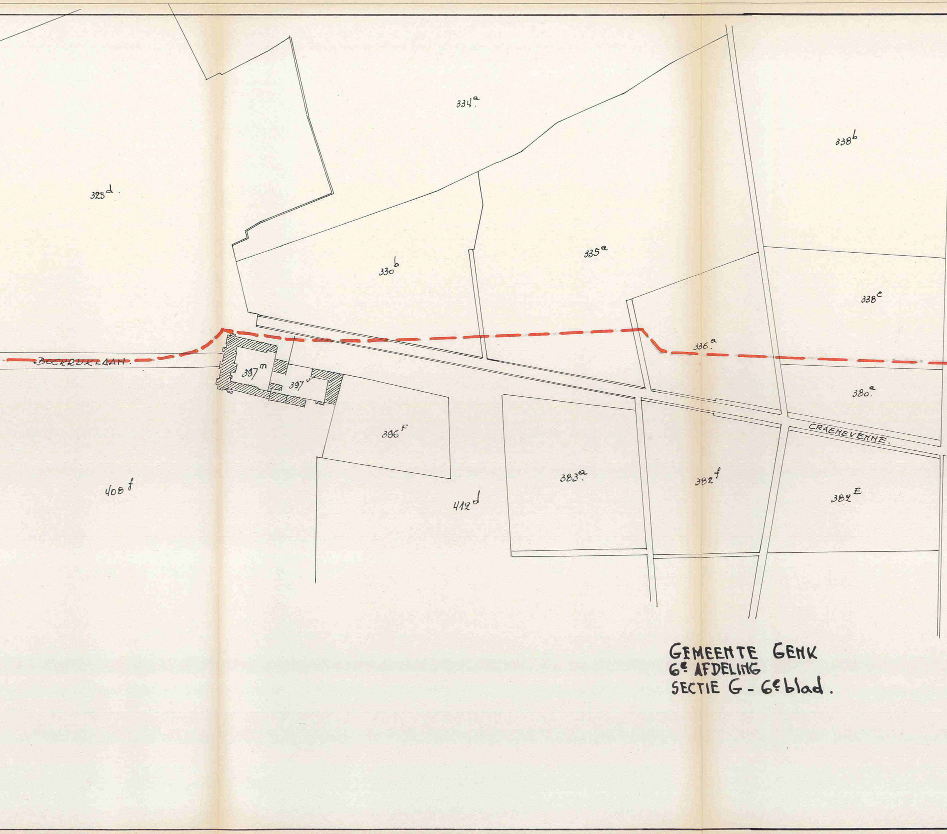
334^{a}.
338^{b}
325^{d}.
330^{b}
335^{a}
338^{c}
336^{a}.
BOCKRIJKLAAN.
397^{m}
397^{v}
380^{a}.
396^{F}
CRAENEVENNE.
408^{f}
412^{d}
383^{a}.
382^{f}
382^{E}

GEMEENTE GENK
6^{e} AFDELING
SECTIE G - 6^{e} blad.

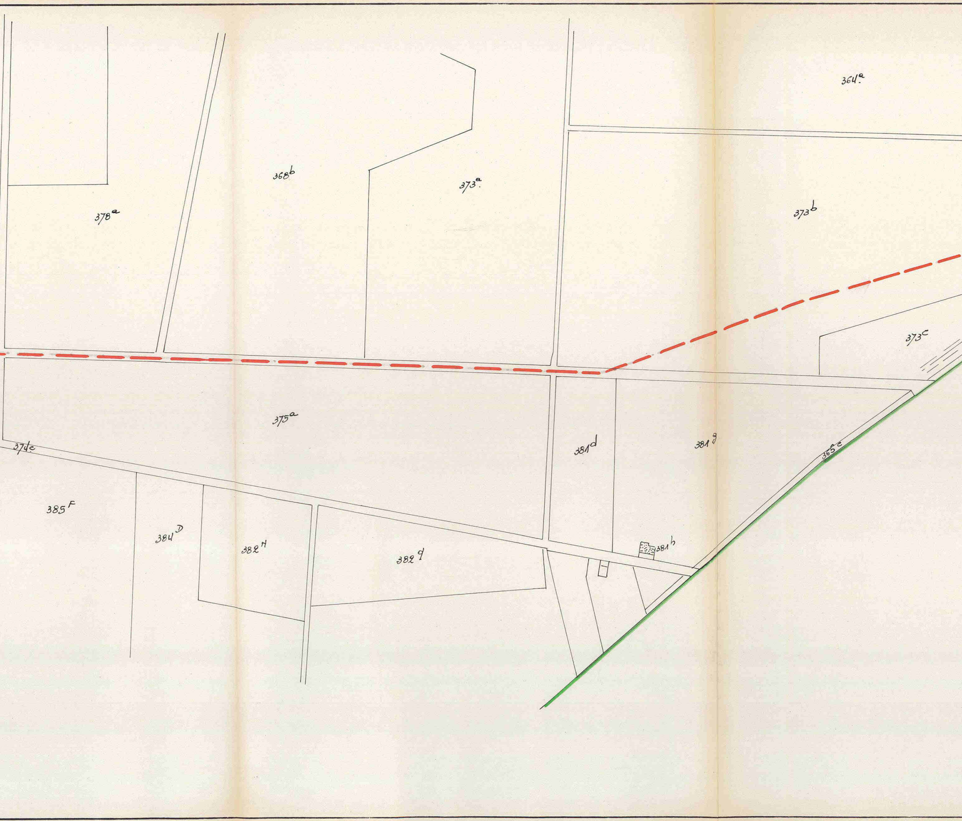
364e
378a
368b
373a
373b
373c
375a
374c
381d
381g
365e
385F
384D
382H
382g
381h

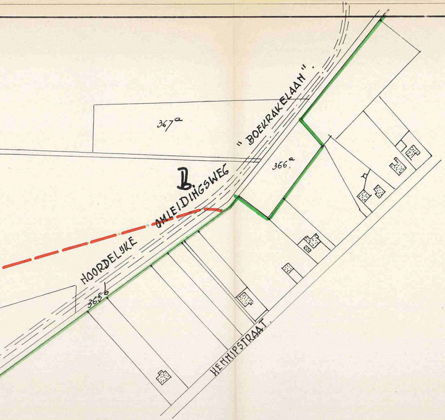
367^{a}
366^{a}
365^{b}
B.
" BOEKRAKELAAN ".
NOORDELYKE OMLEIDINGSWEG
HENNIPSTRAAT.

GEMEENTE GENK
6^{e} AFDELING
SECTIE G. 1^{e} blad 3^{e} deel.

VOLGNUMMER	KADASTER.				NAMEN, VOORNAMEN EN WOONPLAATS DER		
	AFDELING	SECTIE	NUMMER	ARTIKEL			
	6^{e}	G	297	04642	LIMBURG	DE PROVINCIE	Dr. Willemsstraat
	"	"	296	id.	id.	id.	id.
	"	"	284	id.	id.	id.	id.
	"	"	302^{a}	id.	id.	id.	id.
	"	"	290^{d}	id.	id.	id.	id.
	"	"	274^{a}	id.	id.	id.	id.
	"	"	294^{d}	id.	id.	id.	id.
	"	"	295^{a}	id.	id.	id.	id.
	"	"	300^{a}	id.	id.	id.	id.
	"	"	275^{a}	id.	id.	id.	id.
	"	"	271^{a}	id.	id.	id.	id.
	"	"	263^{a}	id.	id.	id.	id.
	"	"	269^{a}	id.	id.	id.	id.
	"	"	298^{a}	id.	id.	id.	id.
	"	"	298^{b}	id.	id.	id.	id.
	"	"	299^{a}	id.	id.	id.	id.
	"	"	308^{a}	id.	id.	id.	id.
	"	"	305^{a}	id.	id.	id.	id.
	"	"	273^{a}	id.	id.	id.	id.
	"	"	270^{a}	id.	id.	id.	id.
	"	"	408^{f}	id.	id.	id.	id.
	"	"	325^{d}	id.	id.	id.	id.
	"	"	397^{m}	id.	id.	id.	id.
	"	"	412^{d}	id.	id.	id.	id.
	"	"	374^{c}	id.	id.	id.	id.
	"	"	330^{b}	id.	id.	id.	id.
	"	"	335^{a}	id.	id.	id.	id.
	"	"	336^{a}	id.	id.	id.	id.
	"	"	380^{a}	id.	id.	id.	id.
	"	"	338^{c}	id.	id.	id.	id.
	"	"	375^{a}	id.	id.	id.	id.
	"	"	381^{d}	id.	id.	id.	id.
	"	"	378^{a}	id.	id.	id.	id.
	"	"	368^{b}	id.	id.	id.	id.
	"	"	373^{a}	id.	id.	id.	id.
	"	"	373^{b}	id.	id.	id.	id.
	"	"	365^{b}	id	id.	id.	id.

EIGENAARS.				AARD VAN DE IN TE NEMEN GROND.	KADASTRALE INHOUD DER PERCELEN			JUISTE OPPER-VLAKTE DER INNEMINGEN			OPMERKINGEN
					H	A.	C.	H.	A.	C.	
23	3500	HASSELT		BOS		78	80				
	id.	id.		WEG	2	01	60				
	id.	id.		MOERAS		73	90				
	id.	id.		VIJVER	8	69	70				
	id.	id.		WEILAND		94	05				
	id.	id.		WEG	1	59	90				
	id.	id.		LANDGEBOUW		0	95				
	id.	id.		WOESTE GROND		18	70				
	id.	id.		HOOILAND	2	56	90				
	id.	id.		MOERAS	7	96	90				
	id.	id.		BOS	7	06	80				
	id.	id.		WEG	2	71	10				
	id.	id.		BOS	4	85	10				
	id.	id.		VIJVER		3	80				
	id.	id.		VIJVER		97	40				
	id.	id.		VIJVER		13	30				
	id.	id.		VIJVER	5	45	30				
	id.	id.		VIJVER	1	65	10				
	id.	id.		BOS	6	20	60				
	id.	id.		BOS	6	23	70				
	id.	id.		WEILAND	14	52	27				
	id.	id.		WEILAND	13	10	30				
	id.	id.		KASTEEL		28	60				
	id.	id.		BOS	18	22	20				
	id.	id.		WEG .	6	82	40				
	id.	id.		WEILAND	2	71	00				
	id.	id.		BOS	6	45	20				
	id.	id.		BOS	1	69	30				
	id.	id.		BOS		94	90				
	id.	id.		WOESTE GROND	1	99	00				
	id.	id.		BOS	6	84	10				
	id.	id.		ONDERZOEK GROND	1	08	40				
	id.	id.		BOS	4	32	80				
	id.	id.		BOS	6	75	60				
	id.	id.		BOS	6	45	60				
	id.	id.		BOS	11	72	80				
	id.	id.		BOUWLAND		37	30				