

JS.

PROVINCIEBESTUUR VAN LIMBURG

4e Afdeling

Aanwr. Nr. 7106/ 7027

DE BESTENDIGE DEPUTATIE VAN DE PROVINCIERAAD VAN LIMBURG ;

Gelet op de beslissing dd. 22 september 1972

waardoor de gemeenteraad van Genk

een plan aanneemt voor de afschaffing van weggedeelten langs de buurtwegen nrs. 2, 3, 15, 43, 46 en 58

op het grondgebied van deze gemeente ;

Overwegende dat het niet gaat om een voetweg welke in de bebouwde kom van een stad of in een aaneengebouwd gedeelte van een plattelandsgemeente is gelegen;

Gelet op het proces-verbaal van het onderzoek de commodo et incommodo, waaruit blijkt dat er geen bezwaren of opmerkingen werden ingediend ;

Gelet op het gunstig advies van de Heer Hoofdingenieur-Direkteur van de Provinciale Technische Wegendienst, dd. 10 november 1972, nr. 1871;

Gelet op de wet van 10 april 1841, gewijzigd bij de wetten van 20 mei 1863, 9 augustus 1948 en 5 augustus 1953, alsook op de omzendbrieven van de Heer Minister van Openbare Werken nrs. 13, 13bis en 13ter ;

Gehoord de Heer Claessen, Lid van het College, in zijn desbetreffend verslag ;

B E S L U I T :

De sectie van de buurtwegen nrs. 2, 3, 15, 43, 46 en 58 op het grondgebied van de gemeente Genk aangeduid in rode kleur op het hierbijgevoegd plan, is afgeschaft en onttrokken aan het openbaar domein.

De afstand van de grond die door deze afschaffing vrijkomt, mag gebeuren overeenkomstig artikel 29 van de wet van 10 april 1841.

.../...

Dit besluit zal, 's zondags na ontvangst, door het schepencollege afgekondigd worden, en ingevolge de beschikkingen van de wet van 20 mei 1863, gedurende acht dagen aangeplakt blijven.

Belanghebbende derden, alsook de gemeente, kunnen tegen dit besluit in beroep gaan bij de Koning. Dit beroep schorst de uitvoering van dit besluit tot wanneer de Koning uitspraak heeft gedaan. Dit beroep moet uitgeoefend en aan de gouverneur overgemaakt worden binnen vijftien dagen, volgend op de aanplakking van dit besluit.

Afschrift van dit besluit zal, ter uitvoering worden overgemaakt aan het gemeentebestuur van GENK.

Dergelijk afschrift zal, tot naricht, gezonden worden aan de Heer Hoofdingenieur-Direkteur van de Provinciale Technische Wegendienst.

Hasselt 23 november 1972.

WAREN AANWEZIG DE HEREN : Gouverneur, Voorzitter ; Claessen, Croux, ~~Smets~~, Smets, Vints, Beuls, Leden en K. Van Bockryck, Griffier der Provincie. *Konink*

DE BESTENDIGE DEPUTATIE :

De Griffier der Provincie,
get) K. VAN BOCKRYCK.

De Gouverneur-Voorzitter,
get) L. ROPPE.

Voor eensluidend afschrift :
De Eerste-Adviseur,



J. Ceelen

J. CEELEN.

PROVINCIE LIMBURG-GEMEENTE GENK

WEGENISWERKEN OUD WINTERSLAG

UITTREKSELS UIT KADASTRAAL PLAN EN ATLAS
DER BUURTWEGEN

HUISBAMPSTRAAT -
PARESBEMDSTRAAT -
KOERWEG -
LANTMEETERSWEG -
OP DE MEERSTRAAT -
GIERENSHOF -
BUURTWEG N° 100

PLAN N° 36-B-5 OPGEMAAKT DOOR DE TECHNISCHE
DIENST DER GEMEENTE GENK. **SCHAAL 1/2500**

DATUM	GETEKEND DOOR	NAGEZIEN DOOR	DE HOOFDINGENIEUR-DIREKTEUR,
21 - 3 - 1966	X.S	A.N.	E. FRANCOIS

GEZIEN EN GOEDGEKEURD DOOR DE GEMEENTERAAD VAN GENK IN ZIJN VERGADERING
VAN 22 September 1966
NAMENS DE RAAD
BIJ BEVEL: DE SEKRETARIS, DE VOORZITTER,


Gezien om gehecht te worden aan ons besluit van
heden, nr.

Hasselt, de
De Griffier der Provincie, (Get.)
De Bestendige Deputatie, (Get.)
Voor eensluidend afschrift:
DE EERSTE ADVISEUR


UITTREKSEL UIT HET KADASTRAAL PLAN



UITTREKSEL UIT DE ATLAS DER BUURTWEGEN

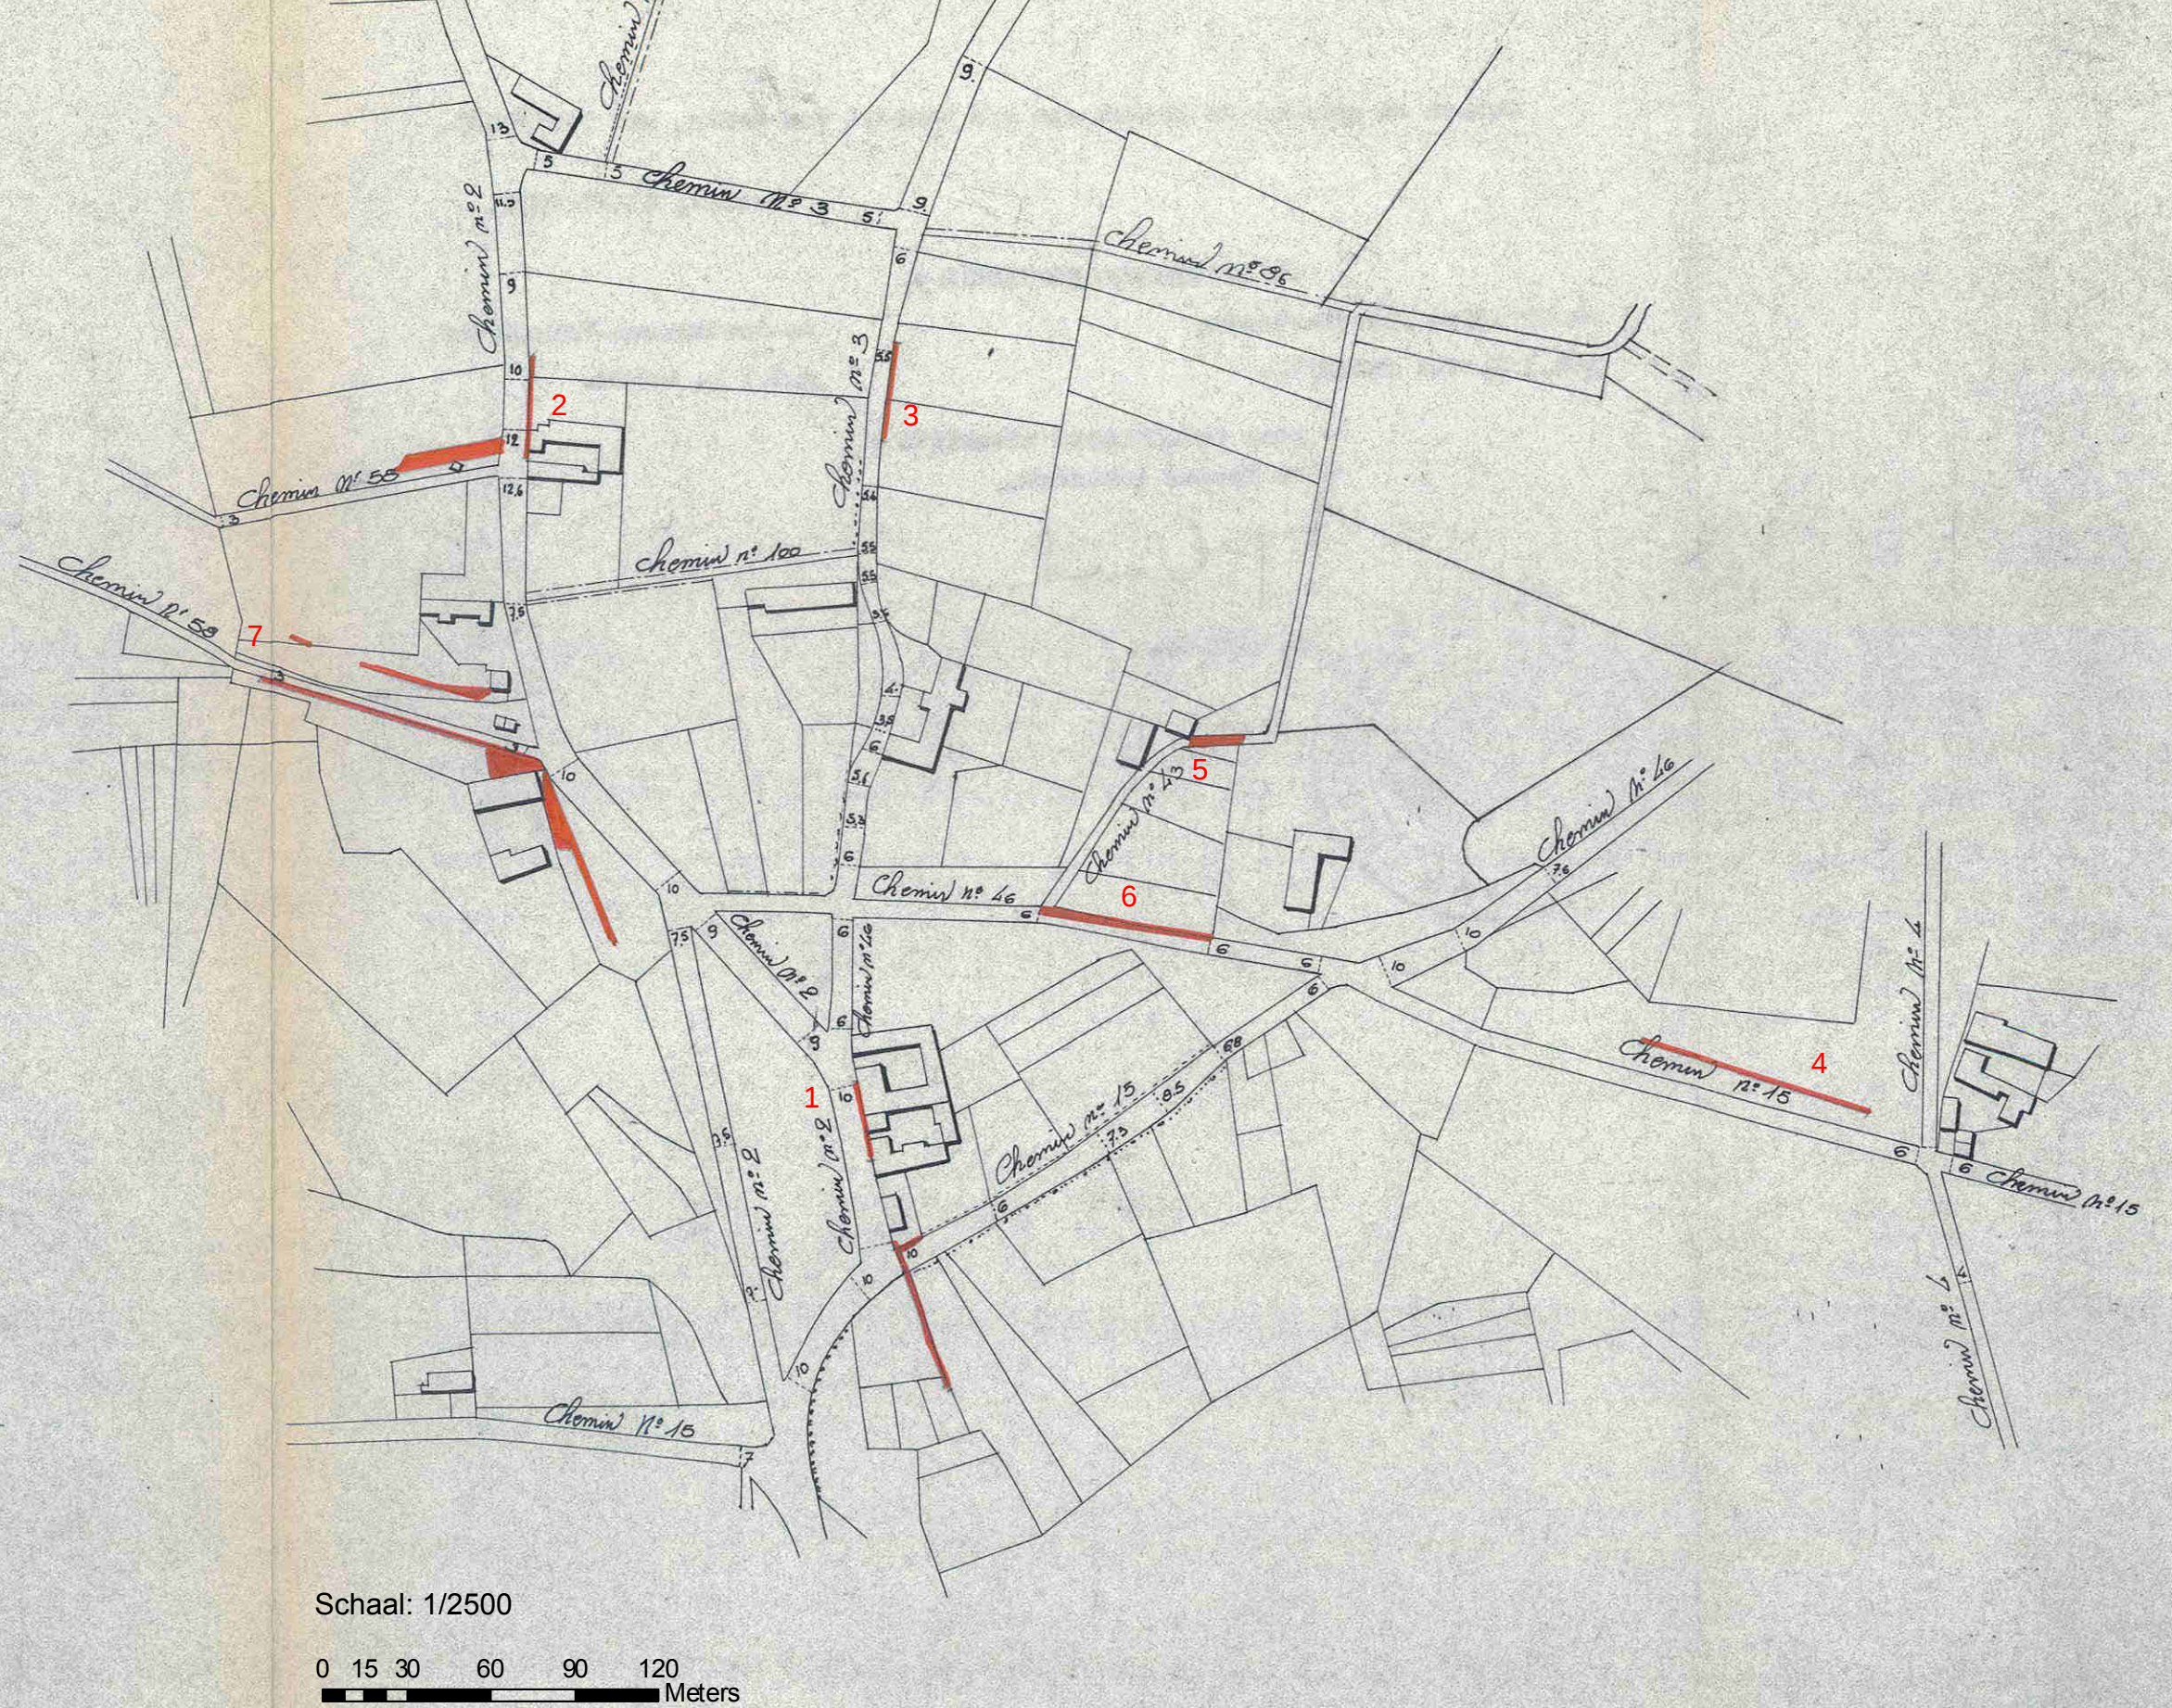

EVENCE COPPELAAN

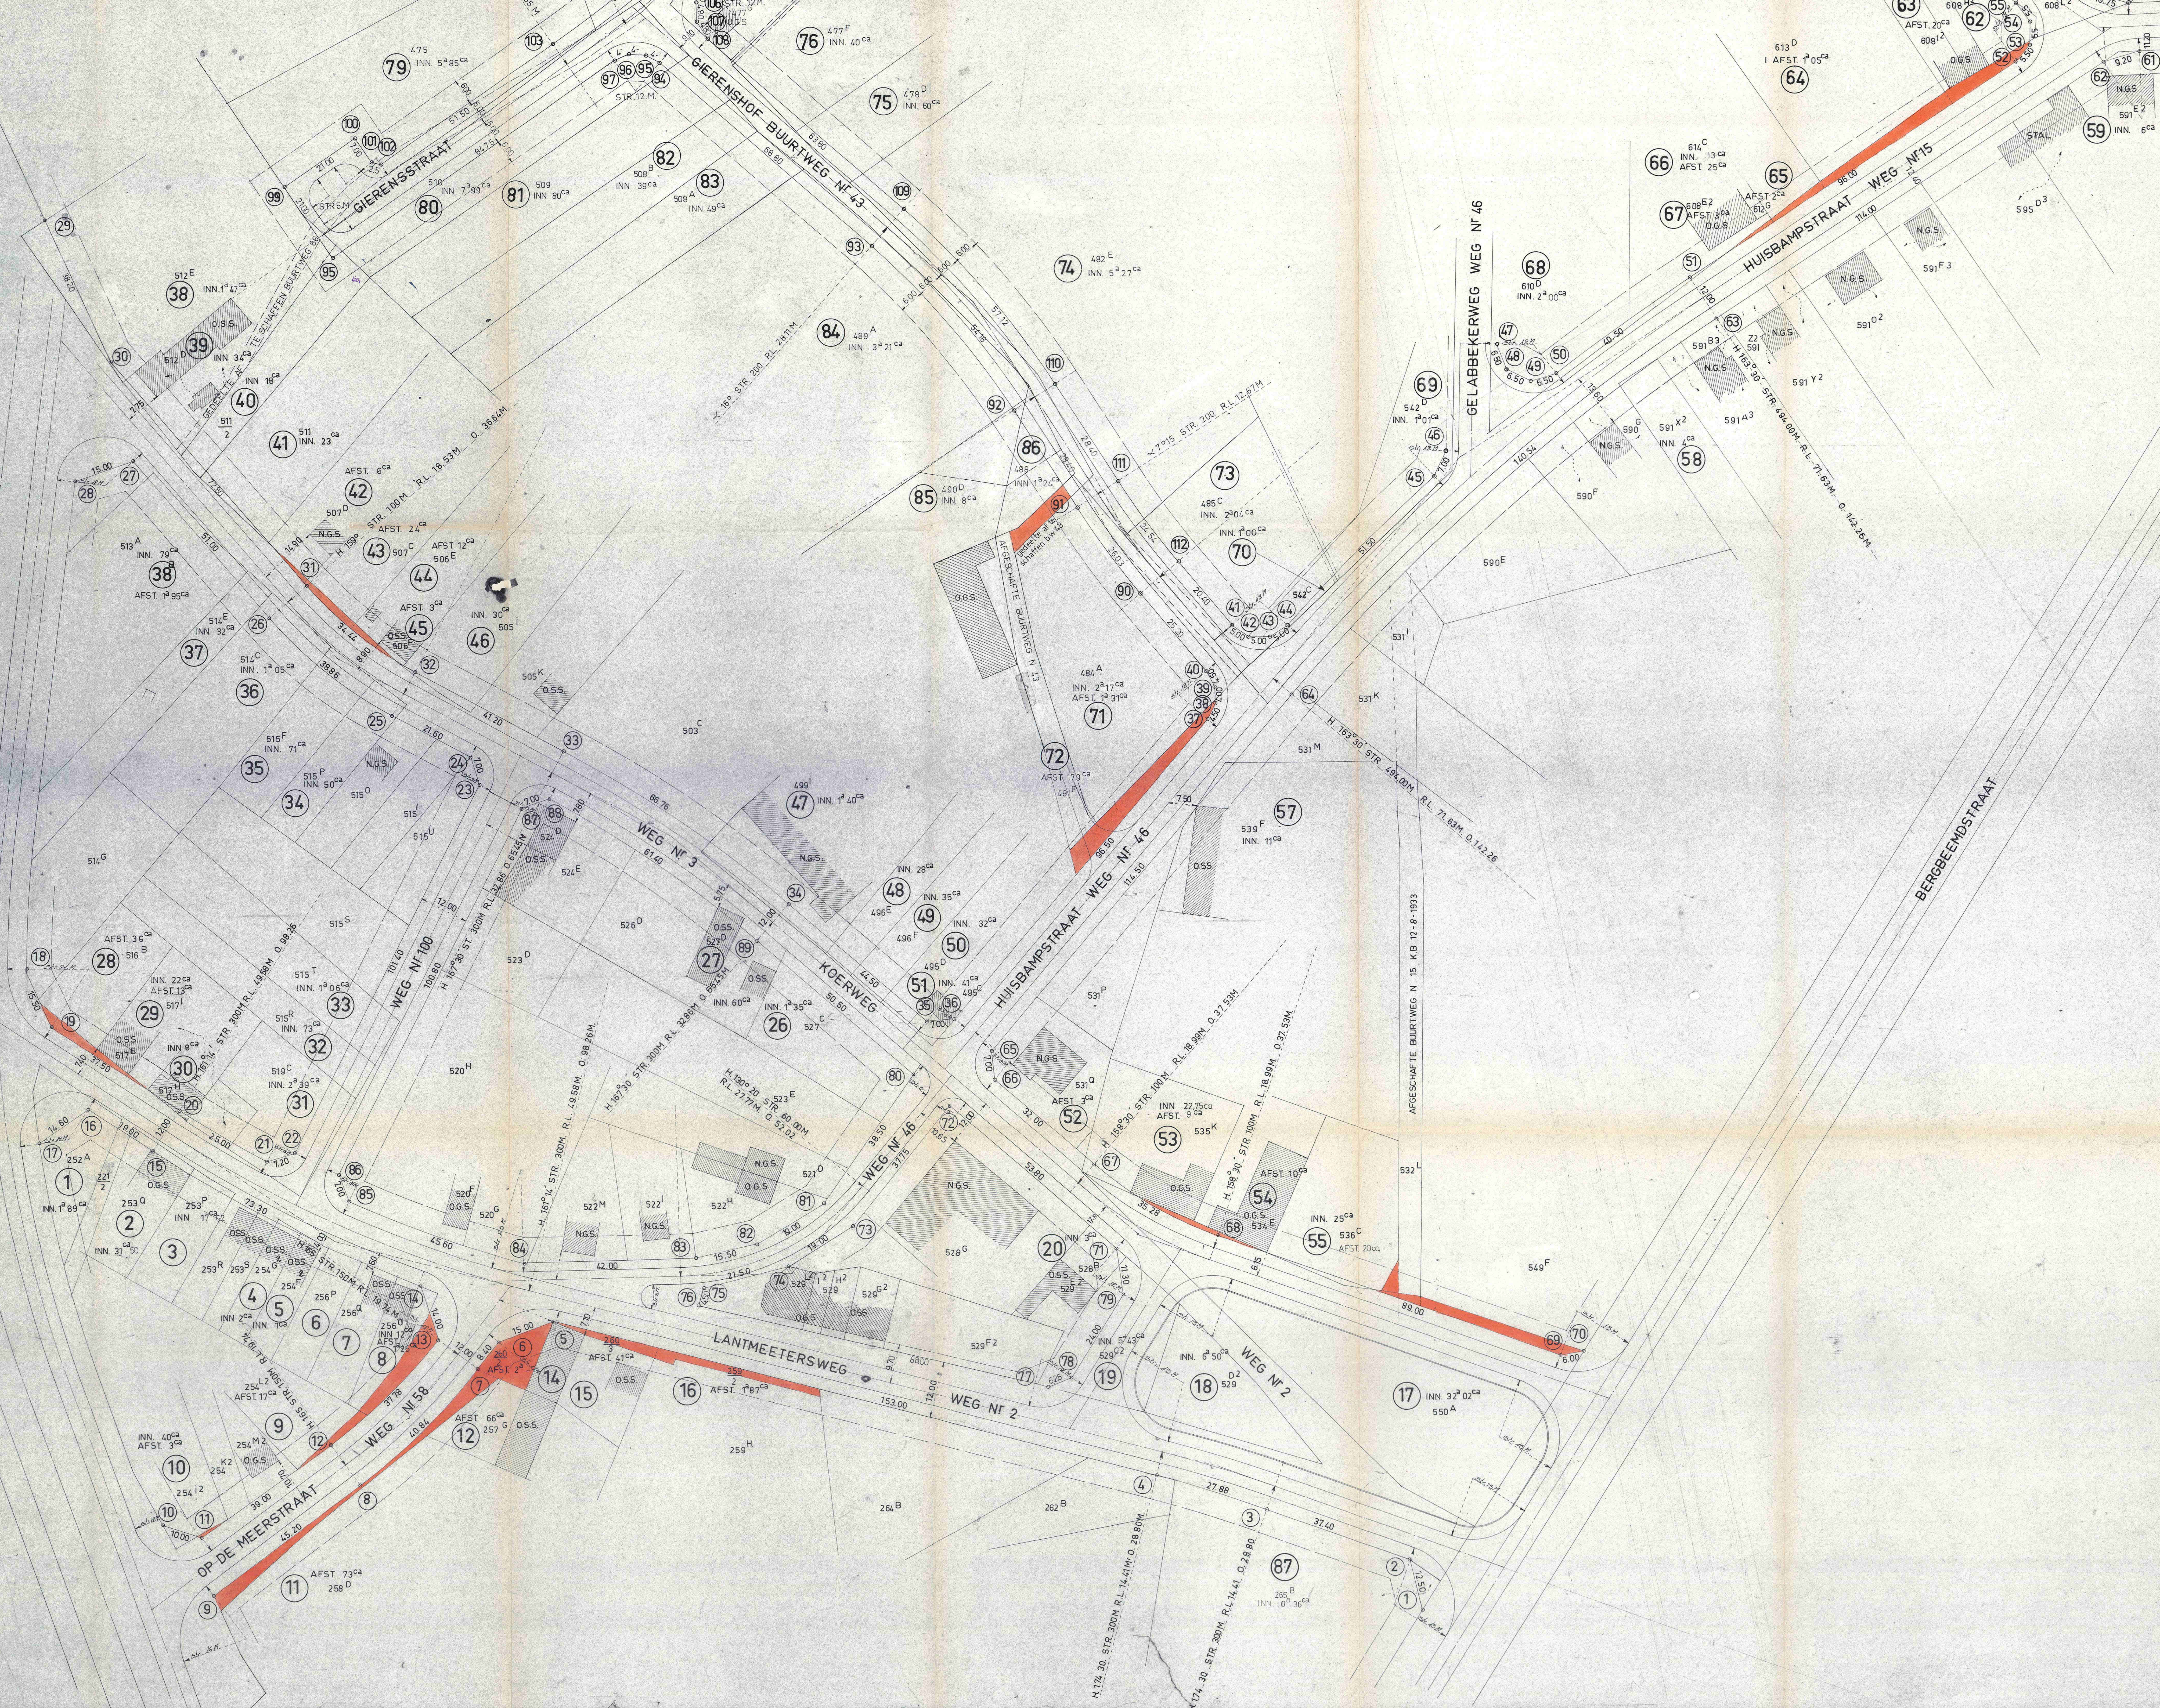

LEGENDE

- BESTAADE GEDOUWEN.
- NG.S. NIEUWE, GOEDE STAAT.
- O.G.S. OUDE, GOEDE STAAT.
- O.S.S. OUDE, SLECHTE STAAT.
- ONTWORPEN ROOI-LIJN.
- ONTWORPEN BOUW-LIJN.
- NUMMERING DER IN TE NEMEN GRONDEN EN GRONDEN UT AF TE SCHAFFEN WEGEN.
- IN TE NEMEN GRONDEN.
- GRONDEN UT AF TE SCHAFFEN WEGEN.

Schaal: 1/500
0 2.5 5 10 15 20 Meters

PROVINCIE LIMBURG-GEMEENTE GENK

WEGENSWERKEN OUD WINTERSLAG
ALGEMEEN ROOI- & GRONDPLAN
DER WEGEN: HUISBAMPSTRAAT
PARESBEMDSTRAAT
KOERWEG
LANTMEETERSWEG
OP DE MEERSTRAAT
GIERENSHOF
BUURT WEG N° 100
GIERENSSTRAAT

PLAN N° 15-9 OPGEMAAKT DOOR DE TECHNISCHE DIENST DER GEMEENTE GENK. SCHAAI: 1/500

DATUM 25-2-1966 GETEKEN DOOR NAGEZIEN DOOR DE HOOFDINGENIEUR-DIREKTEUR, X.S. A.N. E. FRANCOIS

GEZIEN EN VOORLOPIG GOEDGEKEURD DOOR DE GEMEENTERAAD VAN GENK IN ZIJN VERGADERING VAN 21 september 1966

BIJ BEVEL DE SEKRETARIS, NAMENS DE RAAD, DE VOORZITTER,

HET KOLLEGE VAN BURGEMEESTER EN SCHEPENEN BEVESTIGT DAT TEGENWOORDIG PLAN OP HET GEMEENTEHUIS TER INZAGE WERD NEERGELEGD VAN 29 sept. 1966 TOT EN MET 1 oktober 1966

BIJ BEVEL DE SEKRETARIS, NAMENS HET KOLLEGE, DE VOORZITTER,

GEZIEN EN DEFINITIEF GOEDGEKEURD DOOR DE GEMEENTERAAD VAN GENK IN ZIJN VERGADERING VAN 19 sept. 1966

BIJ BEVEL DE SEKRETARIS, NAMENS DE RAAD, DE VOORZITTER,

Gezien om gehecht te worden aan ons besluit van
heden, nr. 7106/7027

Hasselt, de 23-11-1972.

De Griffier der Provincie,
Get.) k. Van Backryck

De Bestendige Deputatie,
Get.) L. Roppe

Voor eensluidend afschrift :

DE EERSTE ADVISEUR

J. Ceelen.

