



p r o v i n c i e Limburg

Directie Omgeving

Mobiliteit en Routenetwerken

De deputatie van de provincie Limburg

Gelet op volgende doelstelling, actieplan en actie van het provinciaal beleid 2014-2019:

- beleidsdoelstelling 2017140005 "Overig beleid"
- actieplan 2017140105 "In uitvoering van het Mobiliteitscharter bijdragen aan meer duurzame mobiliteit en (infrastructurele) veiligheid in Limburg, met een maximale verschuiving ten voordele van duurzame vervoermiddelen"
- actie 2017140424 "Op basis van een bovenlokale visie en instrumentarium rond trage mobiliteit, de lokale overheden ondersteunen in het tot stand brengen en uitvoeren van hun lokaal trage mobiliteitsbeleid";

Gelet op het besluit van de gemeenteraad van Stad Bree d.d. 6 maart 2017 houdende het voorstel tot de gedeeltelijke afschaffing van buurtweg 36 in de Atlas van de Buurtwegen van Gerdingen;

Gelet op de wet op de buurtwegen van 10 april 1841, gewijzigd bij de wet van 20 mei 1863, bij de wet van 9 augustus 1948 en bij het decreet van 4 april 2014, inzonderheid artikels 27 t.e.m. 29;

Gelet op het besluit van de Vlaamse Regering tot vaststelling van nadere regels voor de organisatie van het openbaar onderzoek inzake buurtwegen van 20 juni 2014;

Overwegende dat de aanvrager de aanpassing aan de Atlas van de Buurtwegen van Gerdingen vraagt voor het uitvoeren van een bouwproject dat kadert in het *'PRUP Afbakening kleinstedelijk gebied Bree-geïntegreerd stedelijk project Gerdingen'* goedgekeurd bij ministrieel besluit dd. 12 juli 2010;

Overwegende dat tijdens het openbaar onderzoek van 23 januari 2017 tot en met 22 februari 2017 twee bezwaren of opmerkingen werden ingediend;

Overwegende dat beide bezwaren van zelfde aard zijn en aangeven dat deze buurtweg nog op regelmatige basis gebruikt wordt door wandelaars, joggers en fietsers omdat dit een veilige verbinding vormt tussen de Thijsstraat en de Sportlaan;

Overwegende dat deze bezwaren weerlegd kunnen worden gezien er een alternatieve oplossing voor wandelaars, joggers en fietsers voorzien is in de plannen van het hoger vermeld bouw-en verkavelingsproject;

Overwegende dat de nieuwe trage verbinding nagenoeg dezelfde wandel-en fietsroute mogelijk maakt zonder in te boeten op veiligheid en toegankelijkheid;

Kenmerk: 2017/S/0000640

Dossier: 2017/D/000018

Bijlagen: plannen

Overwegende dat de aanvraag positief wordt geadviseerd omdat de gedeeltelijke afschaffing van voornoemde buurtweg noodzakelijk is voor het uitvoeren van *PRUP Afbakening kleinstedelijk gebied Bree- geïntegreerd stedelijk project Gerdingen*;

Overwegende dat er in dit bouwproject een nieuwe trage verbinding voorzien is die de functie van de huidige buurtweg zal overnemen op dezelfde veilige en toegankelijke manier waardoor er geen negatieve gevolgen zijn voor de trage weggebruiker;

Gelet op de voorgelegde plannen, opgesteld door landmeter-expert Bert Meuwis op 27 november 2016:

- een uittreksel uit de Atlas van de Buurtwegen
- een uittreksel uit het kadaster
- een afschaffingsplan;

Gehoord het verslag van Jean-Paul Peuskens , lid van het college;

BESLUIT

Artikel 1 De buurtweg 36 in de Atlas van de Buurtwegen van Gerdingen wordt gedeeltelijk afgeschaft, zoals weergegeven in rode kleur op bijgevoegd afschaffingsplan tussen coördinaten 235236.53, 205037.91 m en 235343.88, 205200.38 m in Belge Lambert 1972.

Artikel 2 Overeenkomstig artikel 29 van de wet op de buurtwegen van 10 april 1841 kan de gemeenteraad, na schatting door een deskundige, beslissen tot verkoop van de aan het openbaar domein onttrokken gronden, of tot het vorderen, vanwege de eigenaars van de gronden, van de meerwaarde die voor hen ontstaat door deze aanpassing aan de atlas van de buurtwegen.

Artikel 3 Overeenkomstig artikel 28, vierde lid van de bovenvermelde wet over de buurtwegen is het College van Burgemeester en Schepenen belast met de bekendmaking van dit besluit, en dit gedurende acht dagen vanaf de zondag na de ontvangst ervan.

De gemeente en de belanghebbende derden kunnen, binnen 15 dagen te rekenen vanaf de eerste dag na de bekendmaking, een beroep instellen tegen dit besluit. Het beroep moet worden gericht aan de gouverneur van de provincie Limburg, die het beroepschrift en het volledige dossier voor verdere afhandeling zal doorzenden naar Ruimte Vlaanderen, Koning Albert II-laan 19 bus 12, 1210 Brussel. Door het indienen van een beroep wordt dit besluit opgeschort.

Artikel 4 Het uittreksel uit de Atlas van de Buurtwegen, het uittreksel uit het kadaster en het afschaffingsplan worden als een integrerend deel gehecht aan dit besluit.

Artikel 5 Deze beslissing tot gedeeltelijke afschaffing van bovenvermelde buurtweg ontheft de aanvrager niet tot het verkrijgen van alle andere vereiste toelatingen en vergunningen, inzonderheid de omgevingsvergunning.

Artikel 6 Dit besluit wordt ter kennisneming gestuurd aan het College van Burgemeester en Schepenen van de stad Bree.

Aanwezig: Herman Reynders, gouverneur-voorzitter; Frank Smeets, Ludwig Vandenhove, Igor Philtjens, Erik Gerits, Jean-Paul Peuskens, Inge Moors, leden;
Renata Camps, provinciegriffier

Hasselt d.d. 2017-04-19

De verslaggever,
(1)

Jean-Paul Peuskens

De provinciegriffier,

Renata Camps

De gouverneur-voorzitter,

Herman Reynders

Nota: 1
Minuten: 3
Expedities: 1
Afschriften: 2x3

Kenmerk: 2017/S/0000640
Dossier: 2017/D/000018
Bijlagen: plannen



p r o v i n c i e Limburg

Directie Omgeving

Mobiliteit en Routenetwerken

**De deputatie
van de provincie Limburg**

De plannen, opgesteld door landmeter-expert Bert Meuwis op 27 november 2016 voor de gedeeltelijke afschaffing van buurtweg 36 in de Atlas van de Buurtwegen van Gerdingen, bestaande uit:

- een uittreksel uit de Atlas van de Buurtwegen
- een uittreksel uit het kadaster
- een afschaffingsplan

gezien om gehecht te worden aan het besluit van de deputatie van 19 april 2017 na verslag van Jean-Paul Peuskens, lid van het College.

Aanwezig: Herman Reynders, gouverneur-voorzitter; Frank Smeets, Ludwig Vandenhove, Igor Philtjens, Erik Gerits, Jean-Paul Peuskens, Inge Moors, leden;
Renata Camps, provinciegriffier

Hasselt d.d. 2017-04-19

De verslaggever,

Jean-Paul Peuskens

De provinciegriffier,


Renata Camps

De gouverneur-voorzitter,


Herman Reynders

Nota: 1
Minuten: 3
Expedities: 1
Afschriften: 2x3

BREE - 2 DE AFDELING - SECTIE A

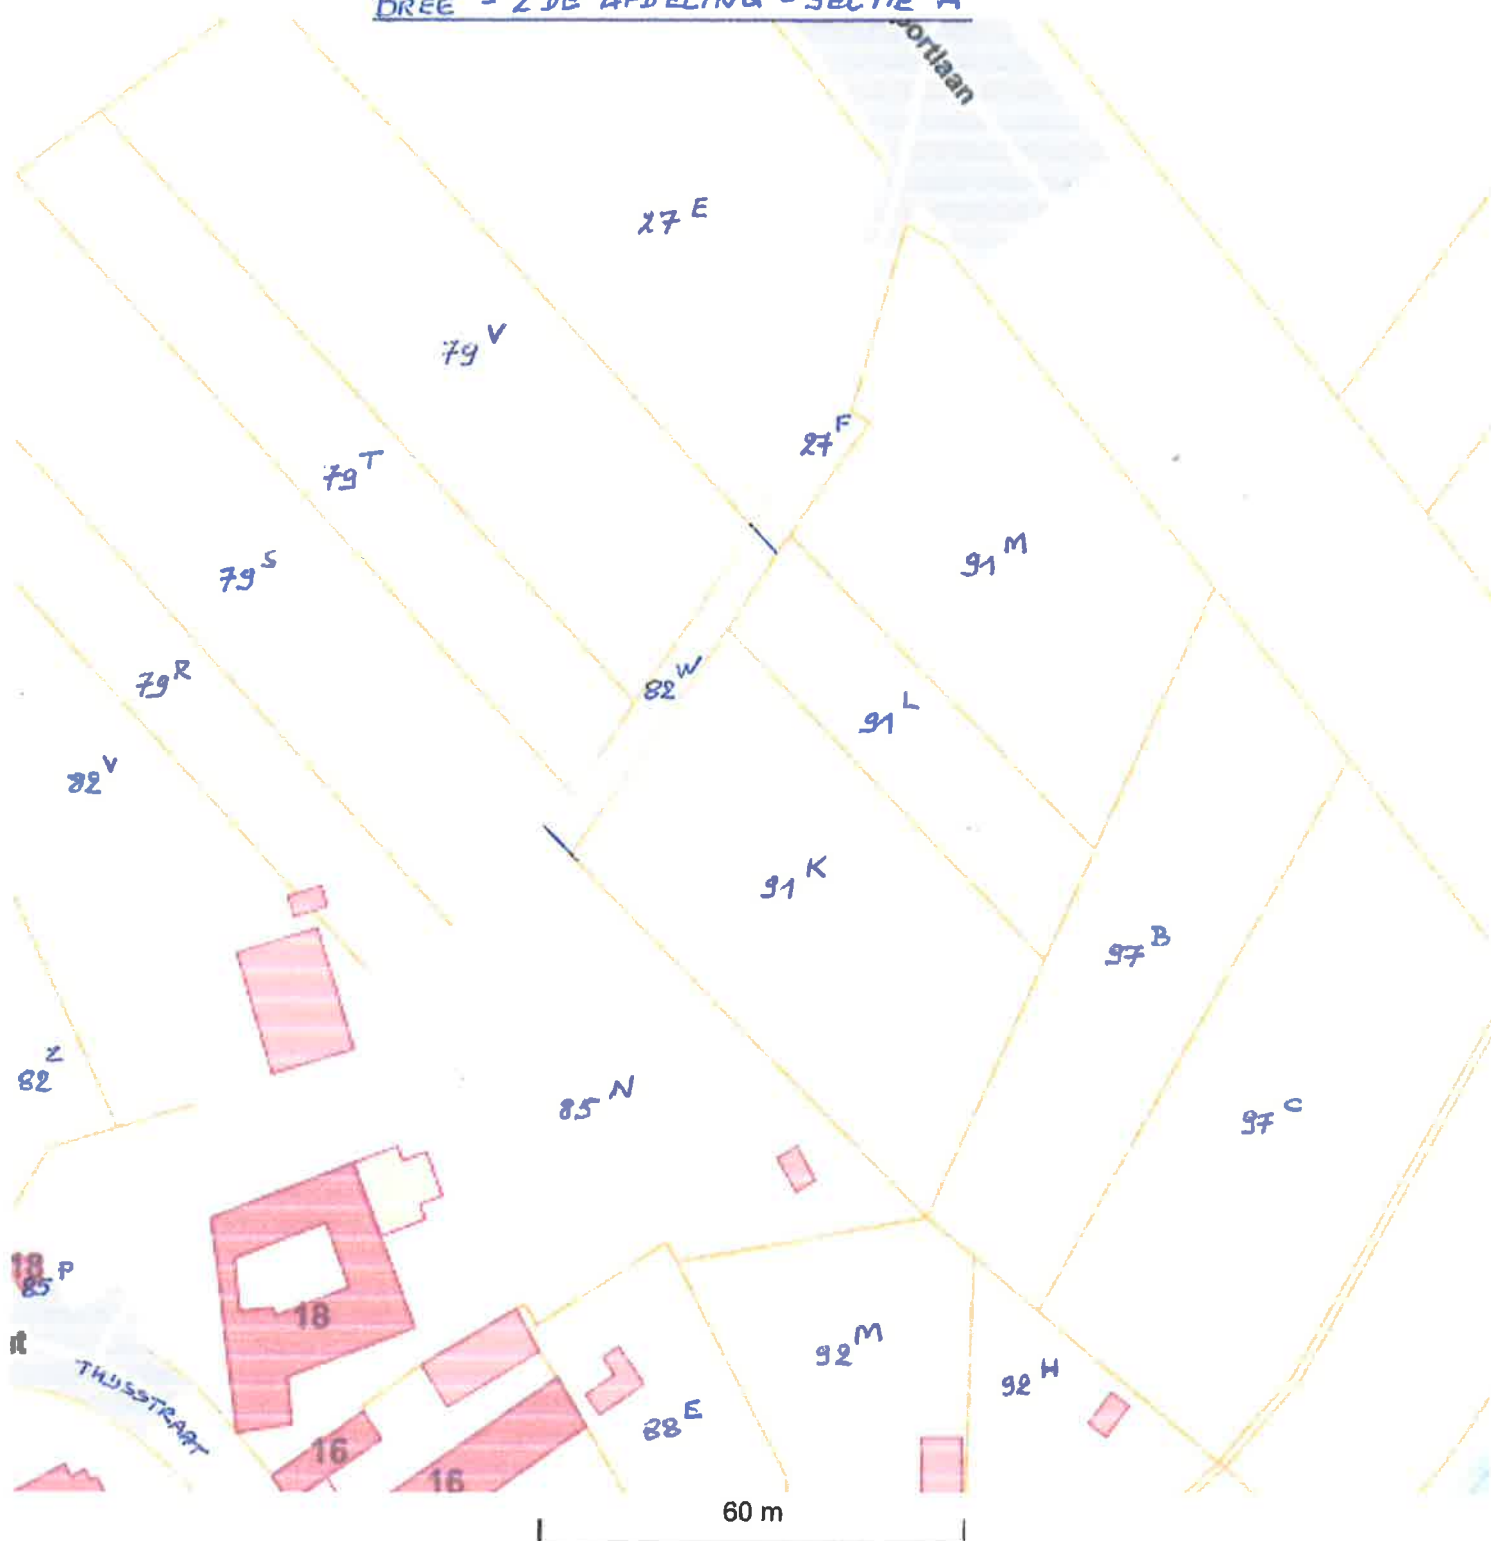

gedeeltelijke afschaffing chemin nr. 36 te Bree (atlas Gerdingen)

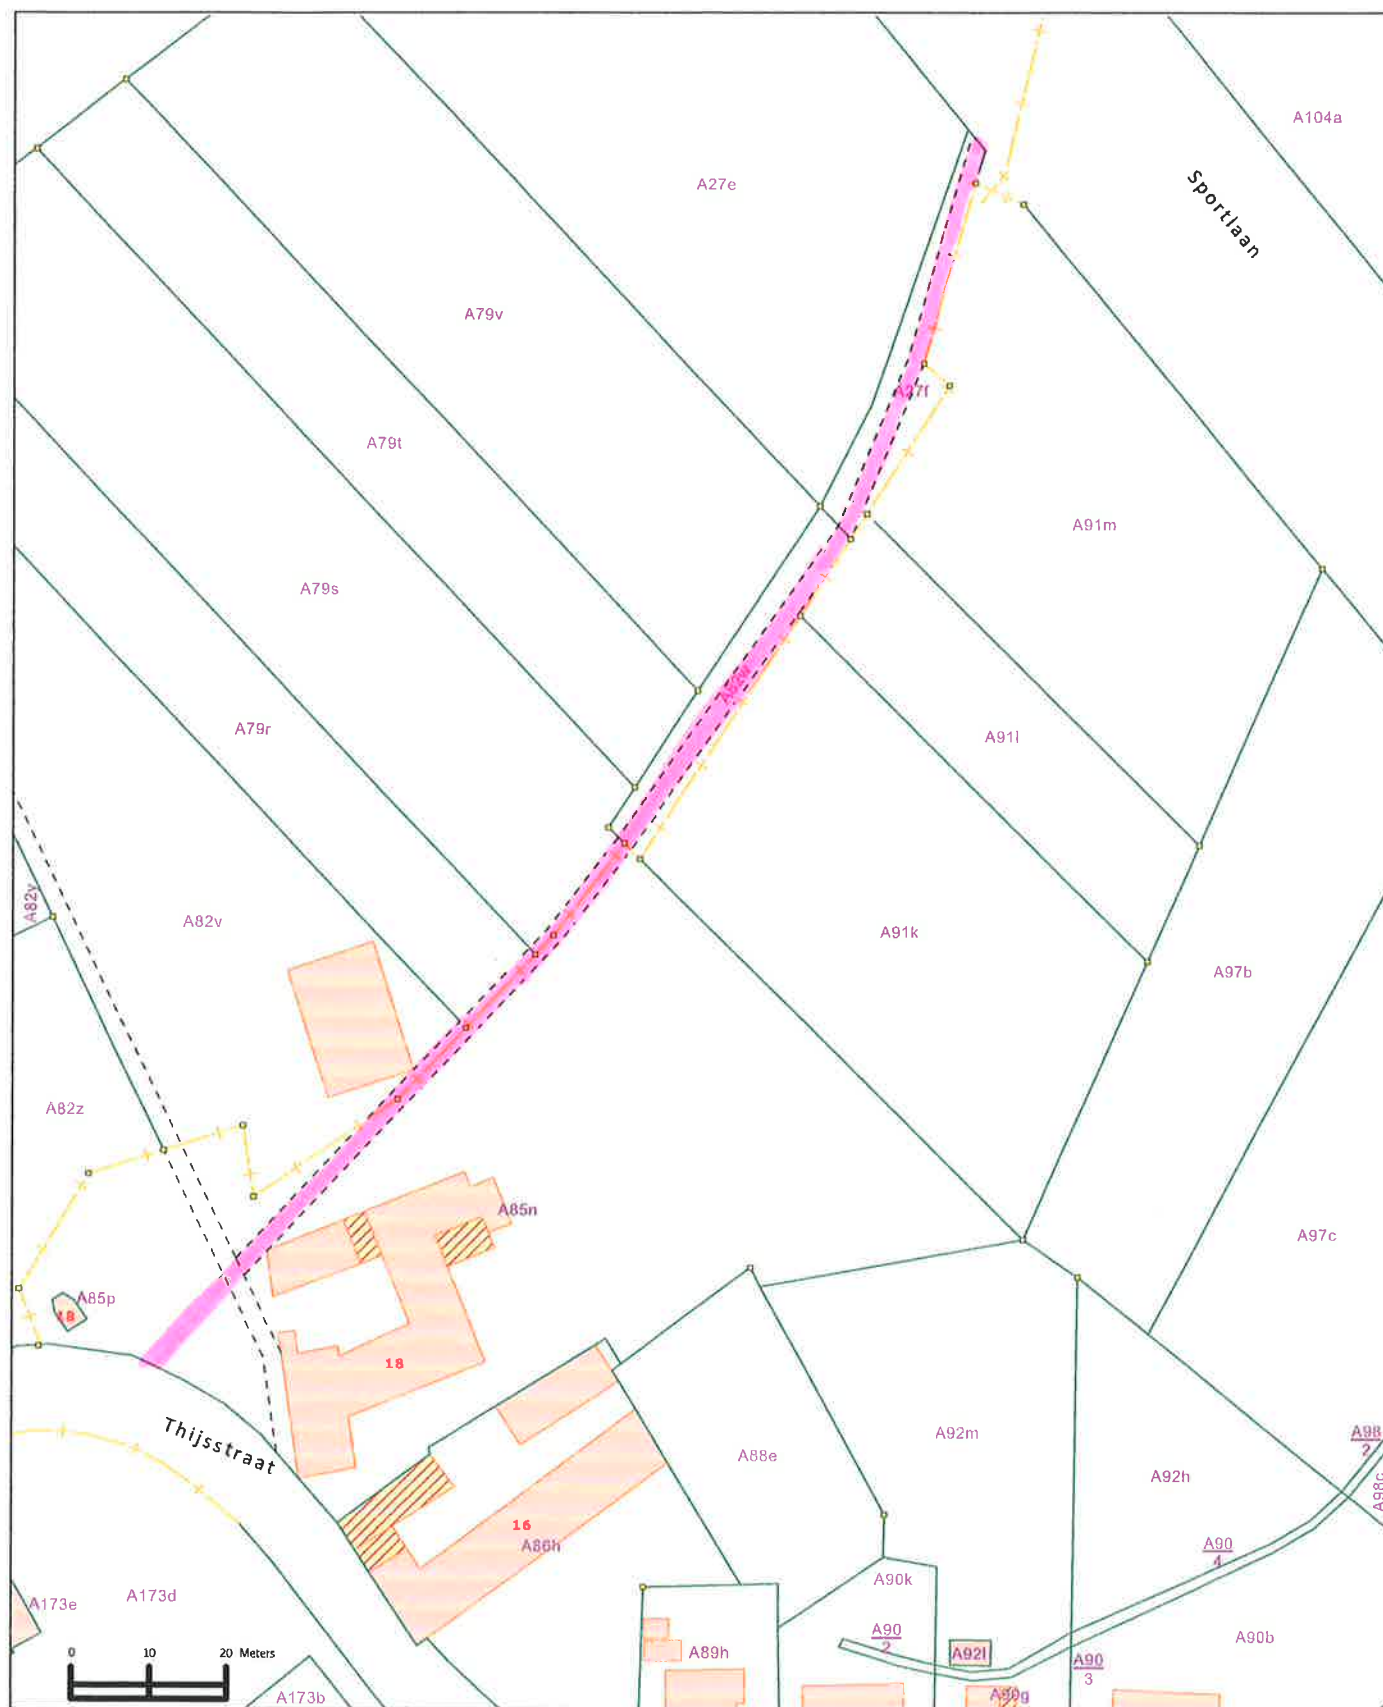

© 07/12/2016 Algemene Administratie van de Patrimoniumdocumentatie.



UITTREKSEL ATLAS GERDINGEN



gewestweg Sportlaan

weggrens

nr. 27 E

X: 235343.88m
Y: 205200.38m

FOTO 2

30.05m
24.71m

nr. 79 V

nr. 79 T

nr. 79 S

nr. 79 R

nr. 82 V

stal

FOTO 3

49.59m

49.92m

15.13m

FOTO 4

nr. 91 K

nr. 91 L

nr. 91 M

nr. 85 N

oorspronkelijke ligging buurtweg nr.36:
herlegd bij besluit van Bestandige Deputatie dd 3/08/1894

X: 235236.53m
Y: 205037.91m

FOTO 1

Thijsstraat
buurtweg nr.34

buurtweg nr.35, afgeschaft
besluit Bestandige deputatie 12/10/1995

LEGENDE

- bestaande paalsteen
- nieuwe paalsteen
- asfaltverharding
- nieuw gebouw
- elektriciteitspaal
- inspectieput, rond
- hydrant
- Kabeltelevisie
- straatkolk
- Dorpelkolk



478 m2

BREE: Afschaffing buurtweg 36 (Gerdingen)

Plandatum	Status	Omschrijving aanpassingen
27/11/2016	☐ concept ☒ definitief	
Opgesteld door	Opgesteld door: De landmeter-tennant Ing. Bert Meuwis (LAN 111462)	
Gecontroleerd door: De opdrachtgever		
Vinkstraat 60 3950 Bocholt tel: 089 / 70 44 37 fax: 089 / 70 44 39 info@lmbm.be		
tekening nr.		schaal: 1/500