GrB26

2654

Afschrift

Nr 7106 / 7070 - 5826

MINUUT.

2/2 Bijlagen
waarvan 1/1 plan

3 Afschriften.

De Bestendige Deputatie

VAN DEN PROVINCIALEN RAAD VAN LIMBURG.

Gezien de beraadslaging van den Gemeenteraad van Groot-Brogel

dd. 25 Augustus 1932 waardoor een plan

wordt aangenomen voor de verbreeding en rechtmaking van de buurtwegen Ws 1 en 2;

Gezien het plan der ligging waarop de nieuwe grenzen van voormelde buurtwegen bij middel van volle roode strepen zijn aangeduid;

~~Gezien het plan der ligging;~~

Gezien het proces-verbaal van onderzoek de *commodo et incommodo* waaruit blijkt dat tegen het onderhavig ontwerp geen bezwaren noch opmerkingen werden ingediend;

Gezien het verslag van den Hr Hoofdingenieur-Bestuurder van den Provincialen Technischen dienst, d.d. 27 September 1932, Ws 8044;

21 OCT. 1932.

5

minuten

Gehoord het verslag van den Heer Gruyters

lid van het College ;

Gezien de wet van den 10 April 1841 gewijzigd door die van den 20 Mei 1863 en artikel 76 der Gemeentewet ;

BESLUIT :

De bovengemelde beraadslaging voor hetgeen betreft de aanneming des plans goed te keuren, en den aankoop in der minne der tot uitvoering van dit plan noodige gronden alsook den afstand der beschikbare gedeelten weg aan de aangrenzende eigenaars gelijkvormig art 29 der wet van 10 April 1841, toe te staan.

De aanwerving dier gronden geschiedt ten algemeenen nutte.

Het tegenwoordig besluit zal door het Schepencollege 's Zondags na deszelfs ontvangst afgekondigd worden, en ingevolge de schikkingen der wet van den 20 Mei 1863, gedurende acht dagen aangeplakt blijven.

Het bewijs der vervulling dezer formaliteit zal ons, na afloop van den bepaalden tijd voor het beroep bij den Koning overgelegd worden.

Deze beroepen zullen desgevallend *aan den Heer Gonverneur der Provincie* moeten toekomen binnen de vijftien dagen die de aanplakking volgen.

Afschrift des tegenwoordigen zal, ter uitvoering, aan het Gemeentebestuur van Groote-Brogel, overgezonden worden.

Dergelijk afschrift zal tot naricht aan den H^r^ Hoofdingenieur-Bestuurder van den Provincialen Technischen dienst te Hasselt, overgezonden worden.

In zitting te Hasselt, den 17 october 1932.

5 minuten

Waren tegenwoordig : de Heeren :

Gouverneur, Voorzitter; Dr. Moors, Ceelen, Palmers, ~~Heyen,~~ Gruyters en Dr. Spaas, leden en Roelants, Griffier der Provincie.

De Griffier der Provincie, *De Bestendige Deputatie,*

De Verslaggever,
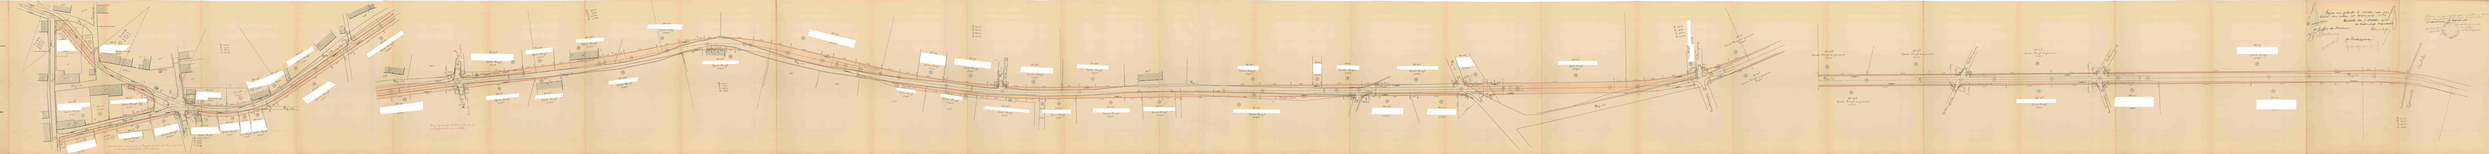
Drukk. Crollen, Hasselt.