



p r o v i n c i e Limburg

3de Directie Infrastructuur, Ruimtelijke Ordening, Milieu, Natuuren Huisvesting

De Bestendige Deputatie van de Provincieraad van Limburg

Afdeling 3.1 Infrastructuur

Gelet op het besluit van de gemeenteraad van Hasselt dd. 17-09-1996 houdende het voorstel tot afschaffing van voetwegen nrs. 68 "de Muggenbosch" en 69 "Ekkelgaardensteeg" aangeduid in gele kleur op het aan dit besluit gehechte uittreksel uit de atlas van de buurtwegen;

Gelet op de wet van 10 april 1841 over de buurtwegen, inzonderheid artikel 28;

Overwegende dat tijdens het openbaar onderzoek van 10-06-1996 tot 24-06-1996 geen bezwaren of opmerkingen werden ingediend;

Gelet op het onderzoek door de sectie 3.1.2 - wegen;

Gelet op de voorgelegde plannen :

- een uittreksel uit de stafkaart
- een liggingsplan
- een kadasterplan
- een uittreksel uit de atlas der buurtwegen
- een uittreksel van de computerkaart

Gehoord het verslag van J.P. LAVIGNE, lid van het College;

Besluit:

Artikel 1.- De voetwegen nrs. 68 "de Muggenbosch" en 69 "Ekkelgaardensteeg" aangeduid in gele kleur op het uittreksel uit de atlas van de buurtwegen ZIJN AFGESCHAFT EN ONTTROKKEN AAN HET OPENBAAR DOMEIN.

Artikel 2.- Overeenkomstig artikel 29 van de wet van 10 april 1841 over de buurtwegen kan de gemeenteraad, na schatting door een deskundige, beslissen tot verkoop van de aan het openbaar domein onttrokken gronden, of tot het vorderen, vanwege de eigenaars van de gronden, van de meerwaarde die voor hen ontstaat ten gevolge van deze afschaffing en onttrekking aan het openbaar domein.

Kenmerk
023.01.10/2271
Dossier
841.1/110.22.01
Bijlagen

Artikel 3.- Overeenkomstig artikel 28, derde lid van de bovenvermelde wet over de buurtwegen is het College van Burgemeester en Schepenen belast met de bekendmaking van dit besluit.

De gemeente en de belanghebbende derden kunnen, binnen 15 dagen te rekenen vanaf de eerste dag van de bekendmaking, een beroep instellen tegen dit besluit. Het beroep moet worden gericht aan de Gouverneur van de provincie Limburg, die het beroepschrift en het volledig dossier voor verder gevolg zal doorzenden aan de gemeenschapsminister van Openbare Werken, Ruimtelijke Ordening en Binnenlandse Aangelegenheden, Galileilaan 5, bus 4 te 1030 Brussel.

Door het indienen van een beroep wordt onderhavige beslissing opgeschort.

Artikel 4.- Het kadasterplan, het uittreksel uit de atlas van de buurtwegen, het uittreksel uit de stafkaart, het liggingsplan en het uittreksel van de computerkaart worden als een integrerend deel gehecht aan dit besluit.

Artikel 5.- Dit besluit wordt ter kennisneming gestuurd aan het College van Burgemeester en Schepenen van de stad Hasselt.

Aanwezig: Gouverneur-Voorzitter; Dufaux, mevrouw Brepoels, Sleypen, Lavigne, Vrijs, Leden; Martens, Provinciegriffier

Hasselt, 7 NOVEMBER 1996

De Verslaggever,

(2)

De Provinciegriffier,

Nota : 1

Minuut : 2

Afschriften : 2 x 1 besluit

De Gouverneur-Voorzitter,

Kenmerk

023.01.10/2271

Dossier

841.1/110.22.01

Bijlagen

PROVINCIE LIMBURG

3de Directie - afdeling 3.1 - sectie 3.1.1

Gezien om goedgekeurd te worden aan het besluit van
heden, kenmerk: 029.01.40/ 2271

doosje: 841.1/110.22.01

Messelt, [7 NOV. 1996

Namens de Bestendige Deputatie:

De Verslaggever,

(2)

Note: 1

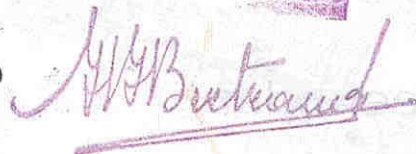
Omvi: 2



De Provinciegriffier,



De Gouverneur-Voorzitter,


W. B. B. B.

Provincie Limburg
Arrondissement Hasselt
STAD HASSELT

AFSCHAFFING : Voetweg nr° 68 (de Muggenbosch)
en nr° 69 (Ekkelgaardensteeg)

Voorlopig vastgesteld door de Gemeenteraad in zitting van 28.05.1996
de Secretaris Voor de raad de Burgemeester
en schepenen

Neergelegd voor onderzoek van 10.06.1996 tot en met 24.06.1996
de Secretaris op bevel de Burgemeester
en schepenen

Definitief vastgesteld door de Gemeenteraad in zitting van 17.09.1996
de Secretaris Voor de raad de Burgemeester
en schepenen

Opgesteld door de Technische Dienst van de Stad Hasselt

de Tekenaar	de Landmeter	WIJZIGINGEN	
J. Lietaer		DATUM	AARD
de Hoofdtakenaar	de Hoofdtakenaar-Directeur		
R. Klaykens	ir. J. Vandeputte		
DOSSIER:	DATUM: 01/02/96	SCHAAL: 1/	BLAD: 1/1

