

N^o 7106

10136.

MINUUT.

BIJLAGEN

12 waarvan / plan

De bestendige Deputatie

VAN DEN PROVINCIALEN RAAD VAN LIMBURG,

Gezien de beraadslaging van den gemeenteraad van

 dd. 20 mei 1910 een plan aannemende voor de verbreding
 en de rechthoeking van een gedeelte van
 den buurling n^o 14, gelegen Gaarveldstraat;

Gezien het plan der ligging;

Gezien het proces-verbaal van onderzoek *de commodo et incommodo*
 waaruit blijkt dat dit ontwerp aan geen verzet

noch opmerking aanleiding heeft
gegeven;

Gezien het advies van den H. Arrondissements-Commissaris;

Gezien het verslag van den H. *Hof. Ingenieur. Bestuurder*
~~provincialen~~ Opziener der buurt-

wegen en waterloopen, dd. 25 februari 1910, n^o 29080;

Gehoord het verslag van den H.
lid van ons College;

de Groot, Gielen

Gezien de wet van den 20 Mei 1863 en artikel 76 der gemeentewet;

BESLUIT :

De bovengemelde beraadslaging voor hetgeen betreft de aanneming des plans goed te keuren, en den aankoop in der minne der tot uitvoering van dit plan noodige gronden toe te staan ~~onder de volgende voorwaarden :~~

Het tegenwoordig besluit zal door het schepencollege 's Zondags na deszelfs ontvangst afgekondigd worden, en, ingevolge de schikkingen der wet van den 20 Mei 1863, gedurende acht dagen aangeplakt blijven.

Het bewijs der vervulling dezer formaliteit zal ons, na verloop van den bepaalden tijd voor het beroep bij den Koning, overgelegd worden.

Deze beroepen zullen desgevallend aan den H. Gouverneur der provincie moeten toekomen binnen de vijftien dagen die op de aanplaking volgen.

Afschrift des tegenwoordigen zal, ter uitvoering, aan den ^{Burgemeester} H. Arron ~~en Schepenen~~ *van de stad Hasselt* verzonden worden.

Dergelijk afschrift zal tot naricht aan den H. ^{Hoofdingenieur Bestuurder} ~~provincialen Opziener~~ der buurtwegen en waterloopen, te Hasselt, overgezonden worden.

In zitting, te Hasselt, den *1^{de} Juli* 1900.

Waren tegenwoordig: de HH.

*Présents : Messieurs le Gouverneur, Président ;
Chevalier de Borman, Gielen, de Groot, Meers Groot
Van Haeften, Membres, et Roglants, Greffier
provincial.*

De provinciale Griffier,

De bestendige Deputatie,

H. P. de Groot

J. P. de Groot

De Verslaggever,

H. de Groot

gezien om gekekt te worden
aan om besleut van leden n° 7106 -



provinciale Guffie

H. Baert (H. Baert)

De verslaggever,

H. E. G.

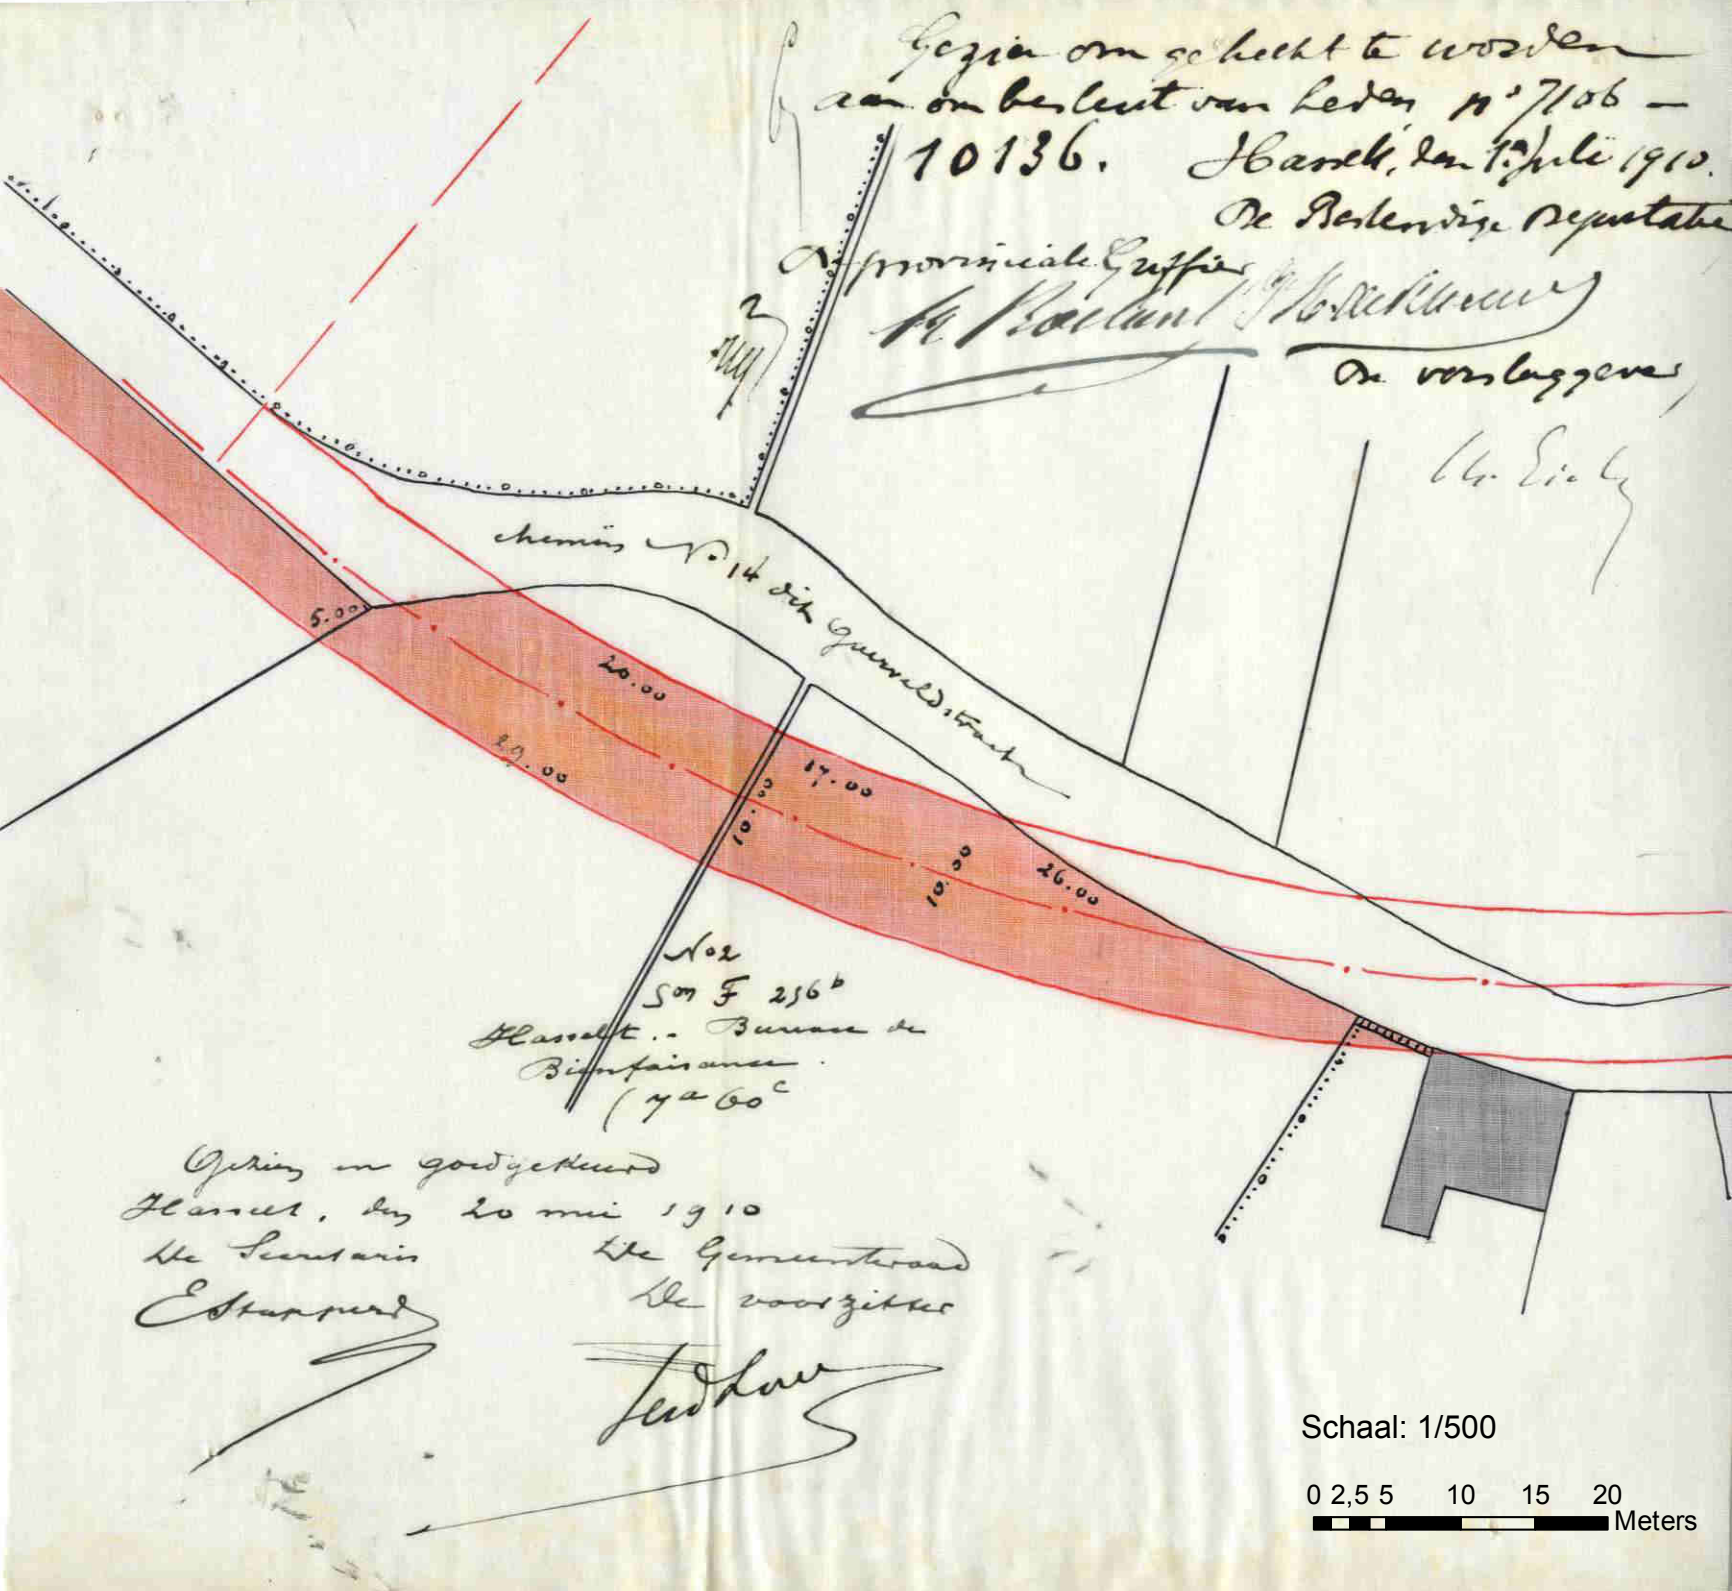

No 2
SM F 256
Bureau de
Bimfaisance
(4260°)

Gefirm en goedgekeurd
De Secretaris
Edmond
De Gemeenteraad
De voorzitter

Teddaw

Schaal: 1/500

0 2,5 5 10 15 20
Meters