

Provinciaal Bestuur

VAN LIMBURG.

A Afdeling.

Ann. N° 358 L. 9^e

BUURTWEGEN.

VERBETERING.

GOEDKEURING VAN PLANS.

De bestendige Deputatie,

*6 bylagen
waaron 4 plans*

Gezien de beraadslaging van den gemeenteraad van

Herck-de stad

dd. 31 augustus 1885

*plan aannemende voor het herleiden van
den weg n° 6 en het recht maken
der wegen n° 1, 2, 3, 4, 5, 6, 7, 8, 9, 10
en 36;*

Gezien het plan en het proces-verbaal van onderzoek de
commodo et incommodo waaruit blijkt dat *er geene*
reklamen tegen dit ontwerp
zijn opgekomen;

Gezien de verslagen van den II. Arrondissements Commis-
saris en van den II. arrondissements Commissaris der buurt-
wegen;

door
Aangezien dat het afstaan der parcellen
opgenomen onder n° 43, 46, 85, 86, 91
121, 122 en 123, *de aansluitende wegen*
geen de voorkeuren
breedte van 8 meter niet meer zullen
hebben;

h. v. v. v. v. v.

N^o 8.

PROVINCE DE LIMBOURG.

Imprimé

ÉTAT présentant l'analyse des propositions formées
par des conseils communaux, conformément à l'art. 28
de la loi du 10 avril 1841.

[Signature]

N° D'ORDRE.	NOMS DES COMMUNES.	NATURE DES DEMANDES.	DATE DES DEMANDES.	DATE du procès-verbal de commodo et incommodo.	ANALYSE des réclamations et observations mentionnées dans le procès-verbal d'enquête.
1	Lez-le-Ville HdS36-1-24	Riténement plusieurs chemins et asph. aux riverains des ex-cadants c'est-à-dire à fr 10,442,08	25 ^{br} 1871	27 ^{br} 1871	"
2	St-Grand	Riténement du chemin n° 7 asph. aux riverains des ex-cadants. asph.	Janv 1872	9 mars 1872	"
3	Zepperen	Riténement du chemin n° 10.	Janv 1872	11 janvier 1872	"

ANALYSE DES OBSERVATIONS DU CONSEIL COMMUNAL AU SUJET DES RÉCLAMATIONS.	AVIS DU COMMISSAIRE		DÉCISION DE LA DÉPUTATION PERMANENTE.
	VOYER.	D'ARRONDISSEMENT.	
"	favorable	favorable	Accorde l'autorisation sollicitée.
"	id.	—	idem.
"	id.	favorable	idem.

C. L. S. P.

N° D'ORDRE.	NOMS DES COMMUNES.	NATURE DES DEMANDES.	DATE DES DEMANDES.	DATE du procès-verbal de commodo et incommodo.	ANALYSE des réclamations et observations mentionnées dans le procès-verbal d'enquête.	ANALYSE DES OBSERVATIONS DU CONSEIL COMMUNAL AU SUJET DES RÉCLAMATIONS.		AVIS DU COMMISSAIRE VOYER. D'ARRONDISSEMENT.		DÉCISION DE LA DÉPUTATION PERMANENTE.
4	St-Jean-de-Bois	Pétitionnement de chemins rous	Janv 1872	26 fév 1872	"	"	"	favorable	favorable	Accorde l'autorisation sollicitée mais en faisant remarquer qu'il y a par conséquent incombe à la com. mune et non à la fabrique d'église d'agrandir la chapelle.
	St-Jean-Lucien Bois	Pétitionnement de chemins de sentiers.	21 Nov 1871	20 Xbr 1871	"	"	"	id)	id)	Accorde l'autorisation sollicitée.







van den weg 26:6, welke men
verlangt te bezielen.

Ld 92
Larnell, den 20 november 1885

L'arrêté du 20 novembre
De l'Assemblée Régulière.


de provinciale Griffiet




Steenweg van St'bruiden naar Herck de-Stad

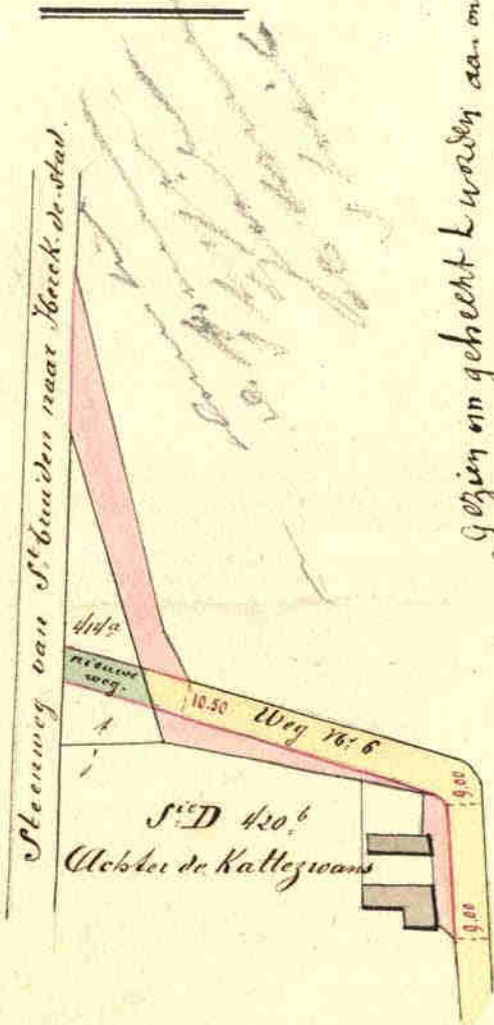

Het zood duidt aan den grond welke de gemeente afstaat en heeft 10^a 40 oppervlakte.
 Het groen " " " Cath. Pullinz " " 2^a 55 "
 Blijft te betalen 7^a 85 "

Schaal: 1/2500

Schaal van 1 tot 500 meters.

Opgezaakt in drijdubbel,
Berck-de-stad, den 8 augustus 1885.


Plan van overschotten van wegen bestemd tot verveemding.

aanwijzende tafel.



Nummer aanwijzing	Cadastrale aanduiding	Ligging der goederen.	Namen en voornamen der eigenaars.	Woonplaats.	Deel van den grond.	Grootte van den grond.
