Nr 7106/477

1/1 Bijlagen
waarvan 1/1 plan

4/4 Afschriften.

13. FEB. 1948

MINUUT

De Bestendige Deputatie

VAN DEN PROVINCIALEN RAAD VAN LIMBURG,

Gezien de beraadslaging van den Gemeenteraad van Heers, d.d. 12 Januari 1948, waardoor een plan wordt aangenomen voor de verbredingen rechtmaking van de buurtwegen nrs 27-28-29-11 en 22 van de Atlas der Buurtwegen van voormelde gemeente;

Gezien het overgelegd plan, waarop de nieuwe grenzen van voormelde wegen bij middel van volle rode lijnen zijn aangeduid;

Gezien het proces-verbaal van onderzoek de *commodo et incommodo*, waaruit blijkt dat er tegen het onderhavig ontwerp geen bezwaren noch opmerkingen werden ingediend;

Gezien het verslag van den Hr Hoofdingenieur-Directeur van den Provincialen Technischen Dienst, d.d. 28 Januari 1948, nr 1438;

Gezien de wet van den 10 April 1841, gewijzigd door die van den 20 Mei 1863 en artikel 76 der gemeentewet ;

Gehoord het verslag van den Heer Henrotte , Lid van het College ;

BESLUIT :

De bovengemelde beraadslaging voor hetgeen betreft de aanneming des plans goed te keuren, en den aankoop in der minne der tot uitvoering van dit plan noodige gronden alsook den afstand der beschikbare gedeelten weg aan de aangrenzende eigenaars gelijkvormig art. 29 der wet van 10 April 1841, toe te staan.

Die aanwerving van bedoelde gronden geschiedt ten algemeenen nutte.

Het tegenwoordig besluit zal door het Schepencollege 's Zondags na deszelfs ontvangst afgekondigd worden, en ingevolge de schikkingen der wet van den 20 Mei 1863, gedurende acht dagen aangeplakt blijven.

Het bewijs der vervulling dezer formaliteit zal ons, na afloop van den bepaalden tijd voor het beroep bij den Koning overgelegd worden.

Deze beroepen zullen desgevallend **aan den Heer Gouverneur der Provincie** moeten toekomen binnen de vijftien dagen die de aanplakking volgen.

Afschrift des tegenwoordigen zal, ter uitvoering, aan het Gemeentebestuur van Heers overgezonden worden.

Dergelijk afschrift zal tot naricht aan den Hr Hoofdingenieur-Directeur van den Provincialen Technischen Dienst te Hasselt, overgezonden worden.

In vergadering te Hasselt, den 9 Februari 1948.

Waren tegenwoordig de Heeren :

Gouverneur, Voorzitter : Gruyters, Boes,
Dr. Bollen, Henrotte, De Marneffe, Nartus,
Leden en Van Bockryck, Griffier der Provincie.

De Griffier der Provincie, *De Bestendige Deputatie,*

De Verslaggever,

Gezien om gehecht te worden aan ons Besluit
van heden, n° 2106/477

Hasselt, den 1 Februari 1948

De Bestendige Deputatie,

De Griffier der Provincie,

13. FEB. 1948

De Verslaggever,

Provincie Limburg

Arrondissement Tongeren

Gemeente Heers

Verbreeding der wegen [illegible]

Grondplan der Inrichtingswerken

Opgemaakt te Heers dag [illegible]

De Ontwerper
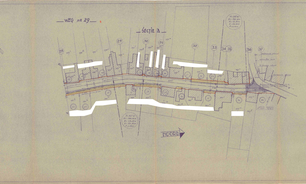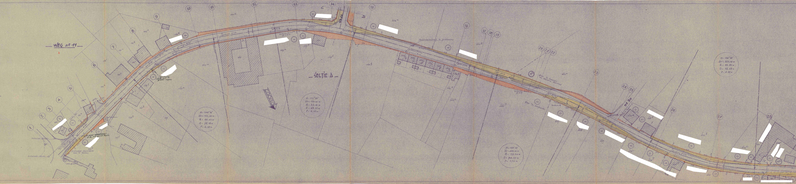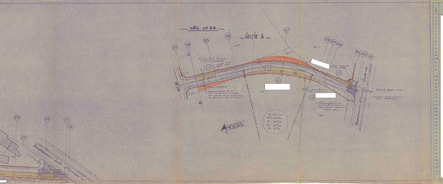 
De Burgemeester