

L^a

De bestendige Deputatie

VAN DEN PROVINCIALEN RAAD VAN LIMBURG,

3 bylagen
a plan.

Gezien de beraadslaging van den gemeenteraad van

Stey

dd. 16 september 1896

een plan aannemende voor de gedetailleerde
afschaffing herleiding der wegen
n^o 9 en 12 en de gedetailleerde rechtmaking
van den weg n^o 3 van het alles der buurtwegen;

Gezien het plan en het proces-verbaal van onderzoek

de commodo et incommodo waaruit blijkt dat er geen
reclame tegen dit ontwerp is opgekomen
vanwege den H. Brigniet van zijde
gemeente tegen de ontwerpen van afschaffing van den
weg n^o 12;

Gezien de verslagen van den H. Arrondissents Com-
missaris en van den H. ^{Provinciale Officier} arrondissements Commissaris der
buurtwegen; en waterlooën;

Daarom ^{boven gemelde} ~~gezegde~~ reclame op geen
gegrond reden gestaafd is;

Gezien de wet van den 20 Mei 1863 en artikel 76 der gemeentewet ;

Gehoord het verslag van den H. *Hegen*,
lid van ons College ;

Besluit :

De bovengemelde beraadslaging voor hetgeen betreft de aanneming des plans goed te keuren, en den aankoop in der minne der tot uitvoering van dit plan noodige gronden, toe te staan.

Het tegenwoordige zal door het schepencollege's zondags na deszelfs ontvangst afgekondigd worden, en, ingevolge de schikkingen der wet van den 20 mei 1863, gedurende acht dagen aangeplakt blijven.

Het bewijs der vervulling dezer formaliteit zal ons, na verloop van den bepaalden tijd voor het beroep, overgelegd worden.

Afschrift des tegenwoordigen zal, ter uitvoering, aan den H. Arrondissements Commissaris van *Tongeren* verzonden worden.

In zitting, te Hasselt, den

69^{de} Dec 1896.
Baron H. de Pitters

Waren tegenwoordig de HH. ~~Burggraaf Goupy de Beauvoiers~~, Gouverneur, Voorzitter ; ~~Ridder de Menten~~, *Stillema* Slegers, Ridder de Borman, Gielen, ~~Ridder de Corswa~~ *en de Creet* ~~ren~~ en Stels, leden, en Roelants provinciale Greffier, die de minuut geteekend hebben.

De provinciale Griffier,

De bestendige Députatie,

Roelants *St. Roelants* *St. Roelants*


De verslaggever,

Voor gelijkvormig afschrift :


~~De provinciale Griffier,~~

Commune de Heer.

Plan, en triple expédition, d'une partie du chemin n° 9 et d'une partie du sentier n° 12, que la commune de Heer se propose de vendre. - Ces chemins sont désignés au plan par des lignes pointillées en noir, et sont remplacés par un chemin empierré, désigné au plan par des lignes tracées en rouge. -

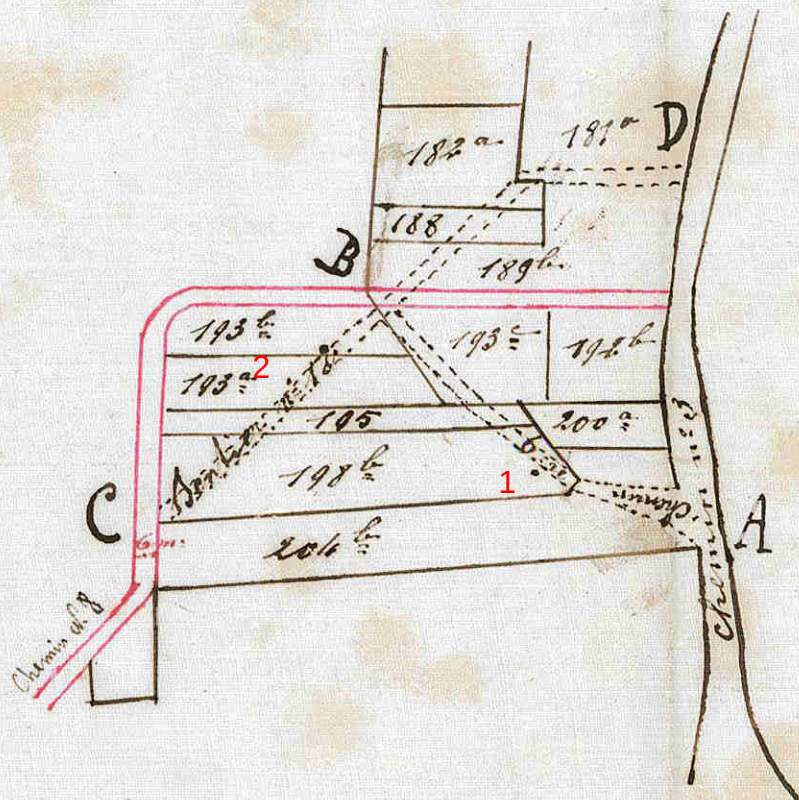

Plan, en triple expédition, d'excédents de chemin, situés le long du chemin n° 3, lesquels la commune de Heer se propose de vendre. - Ces excédents sont délimités au plan par des lignes tracées en rouge. -

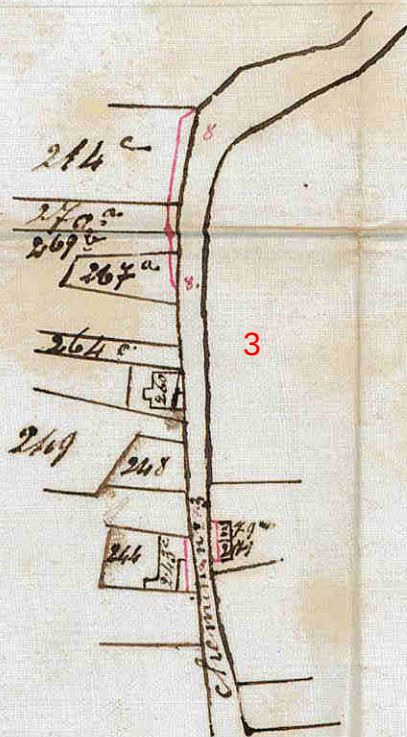

Dressés par le soussigné Craeybeckx, arpenteur juré, domicilié à Korpsmaal, le 7 septembre 1896.

Craeybeckx

Vu par le conseil communal de Heer pour être annexé à sa délibération de ce jour.



J. G. Heubrecht
L. Bodson
H. Langenaken
G. Keven
L. Vanden




Schaal: 1/2500

0 15 30 60 90 120 Meters