

N^r 7106 -

88057.

MINUUT.

1 BIJLAGEN

2 waarvan 1 plan

De bestendige Deputatie

VAN DEN PROVINCIALEN RAAD VAN LIMBURG,

Lofschrijfsen

Gezien de beraadslaging van den gemeenteraad van *Horpmaal*
dd. *22 maart 1909* een plan aannemende voor *de vereniging*
van een gedeelte van den buurting n. 22;

Gezien het plan der ligging;

Gezien het proces-verbaal van onderzoek *de commodo et incommodo*
waaruit blijkt dat *dit ontwerp aan geen verzet*
noch opmerking aanleiding heeft gegeven;

Gezien het advies van den H. Arrondissements-Commissaris;

Gezien het verslag van den H. *voorzitter* ~~provincialen Opziener~~ *der buurt-*
wegen en waterloopen, dd. *15 mei 1909*, n^r *25202*;

Gehoord het verslag van den H. *Gielen*,
lid van ons College;

Gezien de wet van den 20 Mei 1863 ~~en artikel 76 der gemeentewet;~~

BESLUIT :

De bovengemelde beraadslaging voor hetgeen betreft de aanneming
des plans goed te keuren, ~~en den aankoop in der minne der tot
uitvoering van dit plan noodige gronden toe te staan onder de volgende
voorwaarden :~~

Het tegenwoordig besluit zal door het schepencollege 's Zondags
na deszelfs ontvangst afgekondigd worden, en, ingevolge de schikkingen
der wet van den 20 Mei 1863, gedurende acht dagen aangeplakt blijven.

Het bewijs der vervulling dezer formaliteit zal ons, na verloop van
den bepaalden tijd voor het beroep bij den Koning, overgelegd worden.

Deze beroepen zullen desgevallend *aan den II. Gouverneur der
provincie* moeten toekomen binnen de vijftien dagen die op de aanplak-
king volgen.

Afschrift des tegenwoordigen zal, ter uitvoering, aan den H. Arron-
dissements-Commissaris van *Tongeren* verzonden
worden.

Dergelijk afschrift zal tot nariicht aan den II. *Hoofdingenieur Bestuurde*
~~provincialen Opziener~~
der buurtwegen en waterloopen, te Hasselt, overgezonden worden.

In zitting, te Hasselt, den *21 mei* 1909.

Waren tegenwoordig : de HH.

*Présents : Messieurs le Gouverneur, Président ;
Chevalier de Bormen, (Gielen, de Greeft, Meers, Van
orssem, Van Ham, Mambres, et Roelants, Greffier
provincial.*

De provinciale Griffier,


H. Roelants

De bestendige Deputatie,

H. Bormen

De Verslaggever,

L. E. E. E.

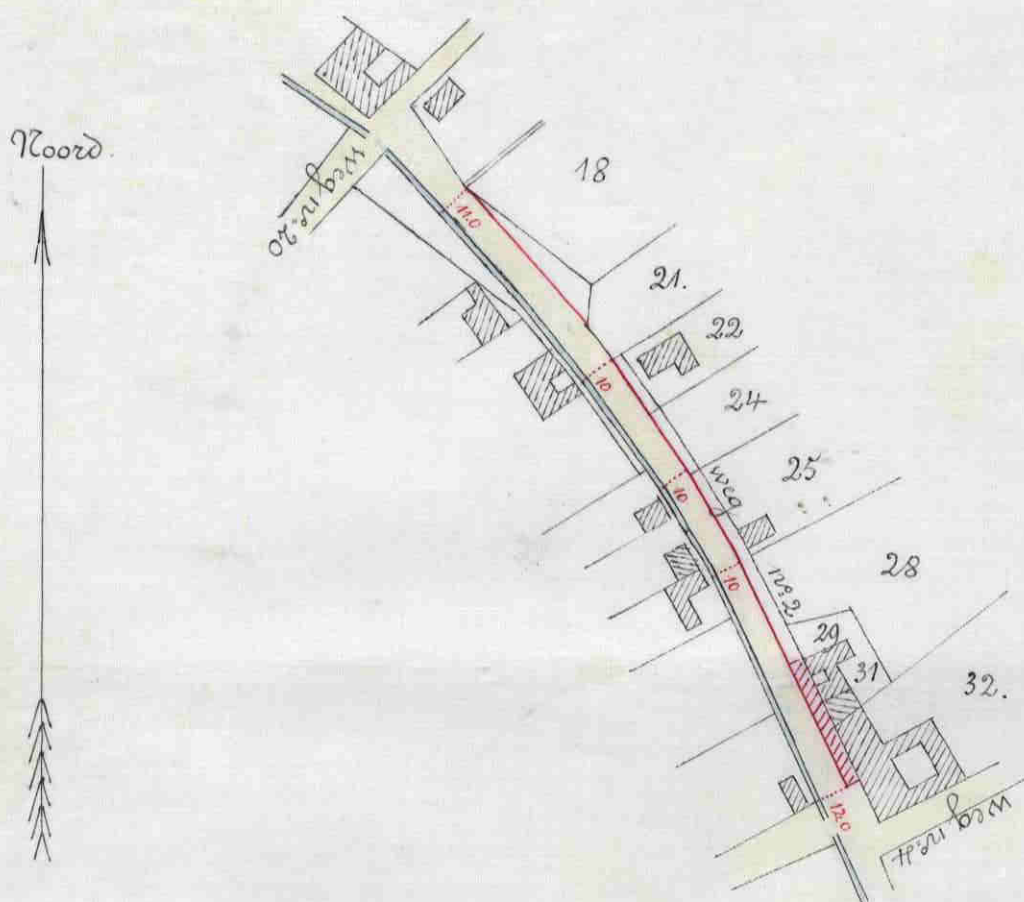

Gemeente Horpsmael.

Plan van den weg n^o. 2 met aanduiding door eene roode lijn de verandering er aan toe te brengen om de overschotten aan de aangrenzende eigenaars af te staan.

Het overschot tegen n^o. 22 is groot 66 centiares.

id. tegen n^o. 24 is groot 78 centiares.

In het driedubbel opgemaakt door de ondergeteekende gezworen landmeter.

Horpsmael, den 18 Maart, 1909.

A. Jansz

Schaal: 1/2500

0 15 30 60 90 120 Meters

Gezien en goedgekeurd door de gemeenteraad.

Horpsmael, den 22 maart 1909

Op bevel, de Secretaris,

De Burgemeester, Voorzitter,

J. Dirichs

J. Dervia

Gezien om gehecht te worden aan ons besluit van heden, n^o. 7106 - 88057.






