

Nr 7106

14902
11 JULI 1928

Minuut

 $\frac{4}{1}$ Bijlagenwaarvan $\frac{1}{1}$ plan

3 AFSCHRIFTEN



De Bestendige Deputatie

VAN DEN PROVINCIALEN RAAD VAN LIMBURG

Gezien de beraadslaging van den gemeenteraad van Cortesseem,
dd. 26 juni 1928 een plan aannemende voor de verenging,
van een gedeelte van buurtweg nr 1

Gezien het plan der ligging ;

Gezien het proces-verbaal van onderzoek *de commodo et incommodo*
waaruit blijkt dat tegen dit ontwerp geen bezwaren noch
opmerkingen werden ingediend ;

~~Gezien het advies van den Arrondissements-Commissaris ;~~

Gezien het verslag van den H. Hoofd-Ingenieur Bestuurder van den *pro-*
vincialen technischen dienst
~~urbanisten en buurtwegdienst der provincie~~, dd. 27 juni 1928 ;
nr 4169 ;

2 minuten

Gehoord het verslag van den H. *Hayen*,
lid van het Collegie ;

Gezien de wet van den 10 April 1841 gewijzigd door die van den
20 Mei 1863 en artikel 76 der gemeentewet ;

BESLUIT :

De bovengemelde beraadslaging voor hetgeen betreft de aanneming des
plans goed te keuren, en den aankoop ~~in der minne der tot uitvoering van dit
plan noodige gronden alsook den afstand der beschikbare gedeelten weg aan de~~
aangrenzende eigenaren gelijkvormig art. 29 der wet van 10 April 1841, toe
te staan.

Het tegenwoordig besluit zal door het schepencollegie 's Zondags na
deszelfs ontvangst afgekondigd worden, en ingevolge de schikkingen der wet
van den 20 Mei 1863, gedurende acht dagen aangeplakt blijven.

Het bewijs der vervulling dezer formaliteit zal ons, na verloop van den
bepaalden tijd voor het beroep bij den koning overgelegd worden.

Deze beroepen zullen desgevallend *aan den Heer Gouverneur der*
provincie moeten toekomen binnen de vijftien dagen die de aanplakking volgen.

Afschrift des tegenwoordigen zal, ter uitvoering aan ~~den H. Arrondis-~~
bestuur van *het Gemeente-*
sements-Commissaris van *Cortesse* verzonden worden.

Dergelijk afschrift zal tot naricht aan den H. Hoofd-Ingenieur Bertuurder
provincialen technischen dienst
van den ~~urbanisten en buurtweg dienst der provincie~~ te Hasselt, overgezonden
worden.

In zitting te Hasselt, den *9 juli* 1928.

Waren tegenwoordig : de HH.

*Gouverneur, Voorzitter ; Dr. Moors, Ceelen, Palmers,
Hayen, Gruyters en Dr. Spaas, leden en Roelants,
Griffier der Provincie,*

De Griffier der provincie,

De Bestendige Deputatie.

De Verslaggever,

Gemeente Cortessem.

Verenging van Buurtweg n: 1

Uittreksel van het atlas der Buurtwegen.




te verkoopen perceeltje
oppervlakte van grond en kapel : 0^m 43^m 4

Gemeten en opgemaakt door den
ondergeteekende gezworen landmeter,
Cortessem, den 15^e Juni 1928.

P. Schmeers

Liggingplan.

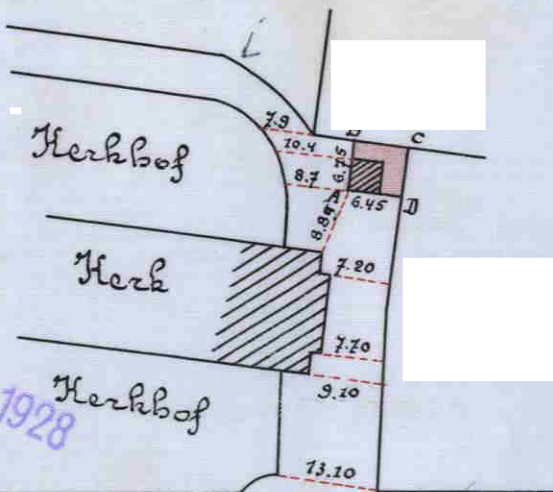

Dorpstraat

Schaal: 1/1000

Schaal: 1/1000

0 5 10 20 30 40 Meters



Schaal: 1/2500

Schaal: 1/2500.

0 15 30 60 90 120 Meters

Gemeente Cortessem.






De Bestendige Deputatie.

Hasselt, den 9 juli 1928.

Gezien om geheel te worden aan ons besluit
van heden, no 706. 14902


De provinciale Griffier.