

N^r 7106 -

15849.

2 afschriften

MINUUT.

6 BIJLAGEN

2 waarvan 1 plan

De bestendige Deputatie

VAN DEN PROVINCIALEN RAAD VAN LIMBURG,

Gezien de beraadslaging van den gemeenteraad van *Lommel*
 dd. *24 april 1911* een plan aannemende voor *afschaffing*
van een gedeelte van de voetwegen n^os
84 en 87 van den atlas der Buurtwegen;

Gezien het plan der ligging;

Gezien het proces-verbaal van onderzoek *de commodo et incommodo*
 waaruit blijkt dat *dit ontwerp aan geen verzet*
noch opmerking aanleiding heeft
gegeven;

Gezien het advies van den II. Arrondissements-Commissaris;

Gezien het verslag van den H. *Hoofdingenieur Bestuurder*
~~provincialen Opziener~~ der buurt-

wegen en waterlooppen, dd. *18 oktober 1911*, n^r *39550*;

Gehoord het verslag van den H.
lid van ons College;

Gielen

Gezien de wet van den 20 Mei 1863 ~~en artikel 76 der gemeentewet~~;

BESLUIT :

De bovengemelde beraadslaging voor hetgeen betreft de aanneming
des plans goed te keuren, ~~en den aankoop in der minne der tot
uitvoering van dit plan noodige gronden toe te staan onder de volgende
voorwaarden :~~

Het tegenwoordig besluit zal door het schepencollege 's Zondags
na deszelfs ontvangst afgekondigd worden, en, ingevolge de schikkingen
der wet van den 20 Mei 1863, gedurende acht dagen aangeplakt blijven.

Het bewijs der vervulling dezer formaliteit zal ons, na verloop van
den bepaalden tijd voor het beroep bij den Koning, overgelegd worden.

Deze beroepen zullen desgevallend *aan den H. Gouverneur der
provincie* moeten toekomen binnen de vijftien dagen die op de aanplak-
king volgen.

Afschrift des tegenwoordigen zal, ter uitvoering, aan den H. Arron-
dissements-Commissaris van *Handt-maerck* verzonden
worden.

Dergelijk afschrift zal tot naricht aan den H. *Hoofdingenieur Bestuurder*
~~provincialen Opziener~~
der buurtwegen en waterloopen, te Hasselt, overgezonden worden.

In zitting, te Hasselt, den *27 october 1901*.

Waren tegenwoordig: de HH.

*Présents : Messieurs le Gouverneur, Président
Chevalier de Borman, Gielen, de Creft, Moers,
Van Hamont Membres, et Roelants, provincial.*

De provinciale Griffier,

De bestendige Deputatie,

W. Maclaur

De Verslaggever,

Ch. Gielen

Gezien en goedgekeurd door der gemeenteraad
van Lommel en jitting van 24 april 1911

Van wege de Raad

De Raad

De secretaris

De Raad

Postbus



Gezien en goedgekeurd te worden aan ons
besluit van heden, n° 7106 - 15849.

Harrell, den 27 oktober 1911

De Berlandse Deputatie

De provinciale Griffie,

W. Broelaert


De verslaggever

Ch. Giel

Gemeente Lommel.

Plan dieneinde om gevraagd te worden bij eene aanvraag strekkende om een gedeelte van de voetwegen n: 84 en n: 87 van den atlas, begrepen tusschen den weg n: 9, den weg n: 14 en den voetweg n: 94, en in roze kleur op hieronderstaande uittreksel van den atlas aangeduid, te mogen vernietigen.

atlas: plan n: 21

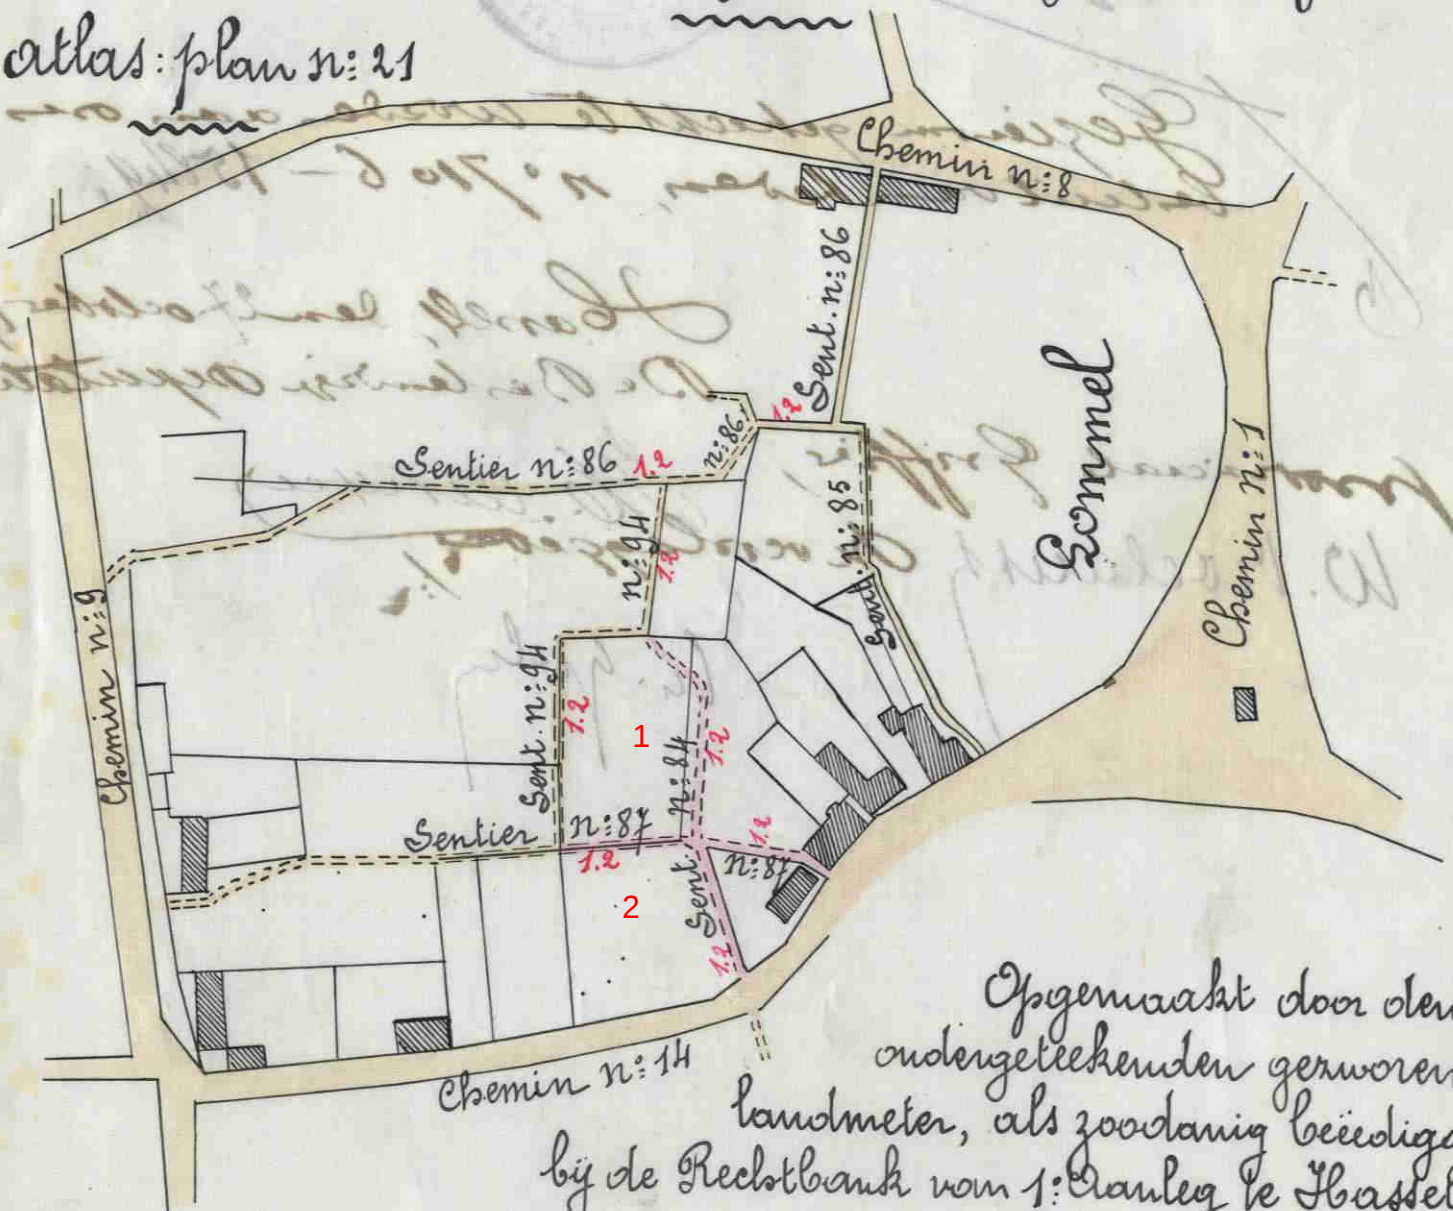


Lommel, den 12 April 1911.

Schaal: 1/2500

0 15 30 60 90 120
Meters

Menten