



p r o v i n c i e Limburg

3de Directie Infrastructuur, Ruimtelijke Ordening en Leefmilieu

De Bestendige Deputatie van de Provincieraad van Limburg

Afdeling 3.1 Infrastructuur

Gelet op het besluit van de gemeenteraad van Lummen dd. 10-09-1993 houdende het voorstel tot afschaffing van een gedeelte van buurtweg nr. 159 aangeduid in gele kleur op het aan dit besluit gehechte uittreksel uit de atlas van de buurtwegen;

Gelet op de wet van 10 april 1841 over de buurtwegen, inzonderheid artikel 28;

Overwegende dat tijdens het openbaar onderzoek geen bezwaren of opmerkingen werden ingediend;

Gelet op het onderzoek door de afdeling 3.5 - Technische Wegendienst;

Gelet op de voorgelegde plannen :

- een kadasterplan
- een uittreksel uit de atlas van de buurtwegen
- een situatieplan;

Gehoord het verslag van J.P. LAVIGNE, lid van het College;

Besluit:

Artikel 1.- Het gedeelte van buurtweg nr. 159 aangeduid in gele kleur op het uittreksel uit de atlas van de buurtwegen IS AFGESCHAFT EN ONTTROKKEN AAN HET OPENBAAR DOMEIN.

Artikel 2.- Overeenkomstig artikel 29 van de wet van 10 april 1841 over de buurtwegen kan de gemeenteraad, na schatting door een deskundige, beslissen tot verkoop van de aan het openbaar domein onttrokken gronden, of tot het vorderen, vanwege de eigenaars van de gronden, van de meerwaarde die voor hen ontstaat ten gevolge van deze afschaffing en onttrekking aan het openbaar domein.

Kenmerk
023.01.20/5677
Dossier
841.1/710.37.01
Bijlagen

Artikel 3.- Overeenkomstig artikel 28, derde lid van de bovenvermelde wet over de buurtwegen is het College van Burgemeester en Schepenen belast met de bekendmaking van dit besluit.

De gemeente en de belanghebbende derden kunnen, binnen 15 dagen te rekenen vanaf de eerste dag van de bekendmaking, een beroep instellen tegen dit besluit. Het beroep moet worden gericht aan de Gouverneur van de provincie Limburg, die het beroepschrift en het volledig dossier voor verder gevolg zal doorzenden aan de gemeenschapsminister van Openbare Werken, Ruimtelijke Ordening en Binnenlandse Aangelegenheden, Galilleilaan 5, bus 4 te 1030 Brussel.

Door het indienen van een beroep wordt onderhavige beslissing opgeschort.

Artikel 4.- Het kadasterplan, het uittreksel uit de atlas van de buurtwegen en het situatieplan worden als een integrerend deel gehecht aan dit besluit.

Artikel 5.- Dit besluit wordt ter kennisneming gestuurd aan het College van Burgemeester en Schepenen van de gemeente Lummen.

Aanwezig : Gouverneur, Voorzitter; Stevaert, Schiepers, mevrouw Brepoels, Dufaux, Lavigne, Van Bree,
Leden; Martens Provinciegriffier.

Hasselt, 28 oktober 1993

De Provinciegriffier,

Nota : 1

Minuut : 5

Afschriften : 2 x 1 besluit

2 x 3 plannen

1 zendbrief

De Verslaggever,

(4)

De Gouverneur-Voorzitter,

- 3 NOV. 1993

Kenmerk
023.01.20/5677
Dossier
841.1/710.37.01
Bijlagen

1 ex gemeente
1 ex. Looier

PROVINCIE LIMBURG

3de Directie - afdeling 3.1 - sectie 3.1.2

Gezien om gehecht te worden aan het besluit van

heden, kenmerk: 023.01.20/5677

dossier: 841.1/710.37.01

Hasselt, 28 OKT. 1993

Namens de Bestendige Deputatie:

De Verslaggever,

(4)


De Provinciegriffier,

De Gouverneur-Voorzitter

- 3 NOV. 1993

5 Chui

Schaal: 1/2500

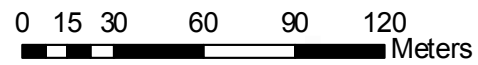

SEC

2e deel

D 6e blad


Sectie

AFD



SITUATIEPLAN

Schaal: 1/2500

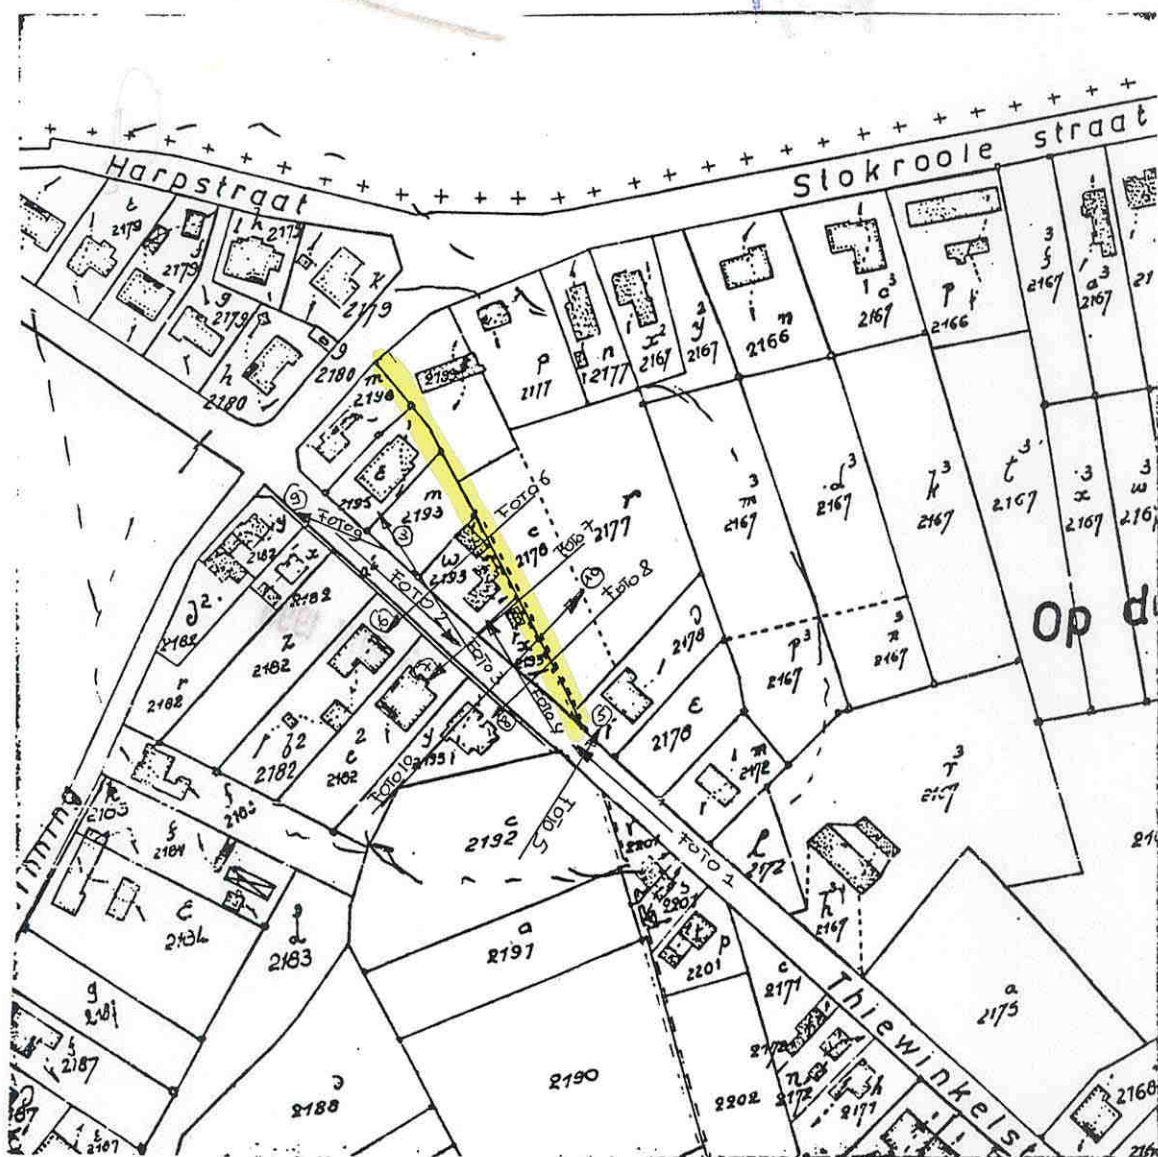

7.36.