

**De deputatie
van de provincie Limburg**

Gelet op het besluit van de gemeenteraad van Lummen van 21 januari 2008 houdende het voorstel tot afschaffing van een gedeelte van buurtweg nr. 122 aangeduid in oranje kleur op het aan dit besluit gehechte uittreksel uit de atlas van de buurtwegen en kadasterplan en verlegd zoals aangeduid in gele kleur op het uittreksel van het kadasterplan;

Gelet op de wet van 10 april 1841 over de buurtwegen, inzonderheid artikel 28;

Overwegende dat tijdens het openbaar onderzoek 5 november 2007 tot en met 19 november 2007 één bezwaar werd ingediend door de Gemeentelijke Adviesraad Leefmilieu Lummen;

Overwegende dat dit bezwaar door de gemeente gegrond verklaard werd, met het gevolg dat het college van burgemeester en schepenen beslist heeft de doorgang voor de trage weggebruiker ter plaatse te behouden doch te versmallen naar 1,60 meter;

Gelet op het onderzoek door de Sectie 3.1.2 Wegen;

Gelet op de voorgelegde plannen:

- een uittreksel uit de atlas van de buurtwegen
- het kadasterplan

Gehoord het verslag van Gilbert Van Baelen, lid van het college;

BESLUIT

Artikel 1 Het gedeelte van buurtweg nr. 122 gelegen ten westen van de grens AB (3,50 meter breedte) aangeduid in oranje kleur op het uittreksel uit de atlas van de buurtwegen en het uittreksel van het kadasterplan IS AFGESCHAFT EN ONTTROKKEN AAN HET OPENBAAR DOMEIN en wordt verlegd op het perceel 1832 G gelegen ten oosten van de grens CD (1,60 meter breedte) zoals aangeduid in gele kleur op het uittreksel van het kadasterplan.

Artikel 2 Overeenkomstig artikel 29 van de wet van 10 april 1841 over de buurtwegen kan de gemeenteraad, na schatting door een deskundige, beslissen tot verkoop van de aan het openbaar domein onttrokken gronden, of tot het vorderen, vanwege de eigenaars van de gronden, van de meerwaarde die voor hen ontstaat door deze afschaffing en onttrekking aan het openbaar domein.

Artikel 3 Overeenkomstig artikel 28, derde lid van de bovenvermelde wet over de buurtwegen is het college van burgemeester en schepenen belast met de bekendmaking van dit besluit.
De gemeente en de belanghebbende derden kunnen, binnen 15 dagen te rekenen vanaf de eerste dag van de bekendmaking, een beroep instellen tegen dit besluit. Het beroep moet worden gericht aan de gouverneur van de provincie Limburg, die het beroepschrift en het volledige dossier voor verdere afhandeling zal doorzenden aan het Ministerie van de Vlaamse Gemeenschap, Departement Leefmilieu en Infrastructuur, Administratie voor Ruimtelijke Ordening, Huisvesting en Monumenten en Landschappen, Phoenix-gebouw, Koning Albert II – laan 19, 1210 Brussel.
Door het indienen van een beroep wordt deze beslissing opgeschort.

Artikel 4 Het kadasterplan en het uittreksel uit de atlas van de buurtwegen worden als een integrerend deel gehecht aan dit besluit.

Artikel 5 Deze beslissing tot verlegging van bovenvermelde buurtweg ontheft de aanvrager niet tot het verkrijgen van alle andere vereiste toelatingen en vergunningen, inzonderheid de bouwvergunning. Indien een vereiste toelating of vergunning wordt geweigerd, dan zal de aanvrager de voortijdige gerealiseerde verlegging op zijn kosten ongedaan maken volgens de aanwijzingen van de Sectie 3.1.2 Wegen.

Artikel 6 Dit besluit wordt ter kennisneming gestuurd aan het college van burgemeester en schepenen van Lummen.

Aanwezig: Steve Stevaert, gouverneur-voorzitter; Marc Vandeput, Sylvain Sleypen, Gilbert Van Baelen, Frank Smeets, Hilde Claes, Erika Thijs, leden;
Renata Camps, provinciegriffier

Hasselt d.d. 2008-11-20

De verslaggever,
(3)

Gilbert Van Baelen

De provinciegriffier,

Renata Camps

De gouverneur-voorzitter,

Steve Stevaert

Nota:1
Minuten:4
Expedities: 1
Afschriften:4 x 1 besluit

Kenmerk
023.01.00/S2008N106634
Dossier
2008N022603
Bijlagen



p r o v i n c i e L i m b u r g

3de Directie
Afdeling 1 - Sectie 3.1.1

Kenmerk 023.0100 / 52008M106634
Dossier ..2008.M.022603

Gezien om gehecht te worden aan het besluit van heden
Hasselt d.d. 2008-11-20

Namens de deputatie

De verslaggever,

(B)

De provinciesecretaar,


De gouverneur/voorzitter,



Renata Camps



Steve Stevaert

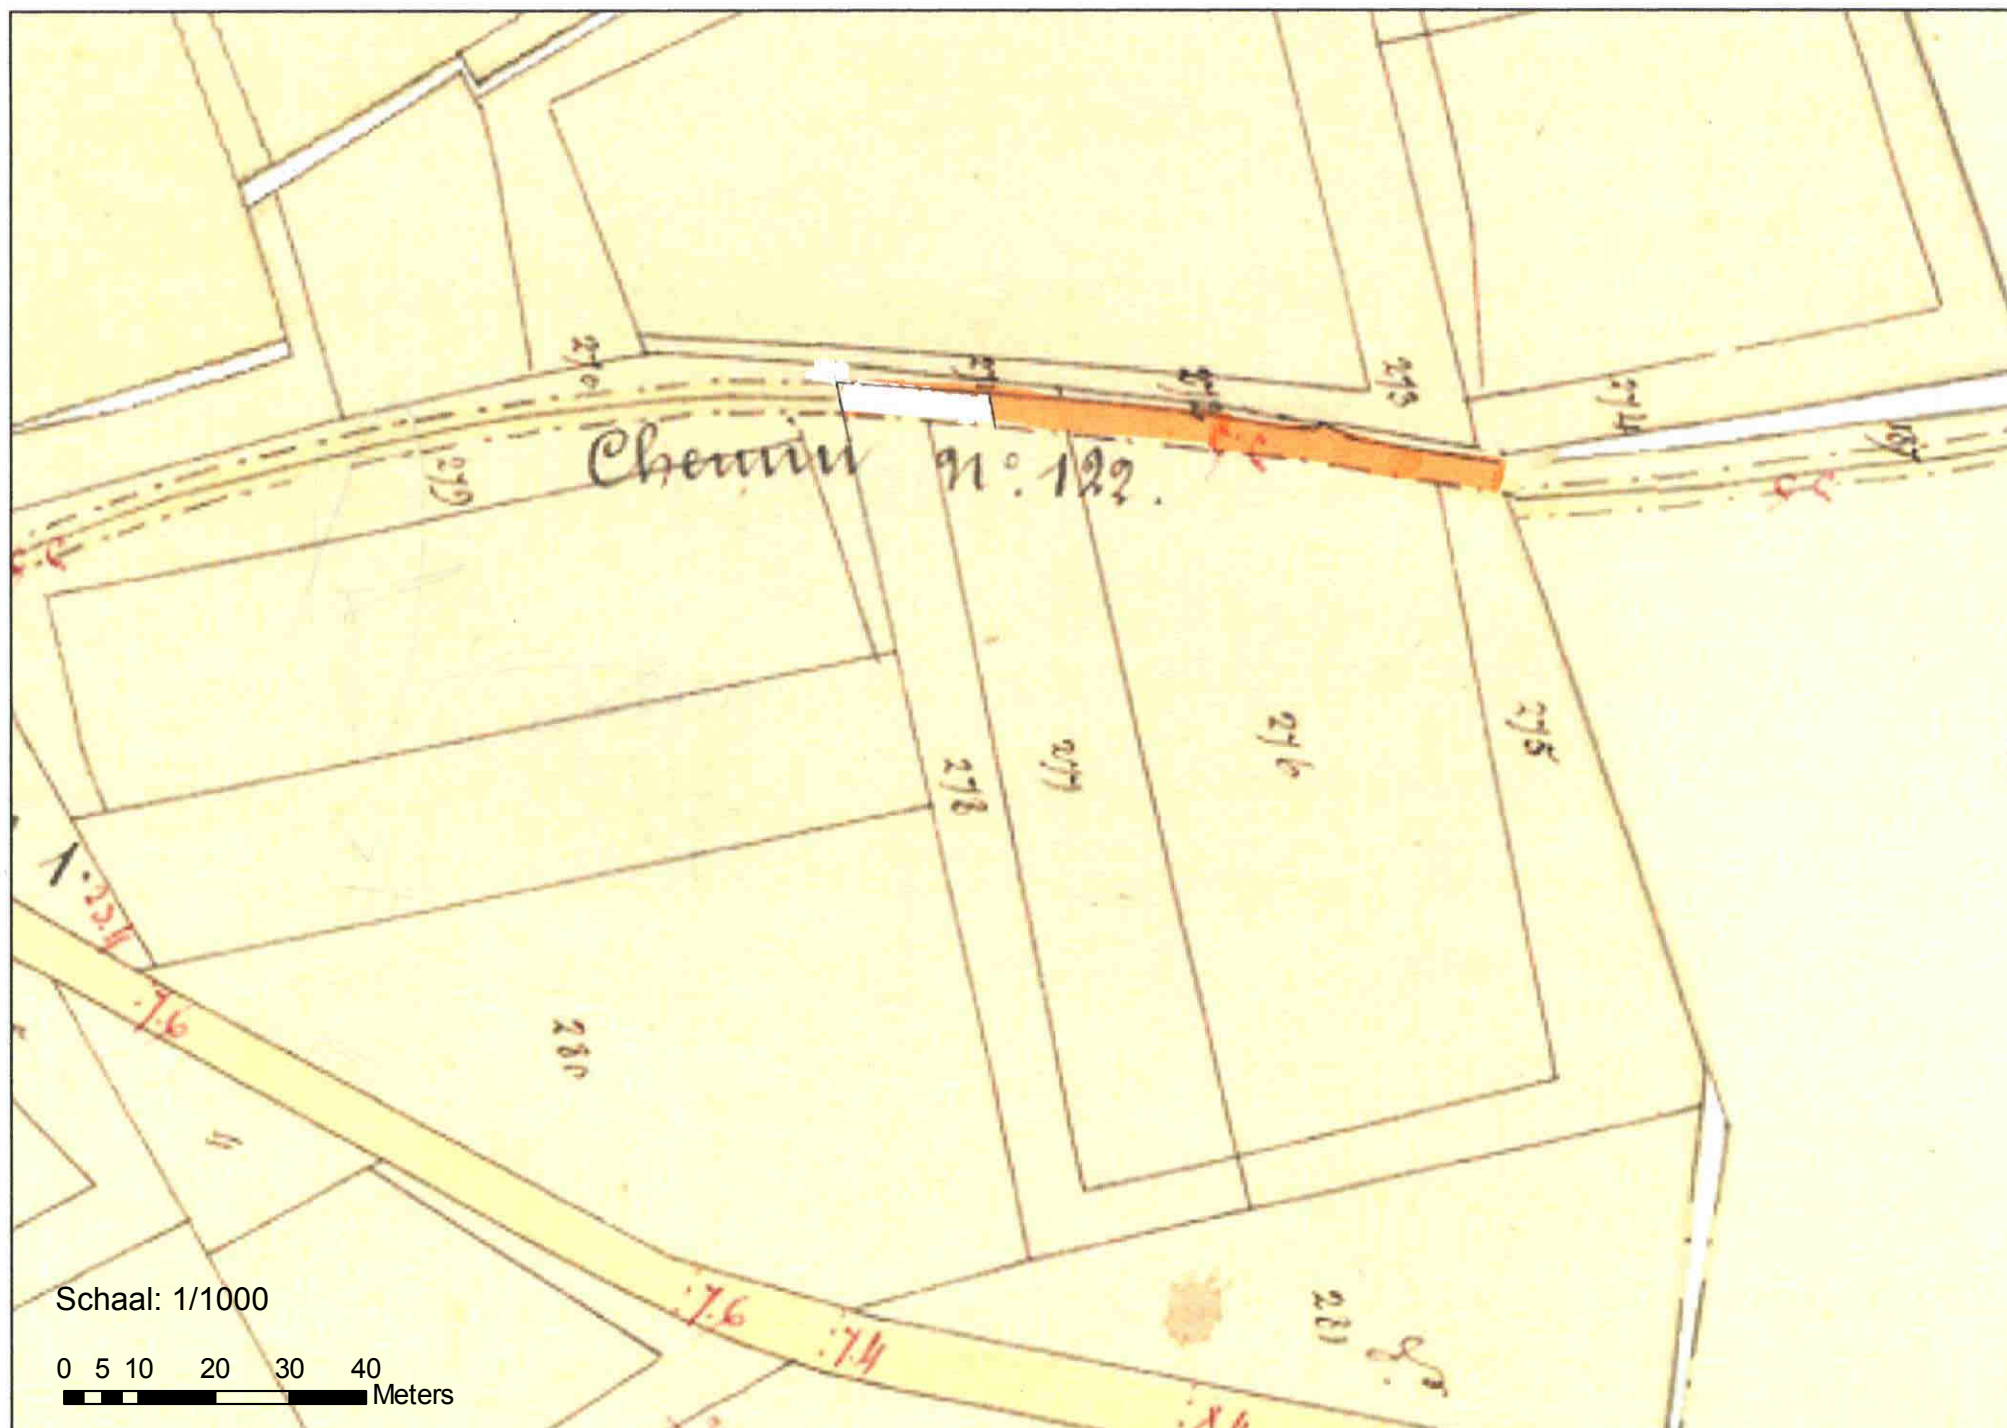

1831G

1839E

1832G

1831F

LUMMEN: 1° AFO
SECTIE C
1831 F / 1832 G

AF TE SCHAFFEN (BREEDTE 3,50 M)
NIEUWE LISSINS (BREEDTE 1,60 M)

SCHAAL: 1/500

WES NR. 122

A

B

C

D

1857N2

1,60 M

1829E

1857P2

1829D

1829C

1856D

Schaal: 1/500

0 2,5 5 10 15 20 Meters