



p r o v i n c i e Limburg

3de Directie Infrastructuur, Ruimtelijke Ordening, Milieu en Natuur

Sectie 3.1.1 Infrastructuur - Administratie

**De bestendige deputatie
van de provincieraad van Limburg**

Gelet op het besluit van de gemeenteraad van Lummen van 23 mei 2005 houdende het voorstel tot afschaffing van een gedeelte van buurtweg 86 aangeduid in oranje kleur op het aan dit besluit gehechte uittreksel uit de atlas van de buurtwegen en verlegging aangeduid in groene kleur;

Gelet op de wet van 10 april 1841 over de buurtwegen, inzonderheid artikel 28;

Overwegende dat tijdens het openbaar onderzoek 25 april 2005 tot en met 9 mei 2005 geen bezwaren of opmerkingen werden ingediend;

Gelet op het onderzoek door de Sectie 3.1.2 Wegen;

Gelet op de voorgelegde plannen:

- een uittreksel uit de atlas van de buurtwegen
- een opmetingsplan van 15 maart 2005;

Gehoord het verslag van Jos Claessens, lid van het College;

BESLUIT

Artikel 1 Het gedeelte van buurtweg 86 aangeduid in oranje kleur op het uittreksel uit de atlas van de buurtwegen IS AFGESCHAFT EN ONTTROKKEN AAN HET OPENBAAR DOMEIN en wordt verlegd zoals aangeduid in groene kleur op het uittreksel uit de atlas van de buurtwegen en het opmetingsplan d.d. 15 maart 2005.

Artikel 2 Overeenkomstig artikel 29 van de wet van 10 april 1841 over de buurtwegen kan de gemeenteraad, na schatting door een deskundige, beslissen tot verkoop van de aan het openbaar domein onttrokken gronden, of tot het vorderen, vanwege de eigenaars van de gronden, van de meerwaarde die voor hen ontstaat door deze afschaffing en onttrekking aan het openbaar domein.

Artikel 3 Overeenkomstig artikel 28, derde lid van de bovenvermelde wet over de buurtwegen is het college van burgemeester en schepenen belast met de bekendmaking van dit besluit. De gemeente en de belanghebbende derden kunnen, binnen 15 dagen te rekenen vanaf de eerste dag van de bekendmaking, een beroep instellen tegen dit besluit. Het beroep moet worden gericht aan de gouverneur van de provincie Limburg, die het beroepschrift en het volledige dossier voor verdere afhandeling zal doorzenden aan het Ministerie van de Vlaamse Gemeenschap, Departement Leefmilieu en Infrastructuur, Administratie voor Ruimtelijke Ordening, Huisvesting en Monumenten en Landschappen, Phoenix-gebouw, Koning Albert II – laan 19, 1210 Brussel. Door het indienen van een beroep wordt deze beslissing opgeschort.

Kenmerk
023.01.10/S2005N058108
Dossier
2005N14980
Bijlagen

Artikel 4 Het uittreksel uit de atlas van de buurtwegen en het opmetingsplan worden als een integrerend deel gehecht aan dit besluit.

Artikel 5 Deze beslissing tot verlegging van bovenvermelde buurtweg ontheft de aanvrager niet tot het verkrijgen van alle andere vereiste toelatingen en vergunningen, inzonderheid de bouwvergunning. Indien een vereiste toelating of vergunning wordt geweigerd, dan zal de aanvrager de voortijdige gerealiseerde verlegging op zijn kosten ongedaan maken volgens de aanwijzingen van de Sectie 3.1.2 Wegen.

Artikel 6 Dit besluit wordt ter kennisneming gestuurd aan het college van burgemeester en schepenen van Lummen.

Aanwezig: Steve Stevaert, gouverneur-voorzitter; Marc Vandeput, Sylvain Sleypen, Jos Claessens, Sonja Claes, Jules D'Oultremont, Frank Smeets, leden; Marc Martens, provinciegriffier

Hasselt d.d. 2005-12-14

De Verslaggever,

(3)

Jos Claessens

De Provinciegriffier,

Marc Martens

De Gouverneur-Voorzitter,

Steve Stevaert

Nota: 1

Minuten: 9

Expedities: 1

Afschriften: 4 x 1 besluit

Kenmerk
023.01.10/S2005N058108
Dossier
2005N14980
Bijlagen



3de Directie
afdeling 1 - sectie 3.1.1

Kenmerk 023.01.10 | 52005MO58108

Daarvoor ... 2005M14980

Geaan om gehecht te worden aan het besluit van heden

Hasselt d.d. 2005-12-14

Namens de Eerw. Deputatie:

De Verslaggever,

(9)

De Provinciegriffier,


De Gouverneur-Voorzitter,

PLAN N° 5.

PLAN N° 2.

Schaal: 1/2500


0 15 30 60 90 120
Meters

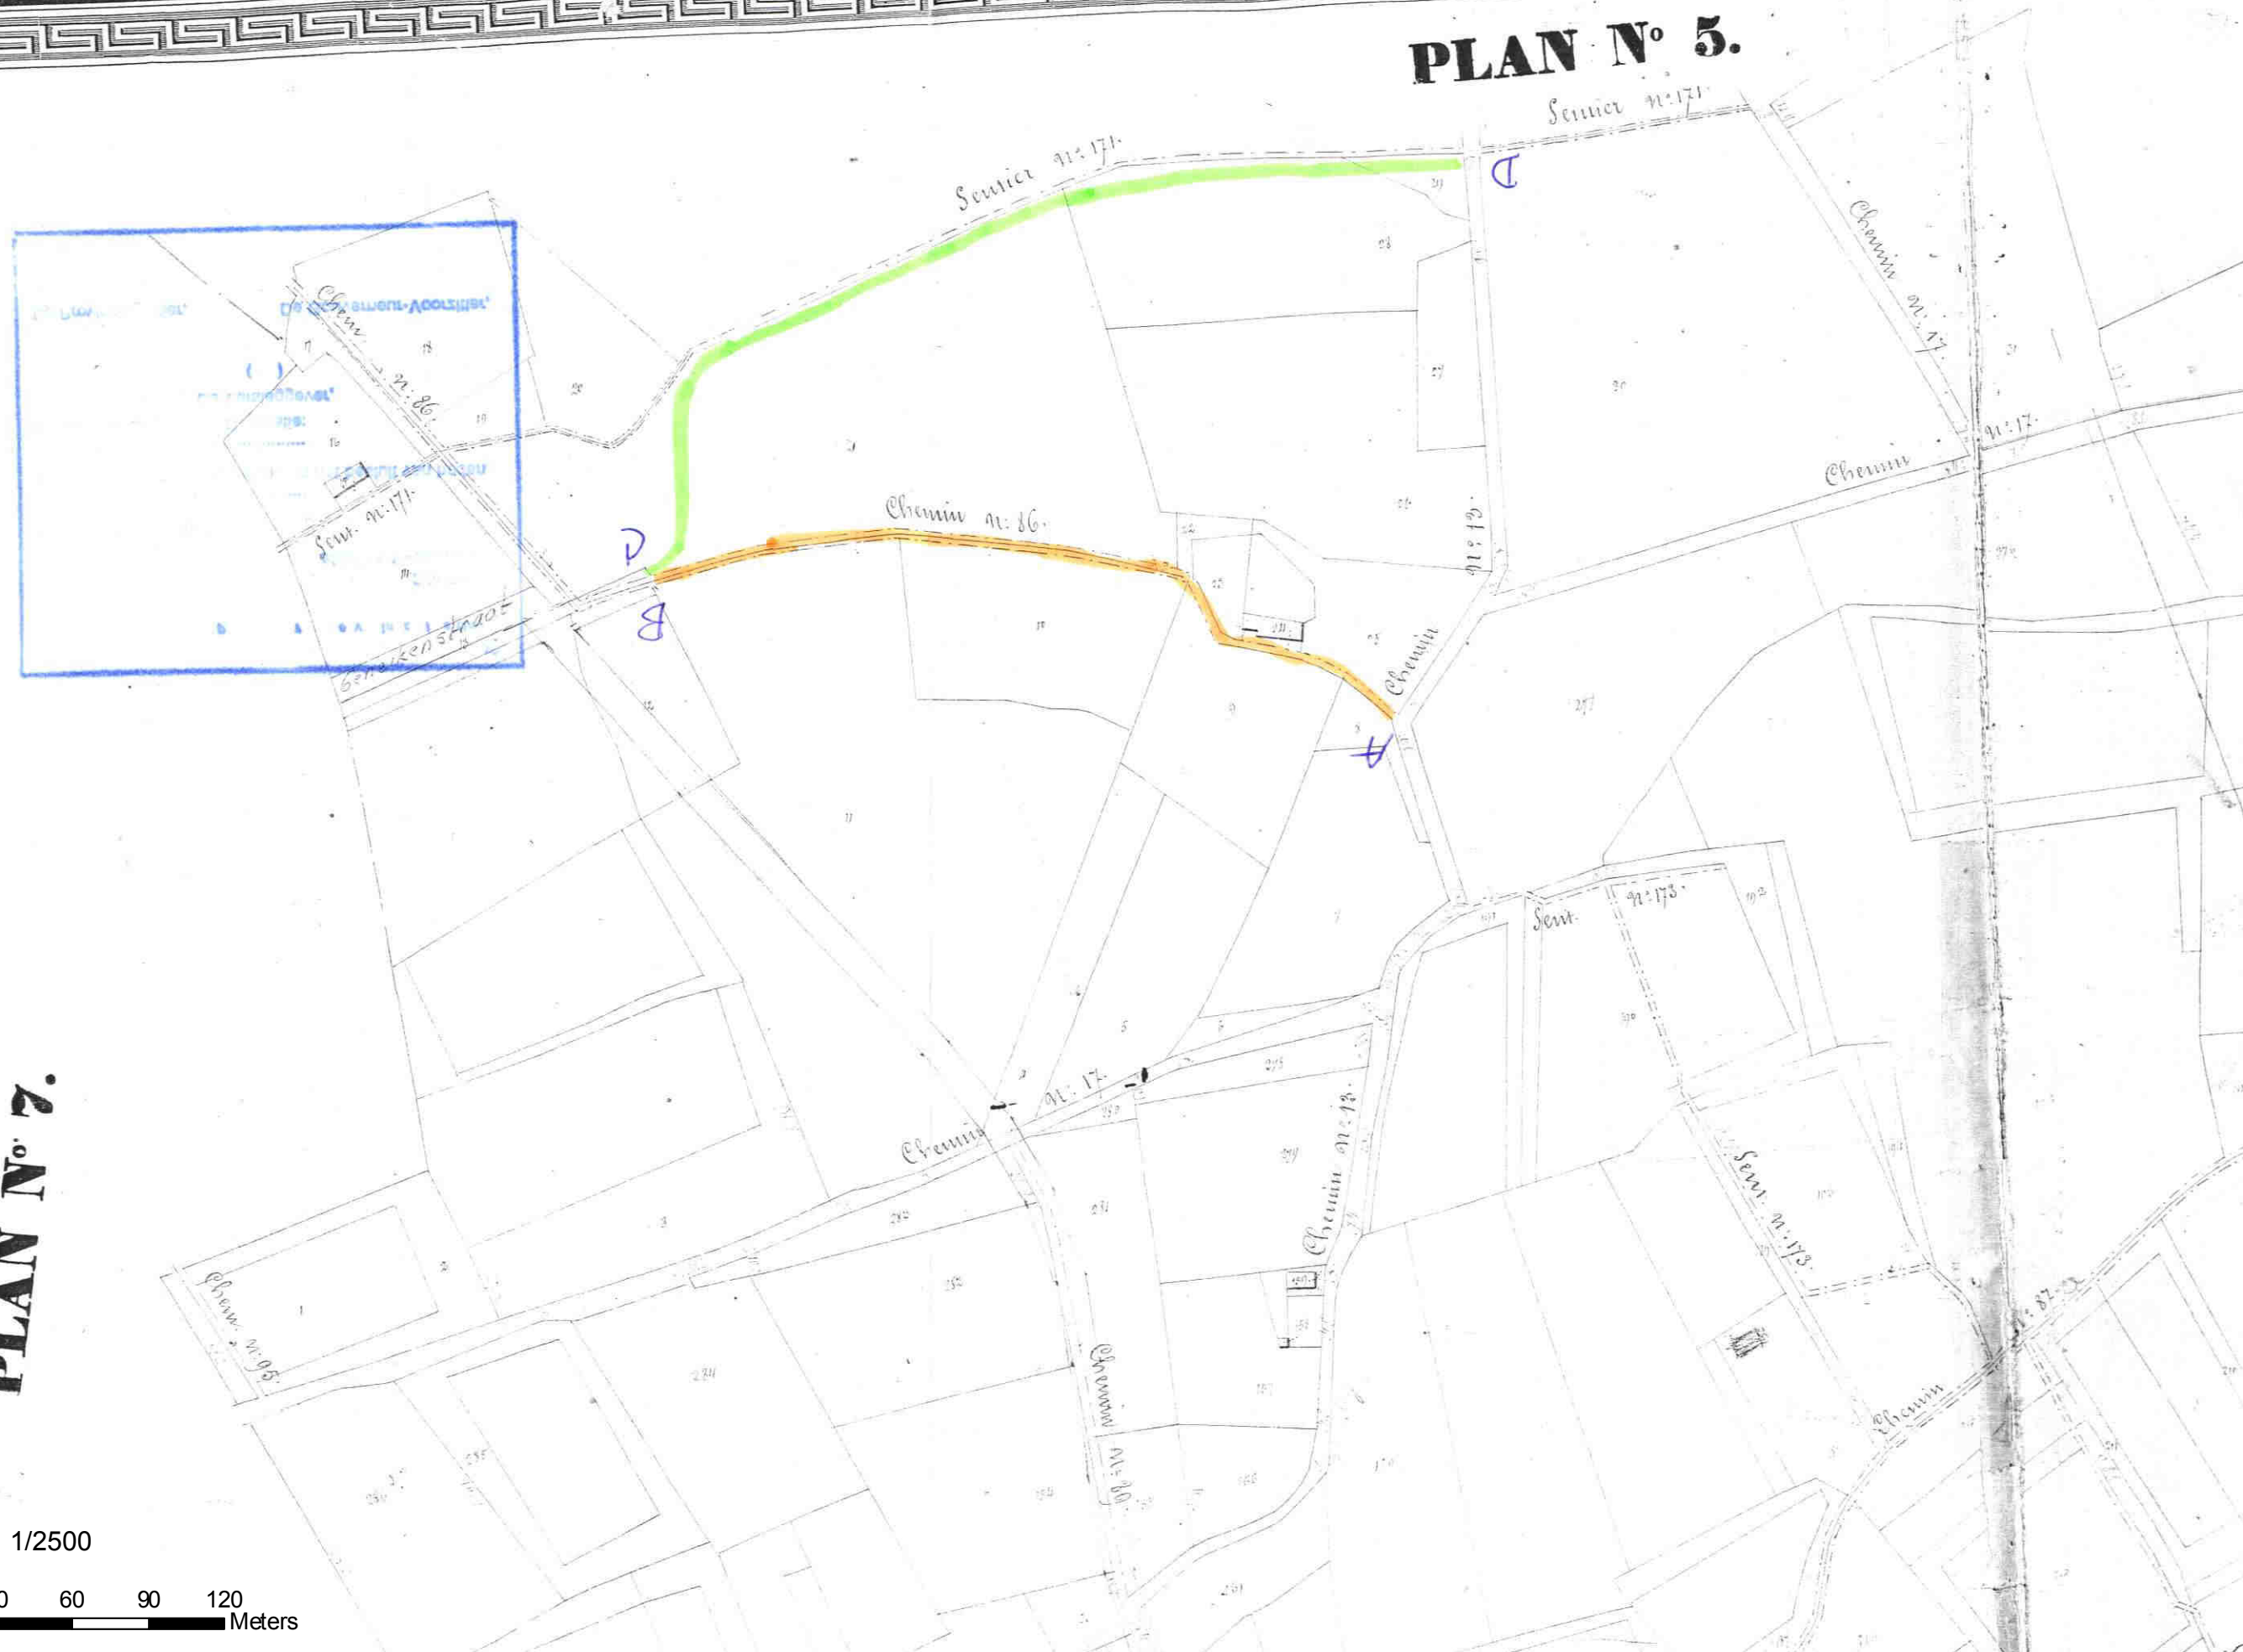




SITUATIEPLAN **BESTAANDE TOESTAND** - schaal 1/1000

Schaal: 1/1000
0 5 10 20 30 40 Meters

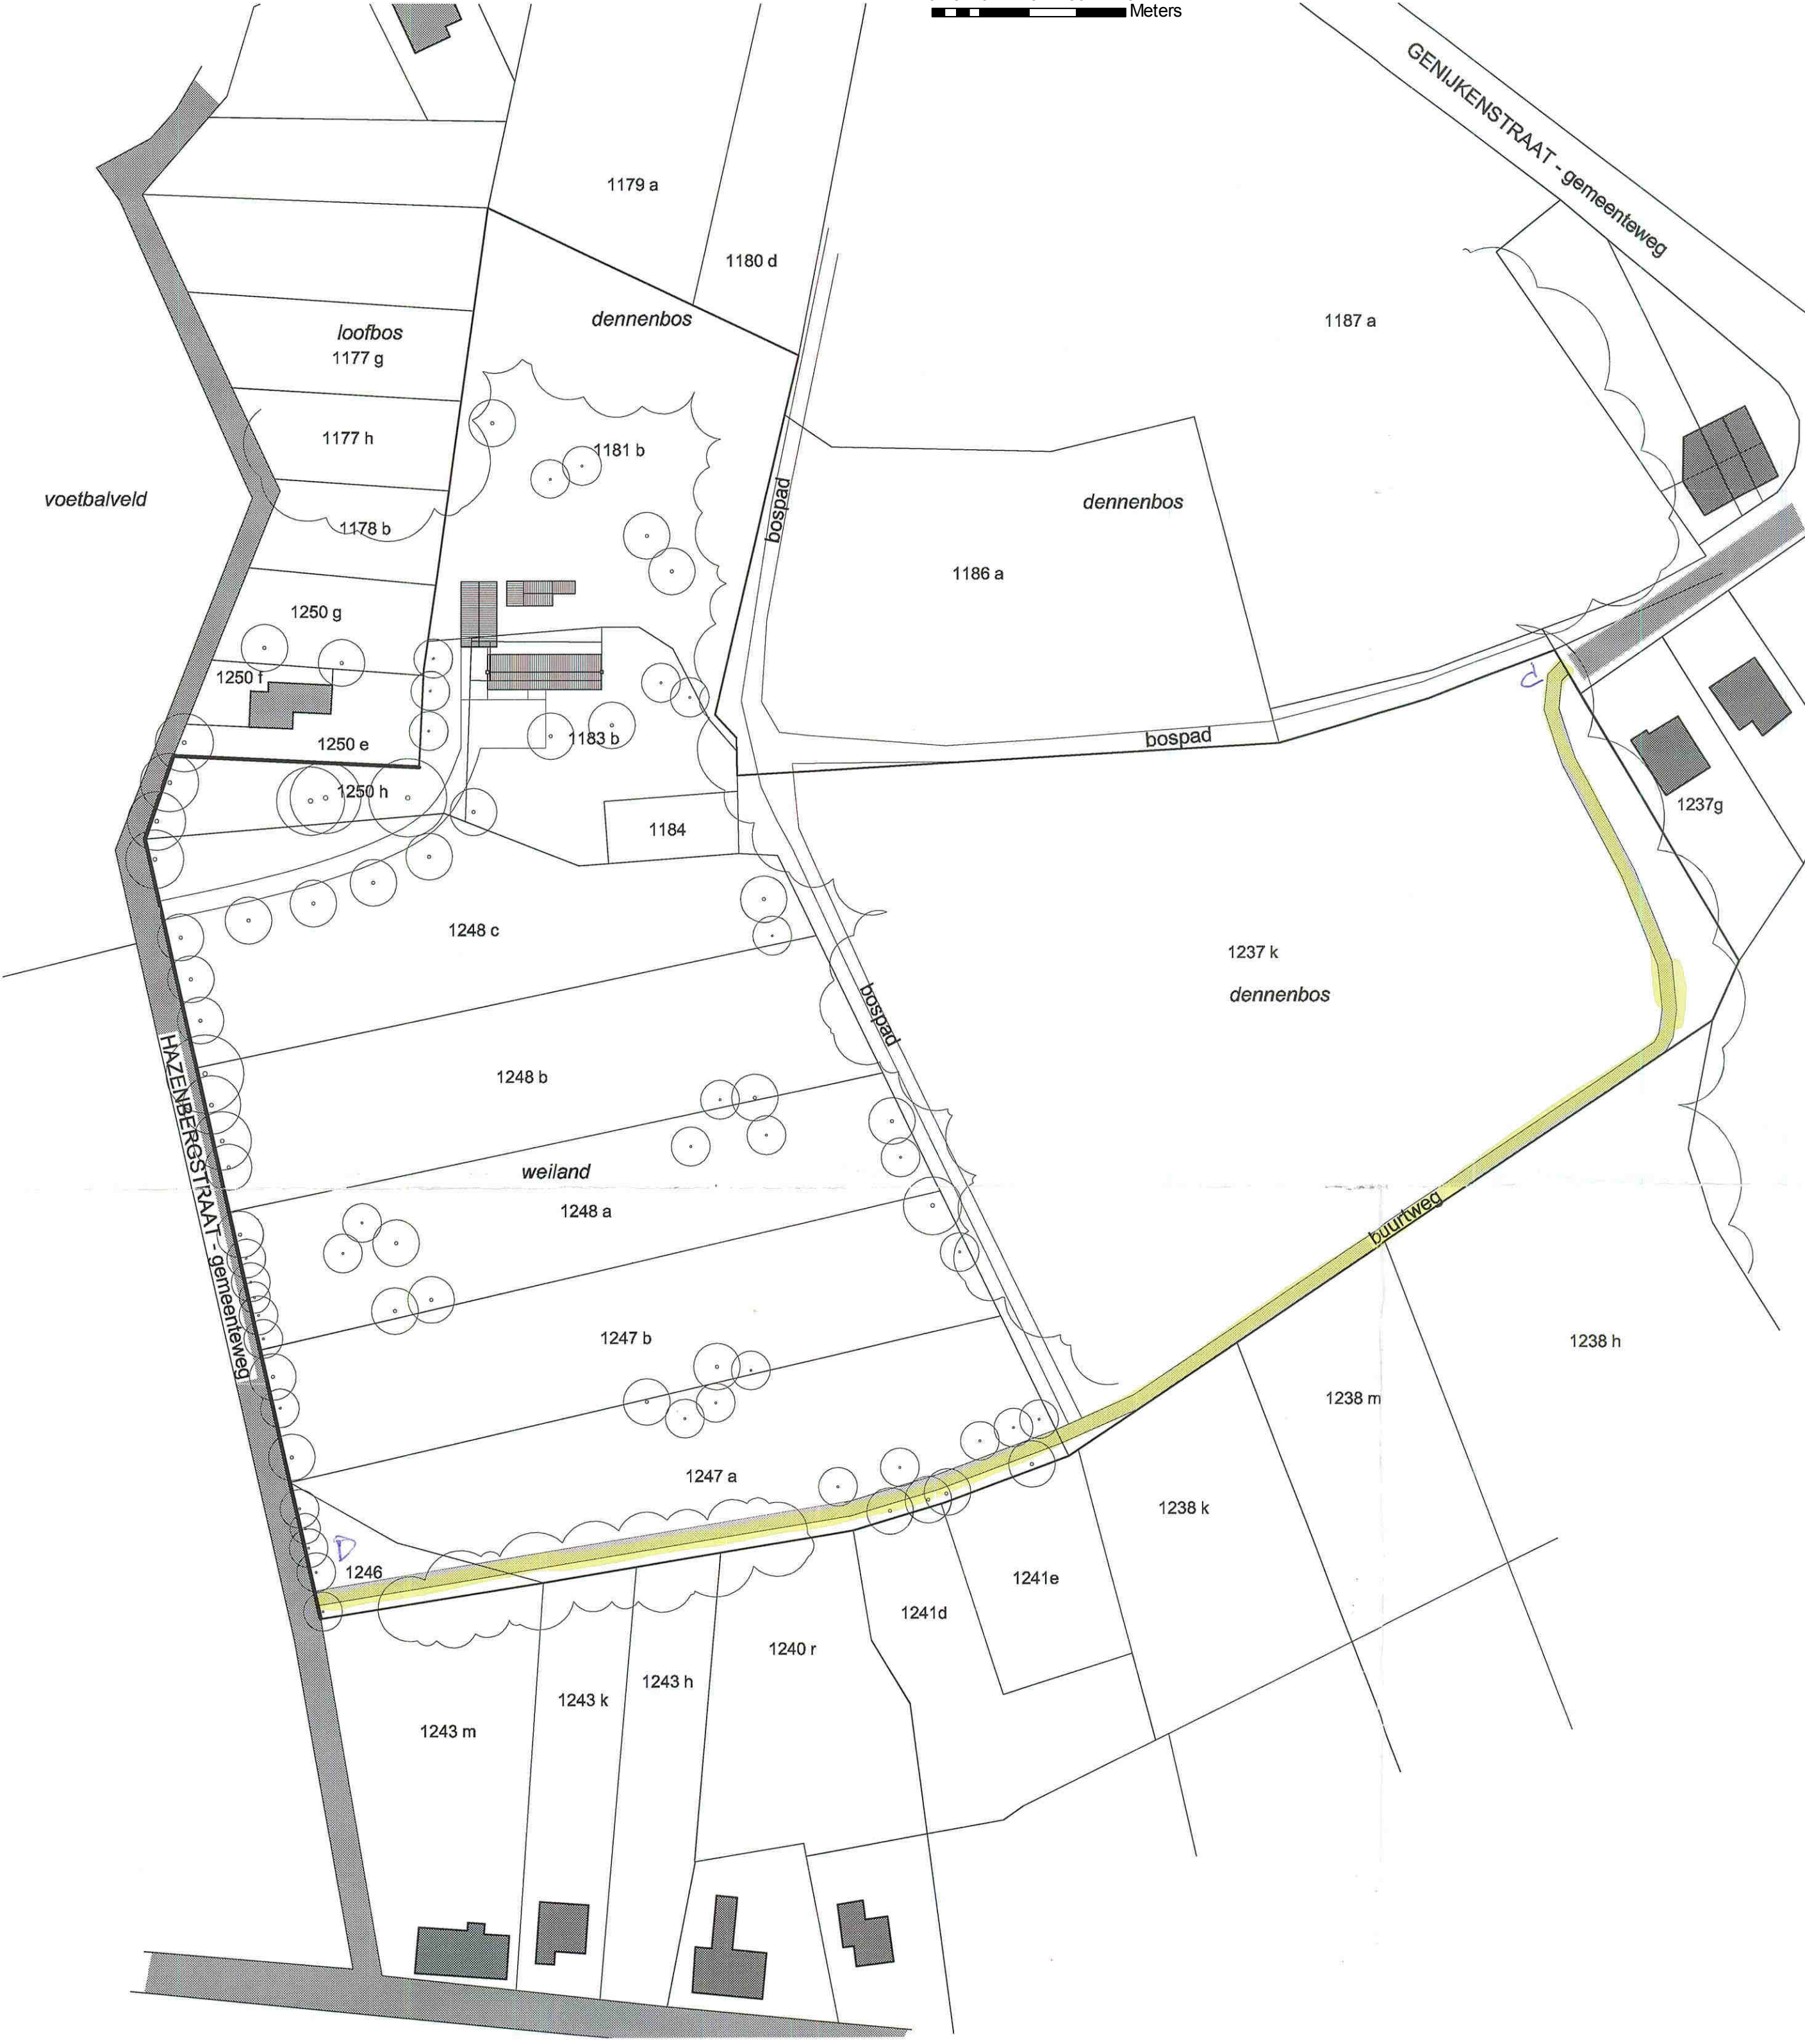


SITUATIEPLAN **VOORZIENE TOESTAND** - schaal 1/1000

Schaal: 1/1000
0 5 10 20 30 40 Meters

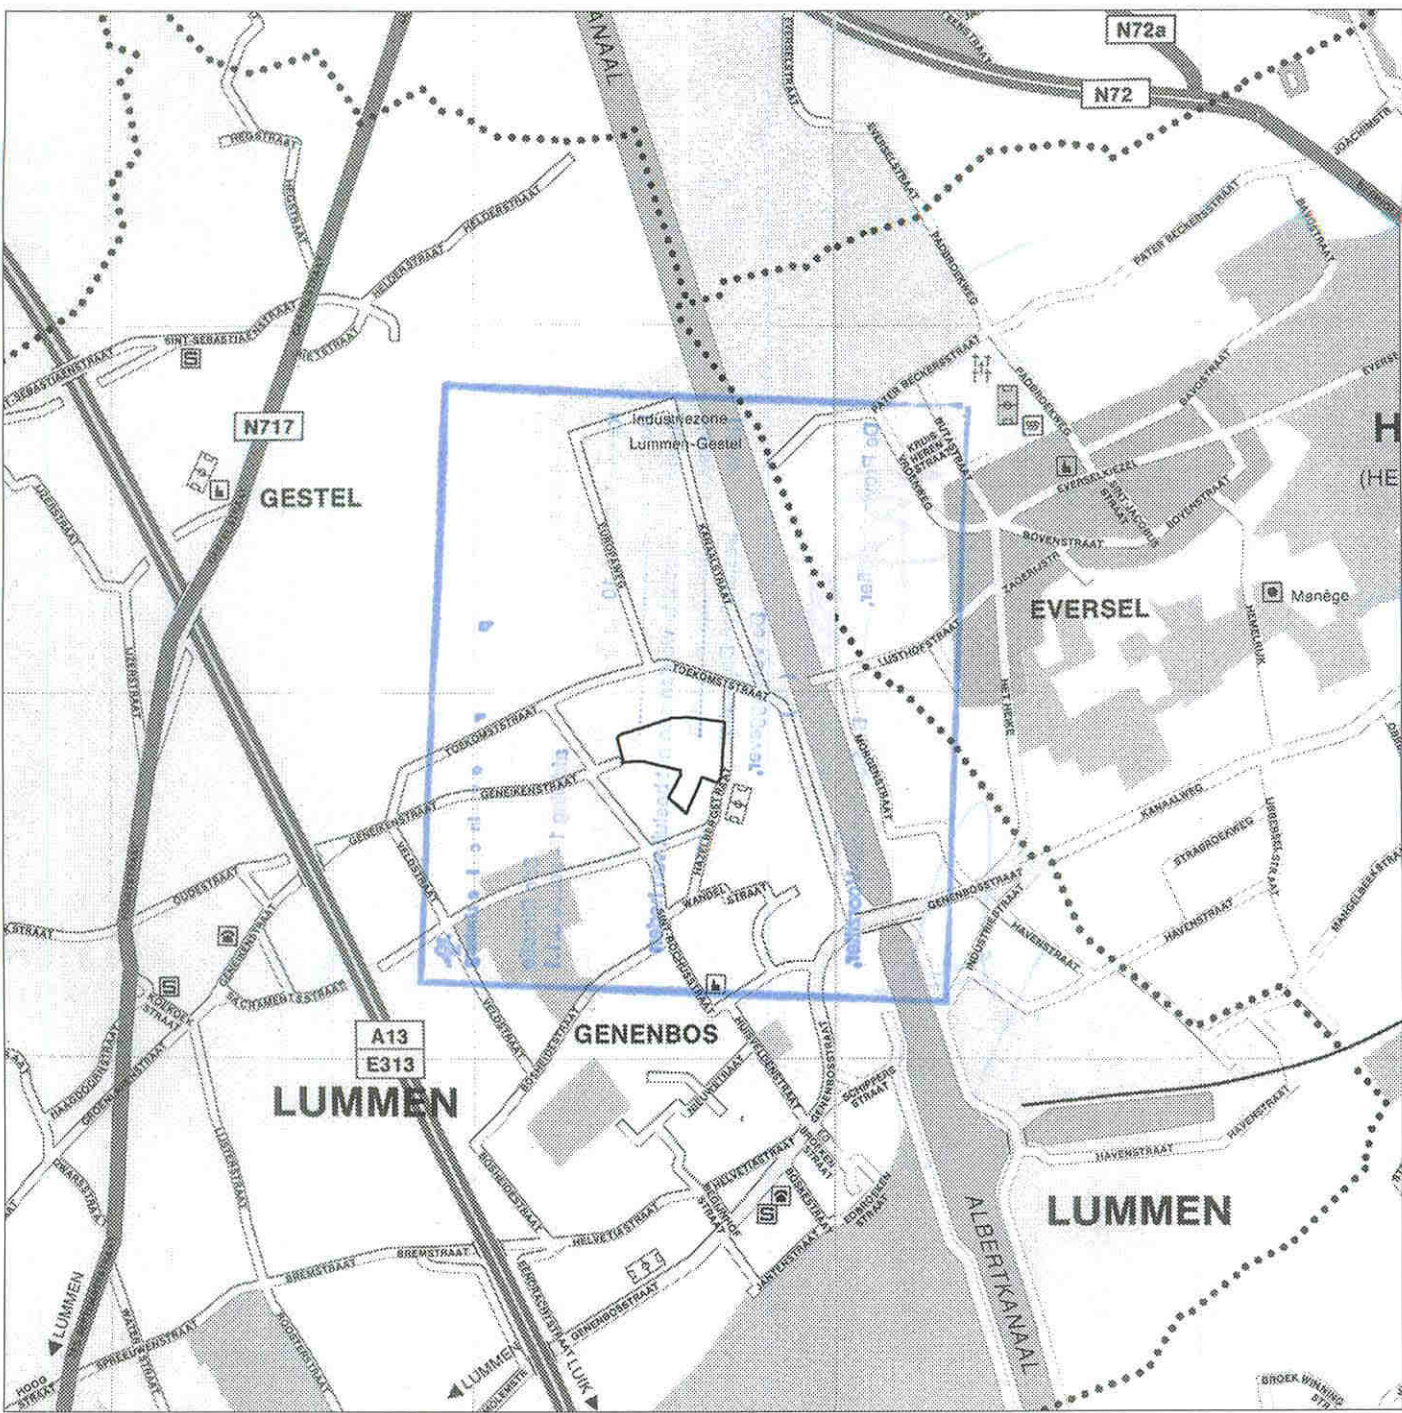

LIGGINGSPLAN - schaal 1/20.000

Schaal: 1/20 000
0 150 300 600 900 1 200 Meters

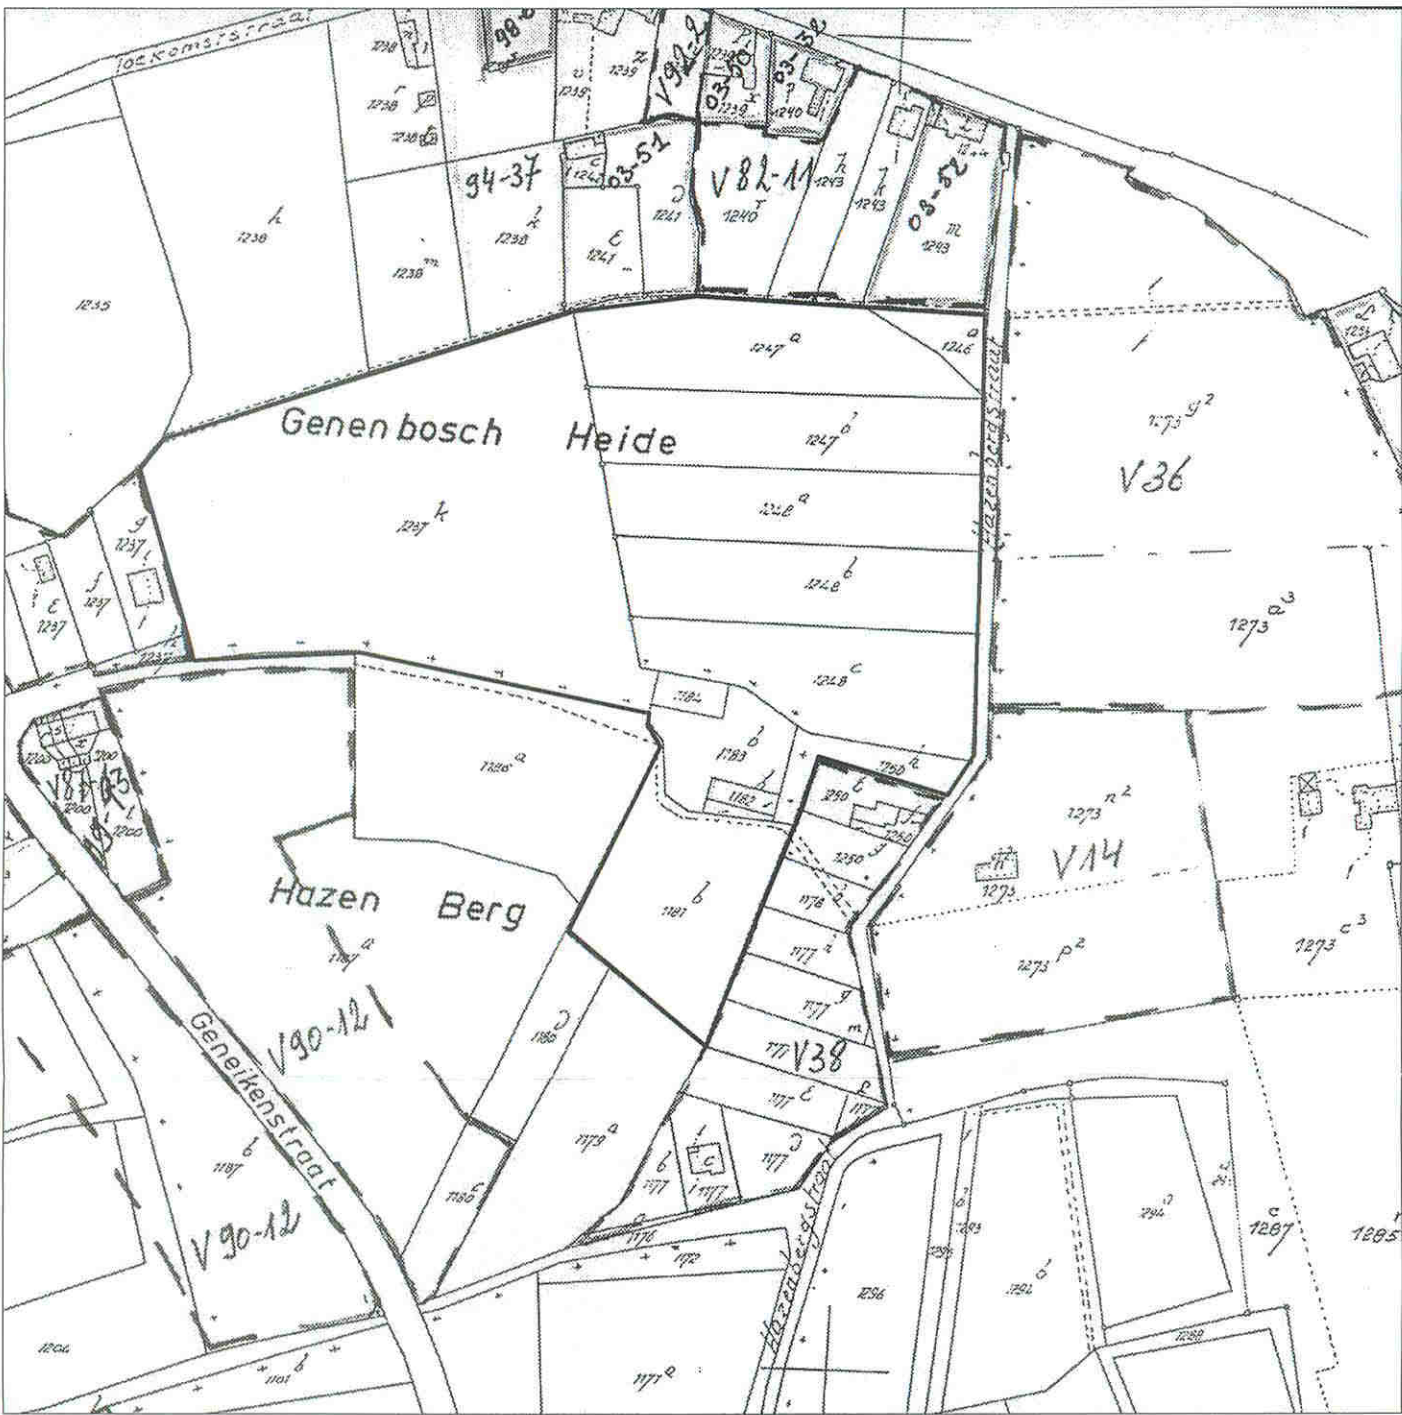

KADASTERPLAN - schaal 1/2500

Schaal: 1/2500
0 15 30 60 90 120 Meters

SC6. santermans+cielen architecten	Luk Santermans / Jochen Cielen St.-Truidersteenweg 38 / 3500 Hasselt t 011-37 76 44 / f 011-37 54 30 gsm 0498-50 03 66 / gsm 0496-47 54 27 www.sc-a.be / sc-a@telenet.be	
Aanvraag	OMLEGGEN VAN EEN BUURTWEG	
Adres Kadastraal nr.	Hazenbergstraat 11, 3560 Lummen Lummen, sectie A, nrs. 1181b, 1182b, 1183b, 1184, 1250h, 1248a, 1248b, 1248c, 1247a, 1247b, 1246a, 1237k	
Opdrachtgever	Country Investment nv, vertegenwoordigd door Cindy Cravillon Liersesteenweg 221, 2220 Heist-Op-Den-Berg <i>Afg. bevestigd</i>	
Dossier Datum	woning E, Lummen 15 maart 2005	
Voor akkoord getekend (naam+handtekening)	perceel 1250 g <i>E. Geybels</i> perceel 1178 b <i>E. Geybels</i> perceel 1186 a <i>M. Geybels</i>	
Plan	LIGGINGSPLAN KADASTERPLAN SITUATIEPLAN BESTAANDE TOESTAND SITUATIEPLAN VOORZIENE TOESTAND	sch. 1/20.000 sch. 1/2500 sch. 1/1000 sch. 1/1000