



p r o v i n c i e Limburg

3de Directie Infrastructuur, Ruimtelijke Ordening, Milieu en Natuur

sectie 3.1.1 Infrastructuur - Administratie

De bestendige deputatie van de provincieraad van Limburg

Gelet op het besluit van de gemeenteraad van de gemeente Maasmechelen d.d. 5 oktober 2004 houdende het voorstel tot afschaffing van een gedeelte van buurtweg nr. 46 te Mechelen a/Maas aangeduid in gele kleur op het aan dit besluit gehechte uittreksel uit de atlas van de buurtwegen en in blauwe kleur op het opmetingsplan;

Gelet op de wet van 10 april 1841 over de buurtwegen, inzonderheid artikel 28;

Overwegende dat tijdens het openbaar onderzoek van 19 juli 2004 tot 4 augustus 2004 geen bezwaren of opmerkingen werden ingediend;

Gelet op het onderzoek door de sectie 3.1.2.- wegen;

Gelet op de voorgelegde plannen :

- het uittreksel uit de atlas der buurtwegen
- het kadasterplan
- het opmetingsplan d.d. 19 mei 2004 door ing. Ernots Jean Pierre

Gehoord het verslag van Jos Claessens, lid van het College;

BESLUIT

Artikel 1 Het gedeelte van buurtweg nr. 46 te Mechelen a/Maas aangeduid in gele kleur op het uittreksel uit de atlas van de buurtwegen en in blauwe kleur op het opmetingsplan IS AFGESCHAFT EN ONTTROKKEN AAN HET OPENBAAR DOMEIN.

Artikel 2 Overeenkomstig artikel 29 van de wet van 10 april 1841 over de buurtwegen kan de gemeenteraad, na schatting door een deskundige, beslissen tot verkoop van de aan het openbaar domein onttrokken gronden, of tot het vorderen, vanwege de eigenaars van de gronden, van de meerwaarde die voor hen ontstaat ten gevolge van deze afschaffing en onttrekking aan het openbaar domein.

Kenmerk
023.01.10/V2004NO52921
Dossier
841.1/131.07.01
Bijlagen

Artikel 3 Overeenkomstig artikel 28, derde lid van de bovenvermelde wet over de buurtwegen is het College van Burgemeester en Schepenen belast met de bekendmaking van dit besluit. De gemeente en de belanghebbende derden kunnen, binnen 15 dagen te rekenen vanaf de eerste dag van de bekendmaking, een beroep instellen tegen dit besluit. Het beroep moet worden gericht aan de Gouverneur van de provincie Limburg, die het beroepsschrift en het volledig dossier voor verder gevolg zal doorzenden aan het Ministerie van de Vlaamse Gemeenschap, Departement Leefmilieu en Infrastructuur, Administratie voor Ruimtelijke Ordening, Huisvesting en Monumenten en Landschappen, Graaf de Ferrarisgebouw, Koning Albert II – laan 20, 1000 Brussel.
Door het indienen van een beroep wordt onderhavige beslissing opgeschort.

Artikel 4 Het kadasterplan, het uittreksel uit de atlas van de buurtwegen en het opmetingsplan worden als een integrerend deel gehecht aan dit besluit.

Artikel 5 Dit besluit wordt ter kennisneming gestuurd aan het college van burgemeester en schepenen van de gemeente Maasmechelen.

Aanwezig : Hilde Houben-Bertrand, Gouverneur Voorzitter; Marc Vandeput, Sylvain Sleypen, Jos Claessens, Sonja Claes, Jules D'Oultremont, Frank Smeets, leden;
Marc Martens, provinciegriffier

Hasselt, d.d. 2004-12-09

De Verslaggever,
(4)

Jos Claessens

De Provinciegriffier,

Marc Martens

De Gouverneur-Voorzitter,

Hilde Houben-Bertrand

Nota: 1
Minuten: 5
Expeditie: 1
Afschriften: 4 x 1 besluit
2 x 3 plannen

Kenmerk
023.01.10/V2004NO52921
Dossier
841.1/131.07.01
Bijlagen



3de Directie
afdeling 1 - sectie 3.1.1

Kenmerk 023.01.10 / V 2004 NO 52921

Dossier 841.1 / 131.07.01

Gezien om gehecht te worden aan het besluit van heden
Hasselt dd. 2004-12-09


Namens de Bestendige Deputatie:

De Verslaggever,


(4)

De Provinciegriffier,

De Gouverneur-Voorzitter,

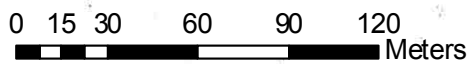

Schaal: 1/2500

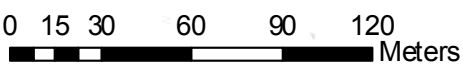

Sectie

KV

blad

2e



GEMEENTE MAASMECHELEN 1^o afdeling

Sectie B *De Steenakker* & *De Kommel*


Nummers 877 v – 838 l – deel weg nr. 46

Schaal 1/500

Schaal: 1/500

0 2,5 5 10 15 20
Meters

Opmetingsplan

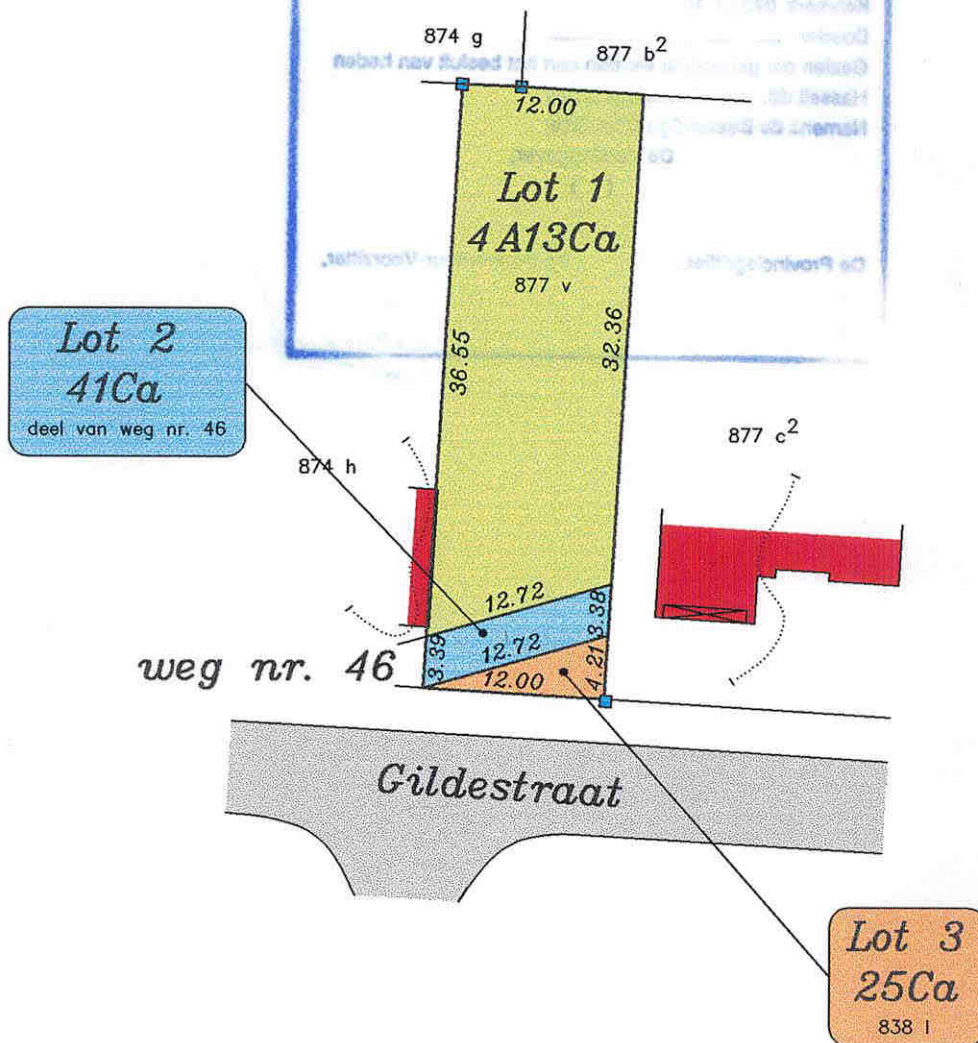

Legende:

- ~~~~~ bestaande steen
- ~~~~~ wegverharding
- ~~~~~ bestaand gebouw



ERNOTS JEAN-PIERRE
INDUSTRIEEL INGENIEUR BOUWKUNDE
OPTIE LANDMETEN
SNEPPENLAAN NR.28 MAASMECHELEN
TEL. 089/76.23.59 FAX 089/77.14.07

Echt verklaard te Maasmechelen
19 mei 2004

Ing. ERNOTS Jean-Pierre