



p r o v i n c i e Limburg

3de Directie Infrastructuur, Ruimtelijke Ordening, Milieu en Natuur

Sectie 3.1.1 Infrastructuur - Administratie

**De deputatie
van de provincie Limburg**

Gelet op het besluit van de gemeenteraad van Maaseik van 29 augustus 2005 houdende het voorstel tot afschaffing van een gedeelte van buurtweg nr. 126 (atlas Maaseik) aangeduid in gele kleur op het aan dit besluit gehechte uittreksel uit de atlas van de buurtwegen;

Gelet op de wet van 10 april 1841 over de buurtwegen, inzonderheid artikel 28;

Overwegende dat tijdens het openbaar onderzoek 2 juni 2005 tot en met 17 juni 2005 twee bezwaren of opmerkingen werden ingdiend;

Overwegende dat deze bezwaren door de gemeenteraad ongegrond verklaard werden om reden dat voor de realisatie van het BPA Kolonel Aertsplein er geen verbinding meer voorzien is en in feite buurtweg nr. 126 wordt opgeheven. Tevens dient gemeld dat de bouwpromotor met de reclamanten een akkoord heeft afgesloten en de klachten hier achterhaald zijn;

Gelet op het onderzoek door de Sectie 3.1.2 Wegen;

Gelet op de voorgelegde plannen:

- een uittreksel uit de atlas van de buurtwegen
- het kadasterplan

Gehoord het verslag van Gilbert Van Baelen, lid van het college;

BESLUIT

Artikel 1 De buurtweg nr. 126 (atlas Maaseik), aangeduid in gele kleur op het uittreksel uit de atlas van de buurtwegen IS AFGESCHAFT EN ONTTROKKEN AAN HET OPENBAAR DOMEIN.

Artikel 2 Overeenkomstig artikel 29 van de wet van 10 april 1841 over de buurtwegen kan de gemeenteraad, na schatting door een deskundige, beslissen tot verkoop van de aan het openbaar domein onttrokken gronden, of tot het vorderen, vanwege de eigenaars van de gronden, van de meerwaarde die voor hen ontstaat door deze afschaffing en onttrekking aan het openbaar domein.

Artikel 3 Overeenkomstig artikel 28, derde lid van de bovenvermelde wet over de buurtwegen is het college van burgemeester en schepenen belast met de bekendmaking van dit besluit.
De gemeente en de belanghebbende derden kunnen, binnen 15 dagen te rekenen vanaf de eerste dag van de bekendmaking, een beroep instellen tegen dit besluit. Het beroep moet worden gericht aan de gouverneur van de provincie Limburg, die het beroepschrift en het volledige dossier voor verdere afhandeling zal doorzenden aan het Ministerie van de Vlaamse Gemeenschap, Departement Leefmilieu en Infrastructuur, Administratie voor Ruimtelijke Ordening, Huisvesting en Monumenten en Landschappen, Phoenix-gebouw, Koning Albert II – laan 19, 1210 Brussel.
Door het indienen van een beroep wordt deze beslissing opgeschort.

Artikel 4 Het kadasterplan en het uittreksel uit de atlas van de buurtwegen worden als een integrerend deel gehecht aan dit besluit.

Artikel 5 Dit besluit wordt ter kennisneming gestuurd aan het college van burgemeester en schepenen van Maaseik.

Aanwezig: Steve Stevaert, gouverneur-voorzitter; Marc Vandeput,
Gilbert Van Baelen, Frank Smeets, Hilde Claes, Erika Thijs, leden;
Marc Martens, provinciegriffier

Hasselt d.d. 2007-08-09

De verslaggever,
(3)

Gilbert Van Baelen

De provinciegriffier,

Marc Martens

De gouverneur-voorzitter,

Steve Stevaert

Nota:1
Minuten:4
Expedities: 1
Afschriften:4 x 1 besluit

Kenmerk
023.01.10/S2007N069602
Dossier
2005N16093
Bijlagen



3de Directie
Afdeling 1 - Sectie 3.1.1

Kenmerk 023.01.10 / *Sloot No 69602*

Dossier *2005.1.16.093*

Gezien om gehecht te worden aan het besluit van heden
Hasselt d.d. *2007-08-09*

Namens de deputatie

De verslaggever,

(3)

De provinciegriffier,



Marc Martens

De gouverneur-voorzitter,

Steve Stevaert

[Handwritten signature]

Schaal: 1/1500

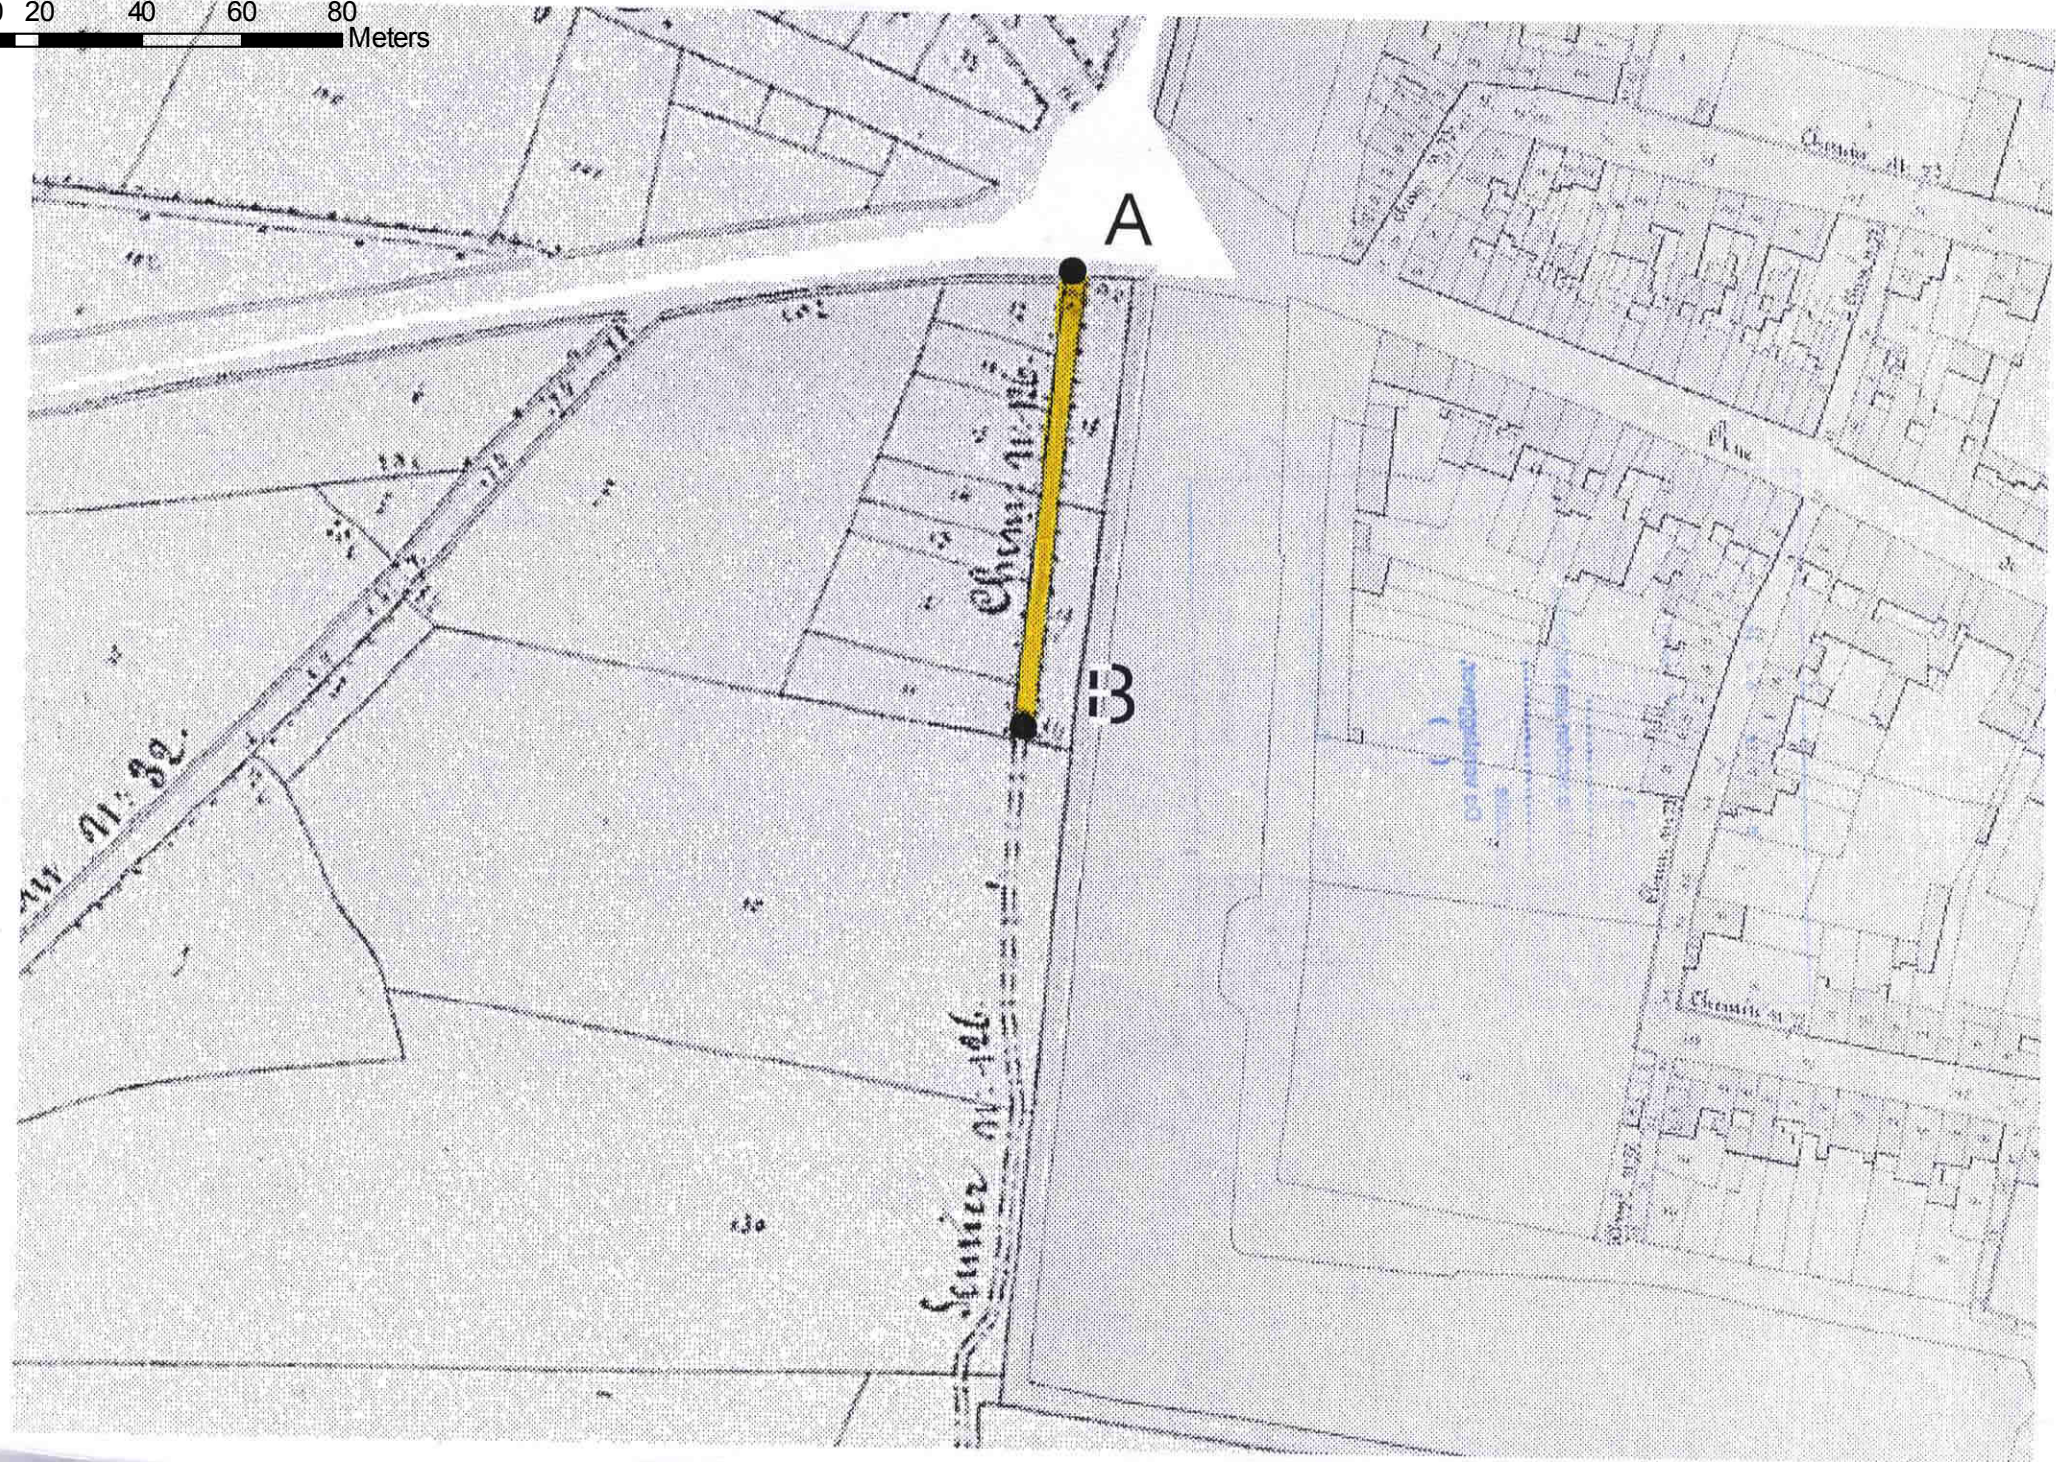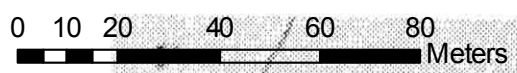

Schaal: 1/1000

0 5 10 20 30 40
Meters

