

MINISTÈRE DE L'AGRICULTURE.

Administration
de la Voirie Communale.Voirie urbaine
Alignements.N^o 104018.

A L B E R T,

ROI DES BELGES,
A tous, présents et à venir, SALUT.Vu la délibération du
conseil communal de **Maeseyck**
(province de **Limbourg**)
en date du **12 janvier 1925** adoptant
un plan pour la suppression d'une
partie du chemin vicinal n^o 132;Vu le plan dont il s'agit
figurant par une teinte bleue la
partie du chemin à supprimer;Vu le certificat consta-
tant que le dit plan a
été soumis à une enquête de
commodo et incommodo régulière;Vu les pièces de cette
enquête ;Vu l'avis de la députation
permanente du Conseil provincial
de **Limbourg**;Vu la loi communale, art.
76, N^o 7 ;

MINISTERIE VAN LANDBOUW.

Beheer
der Gemeentewegen.

4535.

Stadswegen.
Rooilijnen.KONING DER BELGEN,
Aan allen, tegenwoordigen en toeko-
menden, HEIL.Gezien de beslissing
van den Gemeenteraad van
Maeseyck
(provincie **Limburg**)
gedagteekend **12 Januari 1925** een
plan aannemende voor het afschaffen
van een gedeelte van den buurtweg
Nr 132;Gezien het plan waarv~~an~~
sprake aangevende door een blauwe
tint het gedeelte van den af te
schaffen weg;Gezien het getuigschrift
vaststellende dat gezegd plan
aan een regelmatig onderzoek
de commodo et incommodo onderworpen
werd ;Gezien de stukken van dit
onderzoek;Gezien het advies der Be-
stendige Afvaardiging van den
Provincieraad van **Limburg**;Gezien art. 76, art. Nr 7 der
gemeentewet;

....

....

Sur la proposition de Notre
Ministre de l'Agriculture,

NOUS AVONS ARRETE ET ARRETONS:

Article Ier-

La
est délibération susmentionnée
approuvée ainsi que le
plan ~~ci-annexé~~.

Art. 2-Notre Ministre de l'Agri-
culture est chargé de l'exécution
du présent arrêté.

Donné à Bruxelles, le 13 mai 1927.

Op voorstel van Onzen Mi-
nister van Landbouw,

WIJ HEBBEN BESLOTEN EN WIJ BESLUITEN:

Artikel I-

Bovenvermelde beslissing alsmede
~~plan~~
het hierbijgevoegd. plan, worden goedge-
keurd.

Art. 2-Onze Minister van Landbouw
is belast met de uitvoering van
dit besluit.

Gegeven te Brussel, den 13 Mei 1927.


(S.)
(G.) ALBERT.

Par le Roi:
Le Ministre de l'Agriculture,

Van's Koningswege:
De Minister van Landbouw,

(S.)
(G.) H. BAELS.

Pour copie conforme: Voor eensluidend afschrift:
Le Secrétaire Général, De Algemeene Secretaris,

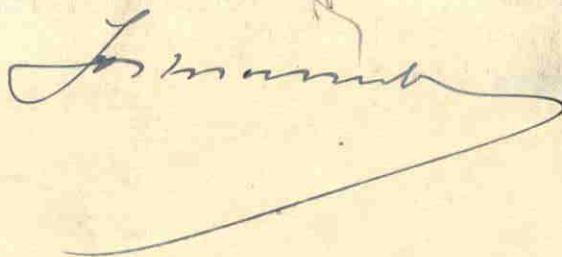



Schaal. $\frac{1}{2500}$

Gezien om goedgekeurd te worden aan de beraadslaging van
12 Januari 1925.

De Gemeenteraad:

De Secretaris,




Met hetzelve uit het atlas der buurtwegen
der Stad Maeseyck, gevoegd bij eene vraag
van [redacted] aldaar ten
einde de noodige vernieuwing te bekomen
het gedeelte AB van den weg n° 132 te vernieuwen
af te schaffen.

ADMINISTRATION
DE LA VOIRIE COMMUNALE
No 104018
Bruxelles, le 13 mai 1925
De Directeur général de l'Agriculture
De Minister van Landbouw
10 27
Pour copie conforme: Voor eenduidend afschrift.
Le directeur général de l'Agriculture
Stam

Schaal: 1/2500
0 15 30 60 90 120
Meters