



p r o v i n c i e Limburg

De deputatie van de provincie Limburg

Gelet op volgende doelstelling, actieplan en actie van het provinciaal beleid 2014-2019:

- beleidsdoelstelling 2018140005 "Overig beleid"
- actieplan 2018140105 "In uitvoering van het Mobiliteitscharter bijdragen aan meer duurzame mobiliteit en (infrastructurele) veiligheid in Limburg, met een maximale verschuiving ten voordele van duurzame vervoermiddelen"
- actie 2018140424 "Op basis van een bovenlokale visie en instrumentarium rond trage mobiliteit, de lokale overheden ondersteunen in het tot stand brengen en uitvoeren van hun lokaal tragemobiliteitsbeleid";

Gelet op het besluit van de gemeenteraad van Stad Maaseik d.d. 3 september 2018 houdende het voorstel tot de gedeeltelijke afschaffing van buurtwegen nr. 104 en nr. 198 in de Atlas van de Buurtwegen van Maaseik;

Gelet op de wet op de buurtwegen van 10 april 1841, gewijzigd bij de wet van 20 mei 1863, bij de wet van 9 augustus 1948 en bij het decreet van 4 april 2014, inzonderheid artikels 27 t.e.m. 29;

Gelet op het besluit van de Vlaamse Regering tot vaststelling van nadere regels voor de organisatie van het openbaar onderzoek inzake buurtwegen van 20 juni 2014;

Overwegende dat de aanvrager de aanpassing aan de Atlas van de Buurtwegen van Maaseik vraagt in kader van een stadsontwikkelingsproject tussen de Bospoort en de Bosbeek;

Overwegende dat tijdens het openbaar onderzoek van 2 juli 2018 tot en 6 augustus 2018 géén bezwaren of opmerkingen werden ingediend;

Overwegende dat voetweg 198 fysiek niet meer aanwezig is op terrein en enkel nog administratief bestaat;

Overwegende dat in het beoogde stadsontwikkelingsproject deze voetweg geen meerwaarde meer kan bieden in het tragewegennetwerk;

Overwegende dat afschaffing van voetweg 198 noodzakelijk is voor de realisatie van de stadsontwikkeling (ten voordelen van het publiek belang) en de aflevering van de omgevingsvergunning;

Overwegende dat buurtweg 104 eigenlijk de huidige Slachthuisstraat is;

Overwegende dat de Slachthuisstraat momenteel de functie van doorwaadbaarheid en bereikbaarheid van de buurtweg heeft overgenomen;

Overwegende dat ze binnen het stadsontwikkelingsproject het openbaar domein van de Slachthuisstraat kwalitatief wensen in te richten;

Overwegende dat de verbinding tussen de Bospoort en de Bosbeek alsook de bereikbaarheid van de naastgelegen percelen gegarandeerd blijven binnen het project;

Overwegende dat het statuut van buurtweg niet noodzakelijk is voor de Slachthuisstraat en afschaffing zorgt voor een duidelijke juridische situatie en biedt meer mogelijkheden naar kwalitatieve inrichting in de toekomst;

Overwegende dat de aanvraag gunstig wordt geadviseerd omdat de fijnmazigheid van het tragewegennetwerk behouden blijft en de inrichting van het openbaar domein zelfs geoptimaliseerd wordt zodanig dat het aangenamer wordt voor de zwakke weggebruiker;

Gelet op de voorgelegde plannen, opgesteld door landmeter-expert Paul Verhaert op 22 mei 2018:

- een uittreksel uit de Atlas van de Buurtwegen
- een uittreksel uit het kadaster
- een afschaffingsplan
- een uittreksel uit de topografische kaart;

Gehoord het verslag van Jean-Paul Peuskens, lid van het college;

BESLUIT

Artikel 1 De buurtwegen 104 en 198 in de Atlas van de Buurtwegen van Maaseik worden gedeeltelijk afgeschaft, zoals weergegeven met de rode kleur op aangehechte plannen.

Artikel 2 Overeenkomstig artikel 29 van de wet op de buurtwegen van 10 april 1841 kan de gemeenteraad, na schatting door een deskundige, beslissen tot verkoop van de aan het openbaar domein onttrokken gronden, of tot het vorderen, vanwege de eigenaars van de gronden, van de meerwaarde die voor hen ontstaat door deze aanpassing aan de Atlas van de Buurtwegen.

Artikel 3 Overeenkomstig artikel 28, vierde lid van de bovenvermelde wet over de buurtwegen is het College van Burgemeester en Schepenen belast met de bekendmaking van dit besluit, en dit gedurende acht dagen vanaf de zondag na de ontvangst ervan.

De gemeente en de belanghebbende derden kunnen, binnen 15 dagen te rekenen vanaf de eerste dag na de bekendmaking, een beroep instellen tegen dit besluit. Het beroep moet worden gericht aan de gouverneur van de provincie Limburg, die het beroepschrift en het volledige dossier voor verdere afhandeling zal doorzenden naar Ruimte Vlaanderen, Koning Albert II-laan 19 bus 12, 1210 Brussel. Door het indienen van een beroep wordt dit besluit opgeschort.

Artikel 4 Het uittreksel uit de Atlas van de Buurtwegen, het uittreksel uit het kadaster, het afschaffingsplan en het uittreksel uit de topografische kaart worden als een integrerend deel gehecht aan dit besluit.

Artikel 5 Deze beslissing tot afschaffing van bovenvermelde buurtweg ontheft de aanvrager niet tot het verkrijgen van alle andere vereiste toelatingen en vergunningen, inzonderheid de omgevingsvergunning.

Artikel 6 Dit besluit wordt ter kennisneming gestuurd aan het College van Burgemeester en Schepenen van de Stad Maaseik.

Aanwezig: Frank Smeets, voorzitter wd.; Ludwig Vandenhove, Igor Philips, Jean-Paul Peuskens, Inge Moors; leden;
Liliane Vansummeren, provinciegriffier wd.

Hasselt d.d. 2018-10-25

De verslaggever,

Jean-Paul Peuskens

De provinciegriffier wd.,

Liliane Vansummeren


Nota: 1
Minuten: 3
Expedities: 1
Afschriften: 2x3

Kenmerk: 2018/S/0003641
Dossier: 2018/D/000576
Bijlagen: plannen



de voorzitter wd.

Frank Smeets

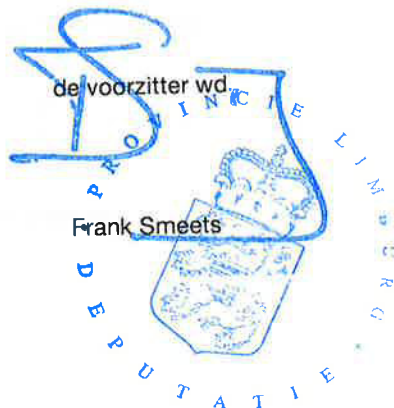

Provincie LIMBURG - stad MAASEIK

Afschaffing Voetweg nr.198 en Buurtweg nr.104 (Slachthuisstraat)

LIGGING | stad MAASEIK - 1ste Afdeling - Sectie A
delen van nummers 1353 F, 1353 G, 1353 A, 1349 B en 1340 A2
en deel zonder nummer

Voorlopig aangenomen door de gemeenteraad
in zitting van 8.5 juni 2008

De algemeen directeur, De burgemeester,
voorzitter gemeenteraad,
wvd. algemeen directeur
Raymond CONSTENS Jan CREWERS


De algemeen directeur, De burgemeester,
voorzitter gemeenteraad,
wvd. algemeen directeur
Raymond CONSTENS Jan CREWERS

Definitief aangenomen door de gemeenteraad
in zitting van 03 September 2008

De algemeen directeur, De burgemeester,
voorzitter gemeenteraad,
wvd. algemeen directeur
Raymond CONSTENS Jan CREWERS


De algemeen directeur, De burgemeester,
voorzitter gemeenteraad,
wvd. algemeen directeur
Raymond CONSTENS Jan CREWERS

DATUM	22 mei 2008	De landmeter-experten: handelend voor SB-V bvba, Kasteelstraat 9, 2280 Grobbendonk
WIZISINGEN		Paul Verhaert, Beidegld voor de rechtbank van Eerste Aanleg te Turnhout ID. nr. tabeau : LAN 040257
DOSSIER	2596	Edwin Jacobs, Beidegld voor de rechtbank van Eerste Aanleg te Mechelen ID. nr. tabeau : LAN 071312
PLAN NR.	1-1	
SCHAAL:	zie plan	

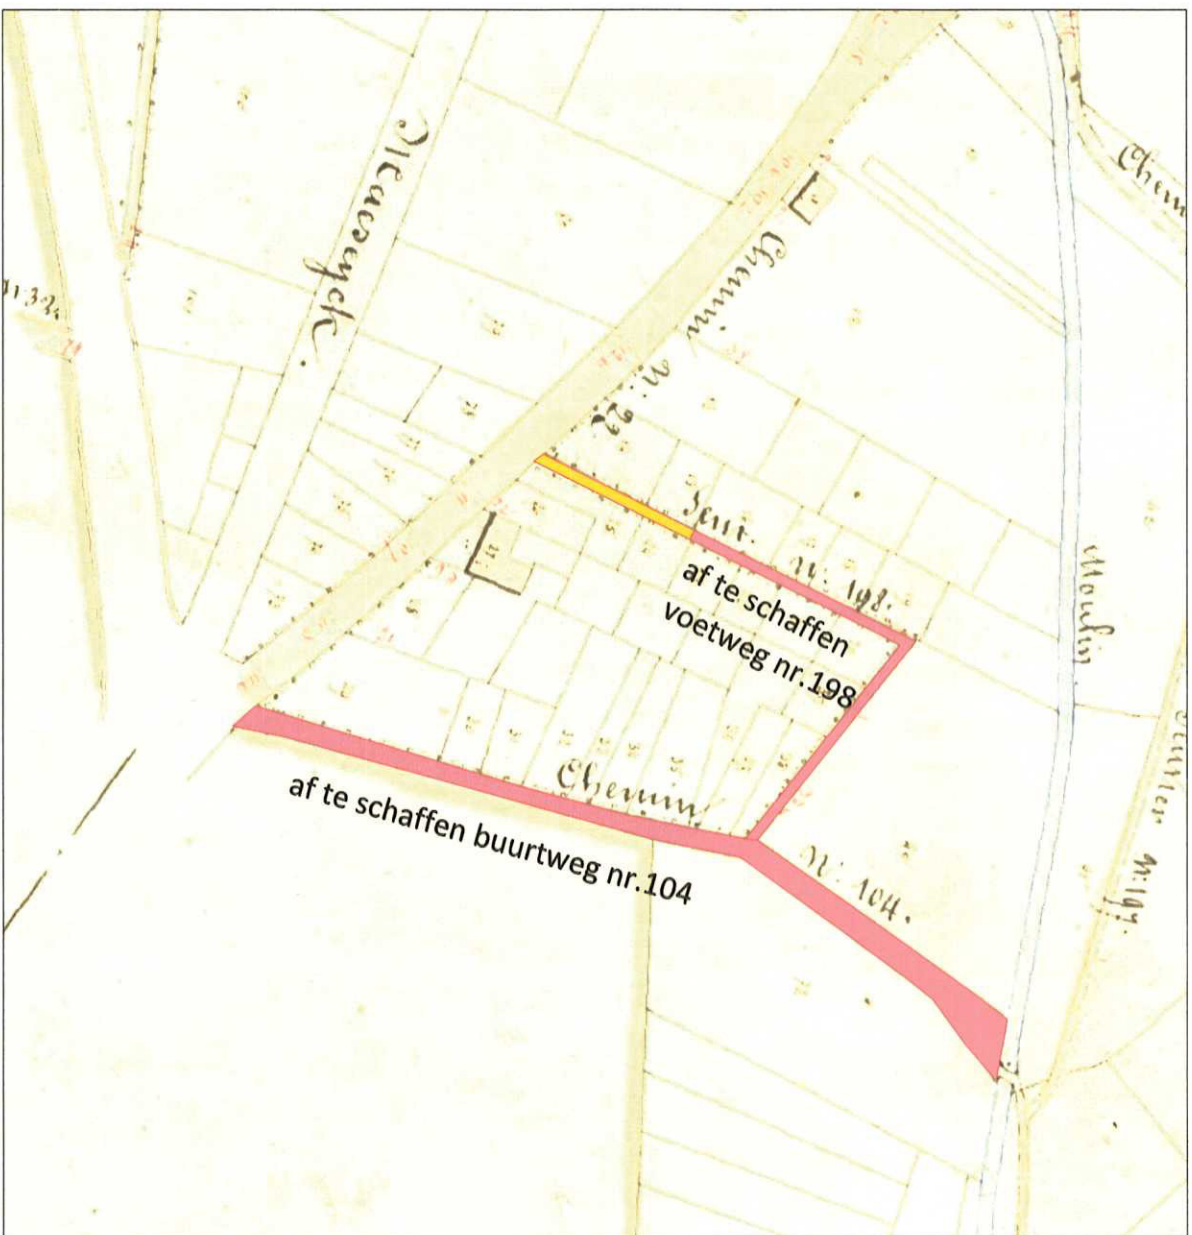


af te schaffen voetweg/buurtweg

te behouden voetweg/buurtweg

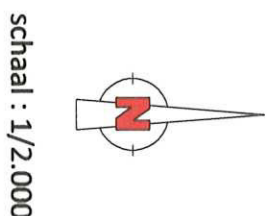


UITTREKSEL KADASTRAAL PLAN - MAASEIK 1ste Afdeling, Sectie A

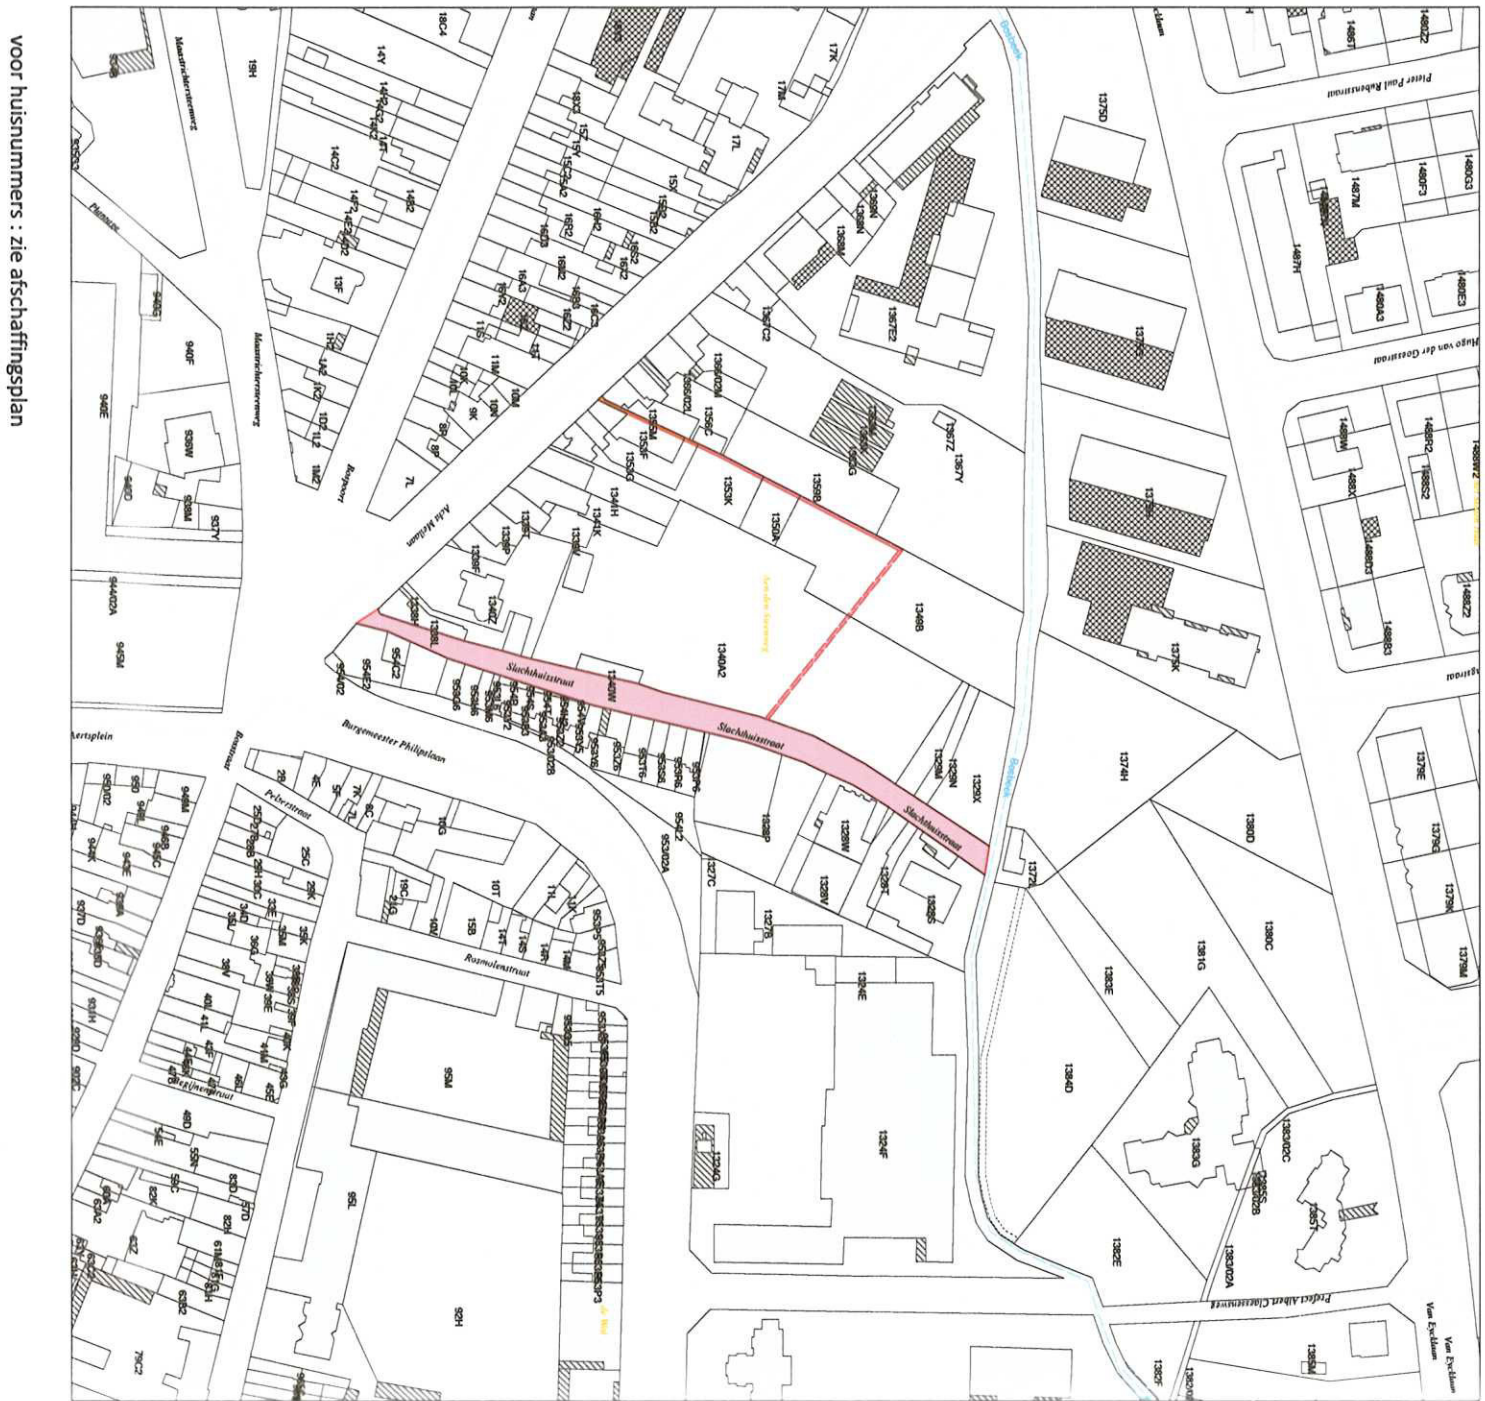


af te schaffen voetweg/buurtweg

te behouden voetweg/buurtweg

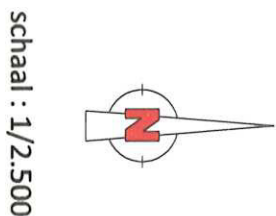


© De Algemene Administratie van de pathonimurndocumentatie is de exclusieve
eigendom van de kadasterale dienst van 1.2017 die op dit document voorkomt.

UITTREKSEL TOPOGRAFISCHE KAART

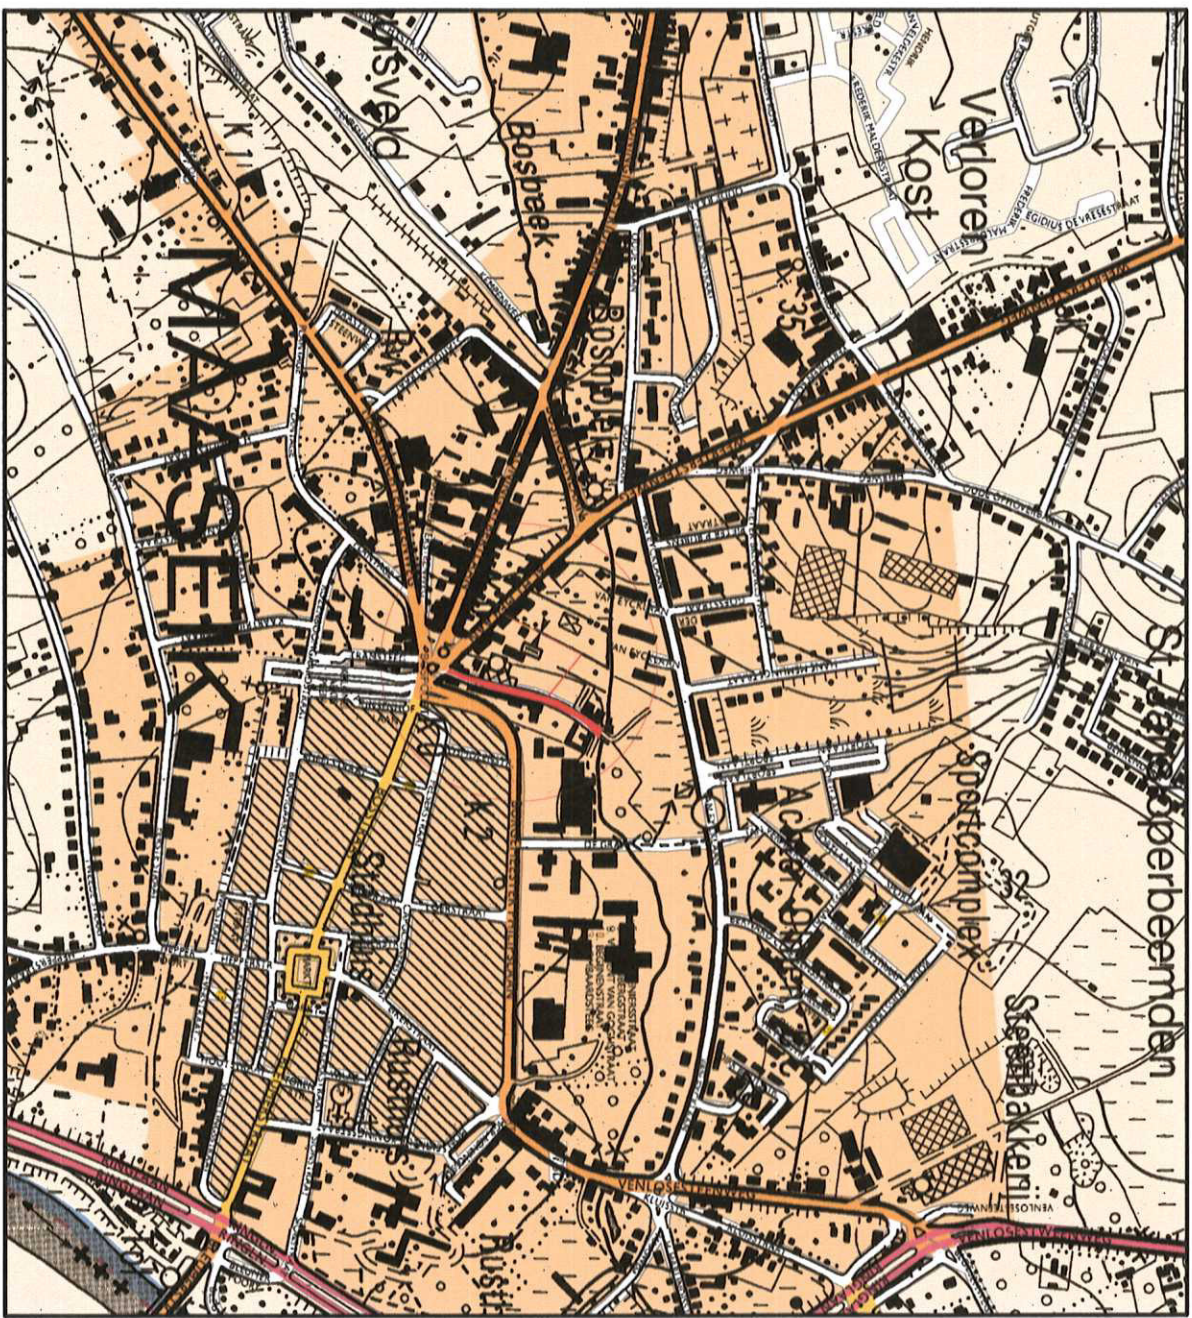


af te schaffen voetweg/buurtweg

te behouden voetweg/buurtweg

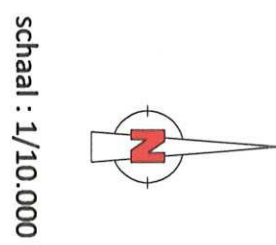

AFSCHAFFINGSPLAN

schaal : 1/500

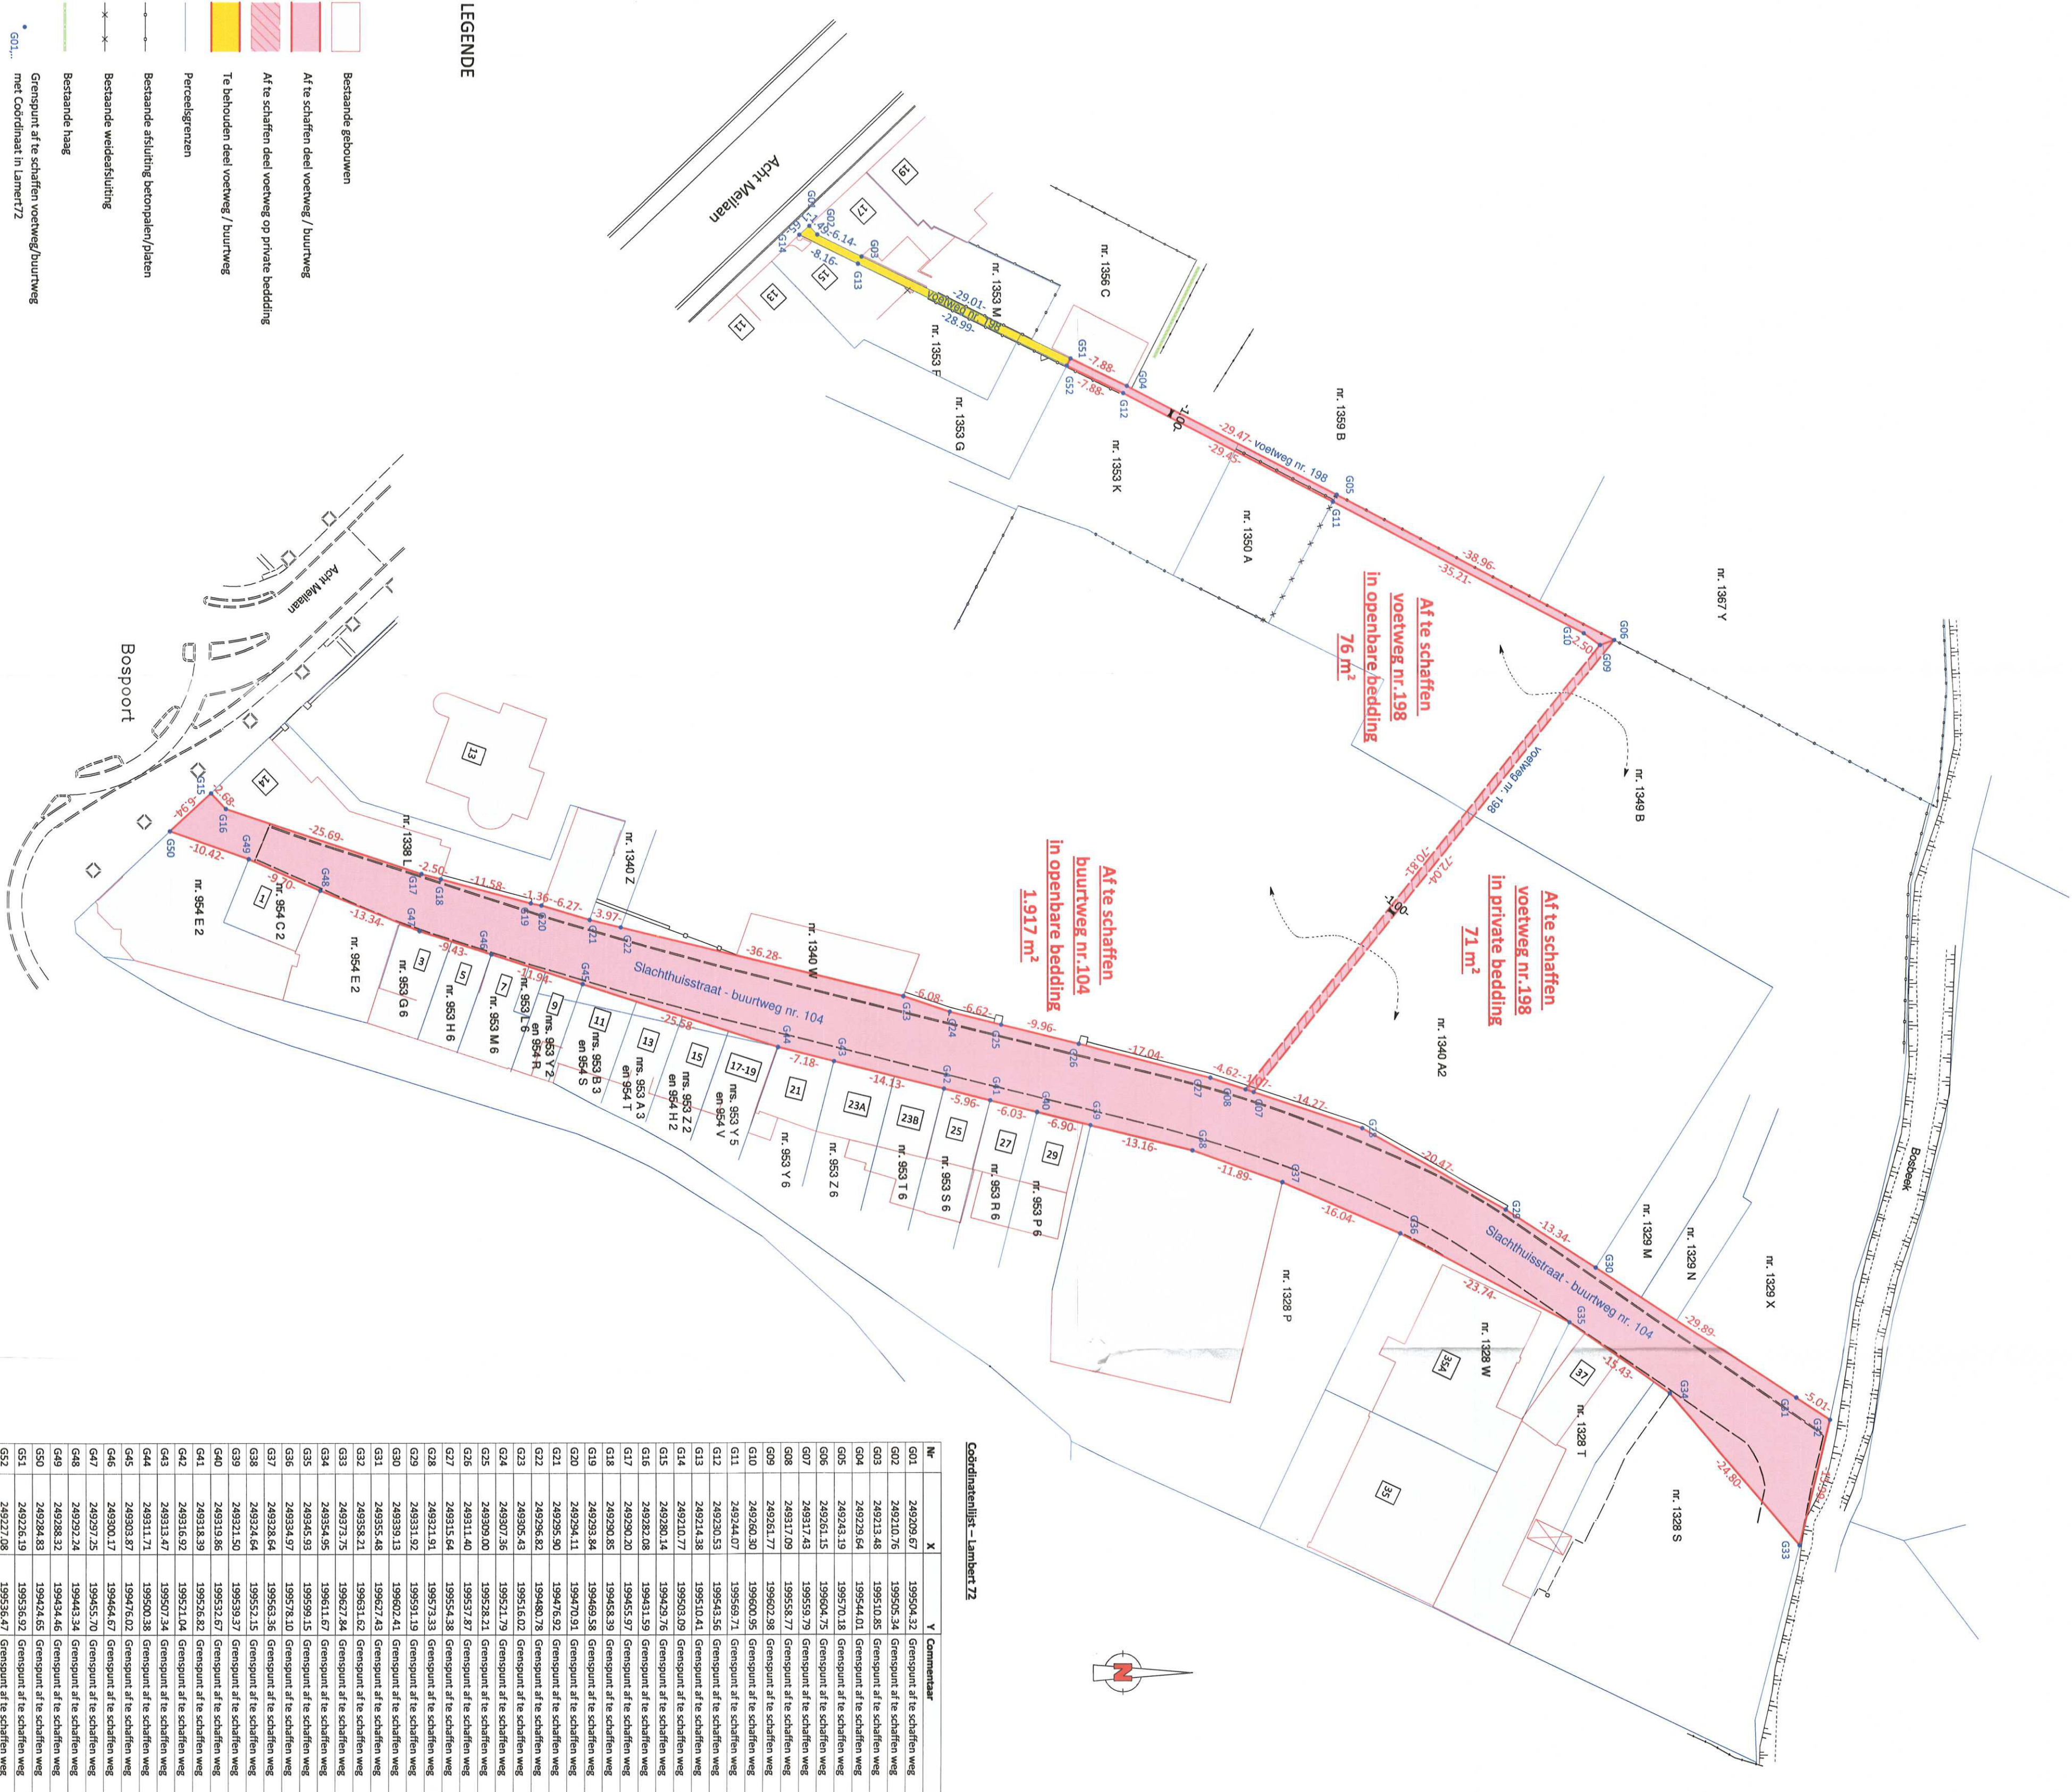

LEGEND

- Bestaande gebouwen
- Af te schaffen deel voetweg / buurtweg
- Af te schaffen deel voetweg op private bedding
- To behouden deel voetweg / buurtweg
- Perceelgrenzen
- Bestaande afsluiting bestaanden/plaats
- Bestaande weidesluiting
- Bestaande haag
- G.L.
- met Coördinaat in Lambert Z

Nr	X	Y	Commentaar
G01	248209.67	159504.32	Overname af te schaffen weg
G02	248210.76	159505.34	Overname af te schaffen weg
G03	248213.46	159510.85	Overname af te schaffen weg
G04	248229.64	159544.01	Overname af te schaffen weg
G05	248243.19	159570.18	Overname af te schaffen weg
G06	248261.15	159569.75	Overname af te schaffen weg
G07	248217.48	159558.75	Overname af te schaffen weg
G08	248217.09	159558.75	Overname af te schaffen weg
G09	248217.09	159558.75	Overname af te schaffen weg
