

**De deputatie
van de provincie Limburg**

Gelet op het besluit van de gemeenteraad van Meeuwen-Gruitrode van 30 april 2009 houdende het voorstel tot afschaffing van voetweg nr. 75 (atlas Meeuwen), aangeduid in groene kleur op het aan dit besluit gehechte uittreksel uit de atlas van de buurtwegen en houdende het voorstel tot gedeeltelijke afschaffing en omlegging van voetweg nr. 74 (atlas Meeuwen) aangeduid in gele en rode kleur op het aan dit besluit gehechte uittreksel uit de atlas van de buurtwegen;

Gelet op de wet van 10 april 1841 over de buurtwegen, inzonderheid artikel 28;

Overwegende dat tijdens het openbaar onderzoek 15 februari 2009 tot en met 10 maart 2009 geen bezwaren of opmerkingen werden ingediend;

Gelet op de voorgelegde plannen:

- een uittreksel uit de atlas van de buurtwegen
- het kadasterplan
- een opmetingsplan
- een ortho-foto;

Gehoord het verslag van Gilbert Van Baelen, lid van het college;

BESLUIT

Artikel 1 De voetweg nr. 75 (atlas Meeuwen), aangeduid in groene kleur op het aan dit besluit gehechte uittreksel uit de atlas van de buurtwegen IS AFGESCHAFT EN ONTTROKKEN AAN HET OPENBAAR DOMEIN.

De voetweg nr. 74 (atlas Meeuwen) aangeduid in gele kleur op het aan dit besluit gehechte uittreksel uit de atlas van de buurtwegen is afgeschaft en onttrokken aan het openbaar domein en wordt verlegd naar de nieuwe zate aangeduid in rode kleur op het uittreksel uit de atlas van de buurtwegen op de percelen kadastraal bekend als sectie B, 1^e afd. nrs. 235G en 235D en zoals aangeduid op het bijgevoegde opmetingsplan.

Artikel 2 Overeenkomstig artikel 29 van de wet van 10 april 1841 over de buurtwegen kan de gemeenteraad, na schatting door een deskundige, beslissen tot verkoop van de aan het openbaar domein onttrokken gronden, of tot het vorderen, vanwege de eigenaars van de gronden, van de meerwaarde die voor hen ontstaat door deze afschaffing en onttrekking aan het openbaar domein.

Artikel 3 Overeenkomstig artikel 28, derde lid van de bovenvermelde wet over de buurtwegen is het college van burgemeester en schepenen belast met de bekendmaking van dit besluit.

De gemeente en de belanghebbende derden kunnen, binnen 15 dagen te rekenen vanaf de eerste dag van de bekendmaking, een beroep instellen tegen dit besluit. Het beroep moet worden gericht aan de gouverneur van de provincie Limburg, die het beroepschrift en het volledige dossier voor verdere afhandeling zal doorzenden aan het Ministerie van de Vlaamse Gemeenschap, Departement Leefmilieu en Infrastructuur, Administratie voor Ruimtelijke Ordening, Huisvesting en Monumenten en Landschappen, Phoenix-gebouw, Koning Albert II – laan 19, 1210 Brussel.
Door het indienen van een beroep wordt deze beslissing opgeschort.

Artikel 4 Het kadasterplan, het uittreksel uit de atlas van de buurtwegen, de ortho-foto en het opmetingsplan worden als een integrerend deel gehecht aan dit besluit.

Artikel 5 Deze beslissing tot verlegging van bovenvermelde buurtweg ontheft de aanvrager niet tot het verkrijgen van alle andere vereiste toelatingen en vergunningen, inzonderheid de bouwvergunning. Indien een vereiste toelating of vergunning wordt geweigerd, dan zal de aanvrager de voortijdige gerealiseerde verlegging op zijn kosten ongedaan maken volgens de aanwijzingen van de dienst Wegen en Route structuren.

Artikel 6 Dit besluit wordt ter kennisneming gestuurd aan het college van burgemeester en schepenen van Meeuwen-Gruitrode.

Aanwezig: Herman Reynders, gouverneur-voorzitter; Marc Vandeput, Walter Cremers, Gilbert Van Baelen, Frank Smeets, Jean-Paul Peuskens, leden; Liliane Vansummeren, provinciegriffier wd.

Hasselt d.d. 2011-08-11

De verslaggever,
(5)

Gilbert Van Baelen

De provinciegriffier wd.,

Liliane Vansummeren

De gouverneur-voorzitter,

Herman Reynders

Nota:1
Minuten:6
Expedities: 1
Afschriften:4 x 1 besluit

Kenmerk
124.02.20/S2011N075401
Dossier
2010N014712
Bijlagen

Directie Ruimte

Client Meppen Rontestructuren

Kenmerk 124.02.00 180114075401

Dossier 2010-000004712

Gezien om gehecht te worden aan het besluit van heden

Hasselt d.d. 1-1-AUG-2011

Namens de deputatie

De verslaggever,


(5)

De provinciegriffier, wv

De gouverneur-voorzitter

Herman Reynders


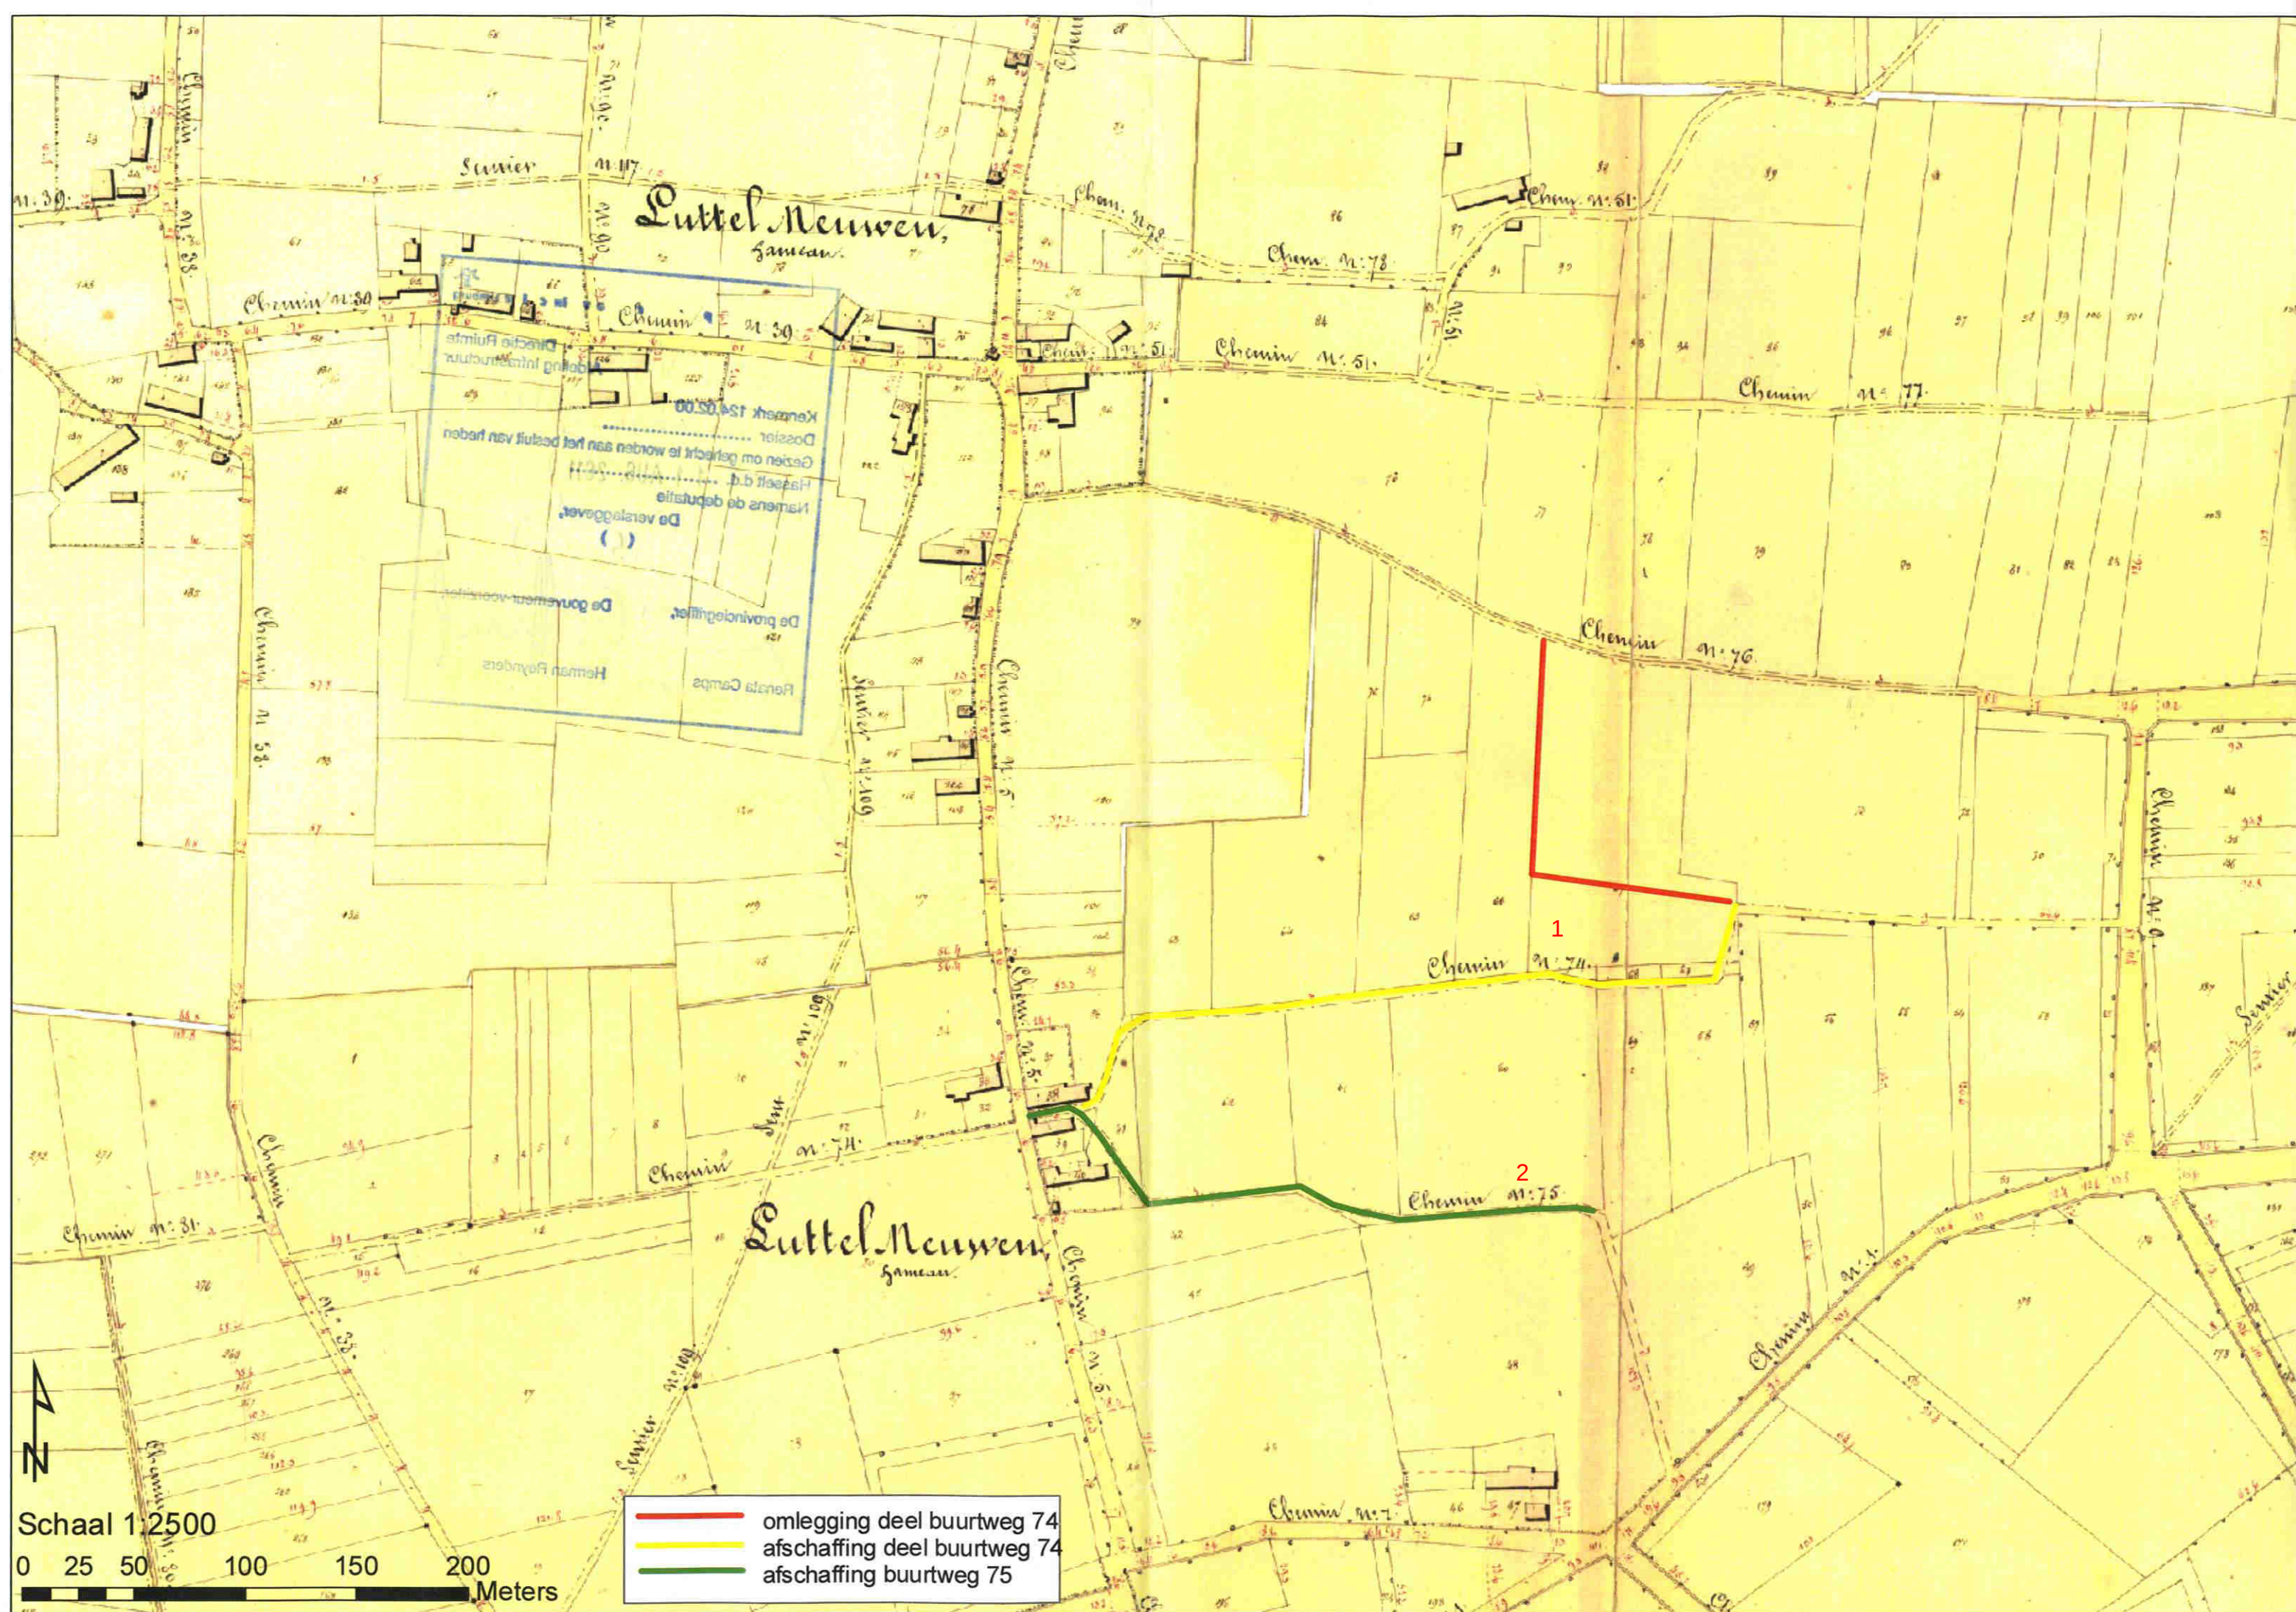



provincie Limburg

Directie Ruimte

oliev. wegen Dienst

Kenmerk 124.02.00 / 152011075401

Dossier 2010-004712

Gezien om gehecht te worden aan het besluit van heden

Hasselt d.d. 1.1 AUG. 2011

Namens de deputatie

De verslaggever,

(5)

De provinciegrieffier, w.o. De gouverneur-voorzitter,





Schaal 1:2500



- omlegging deel buurtweg 74
- afschaffing deel buurtweg 74
- afschaffing buurtweg 75

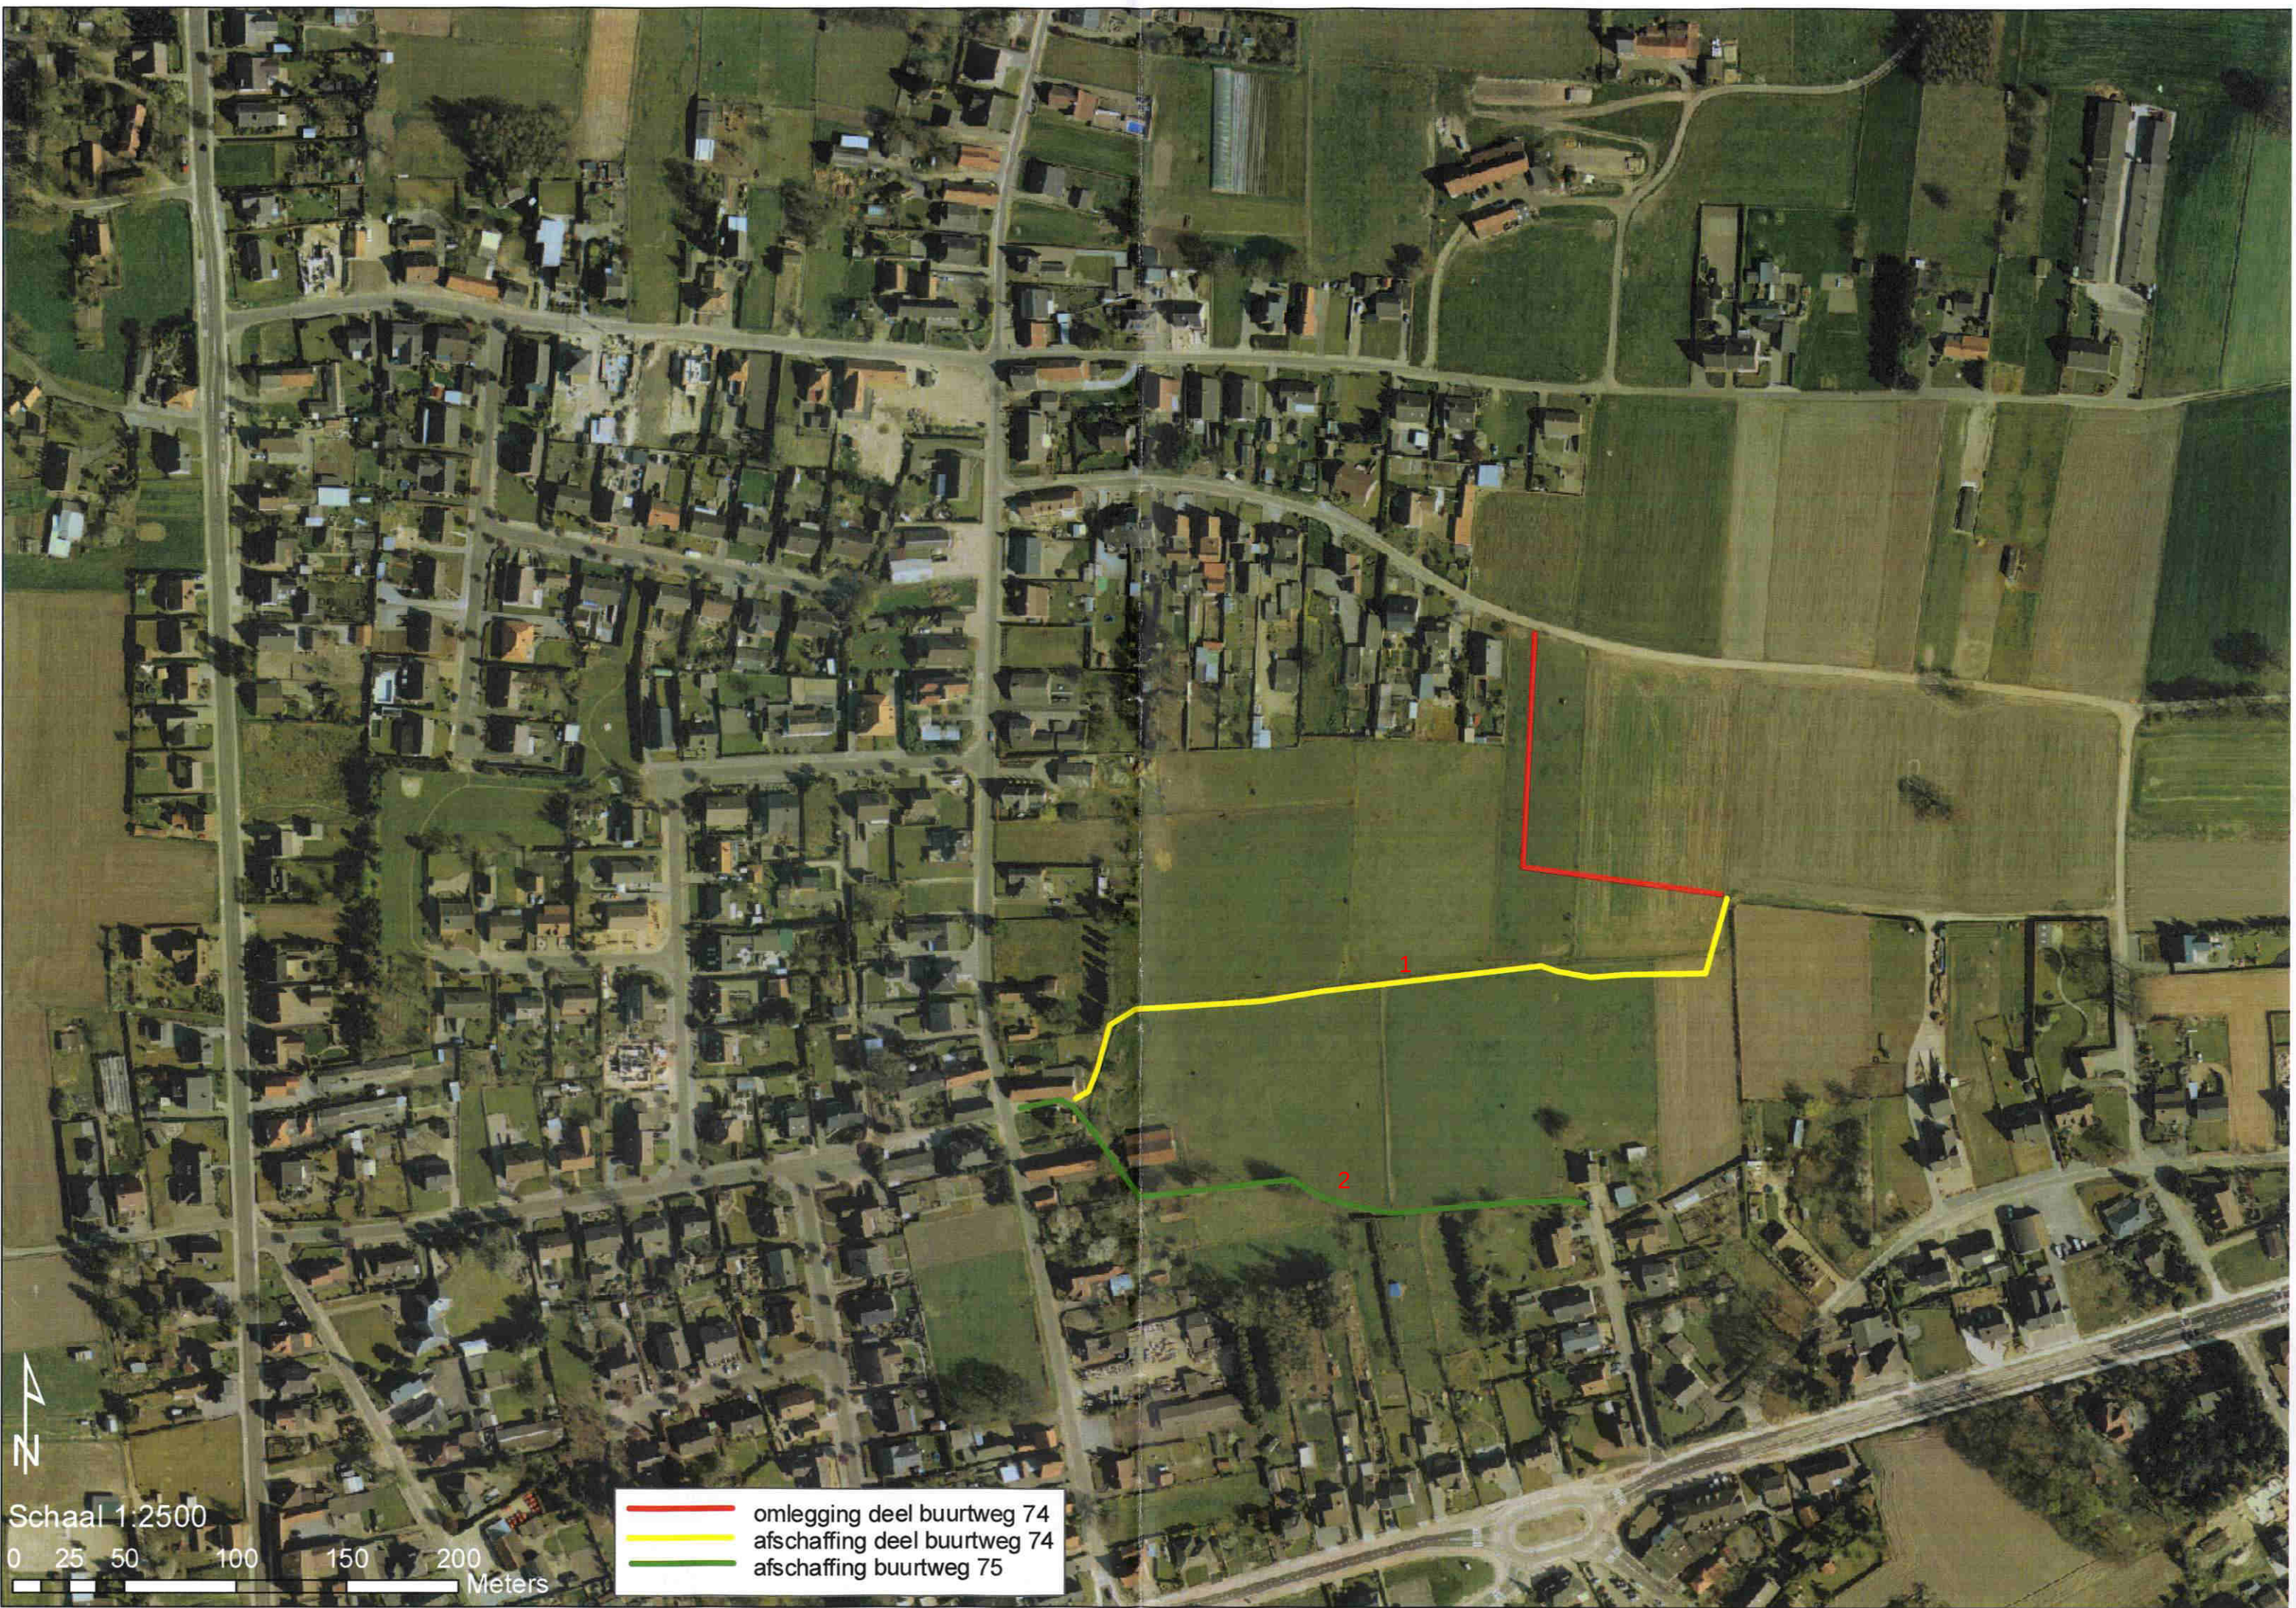

Meeuwen-Gruitrode 1ste Afdeling

Sectie B nrs 235/b & 235/c

"Kerfs"

Coördinatentabel: lokaal

NR	X-coörd.	Y-coörd.
1	309.19	294.14
2	312.92	292.49
3	332.88	283.69
4	312.06	182.16
5	290.66	188.53
6	286.82	189.67
7	374.50	163.56
8	373.80	160.65
9	371.63	137.75
10	304.14	143.55
11	277.43	145.85
12	269.90	249.38
13	286.98	245.61

Lot 1 exnr. 235/c


Opp: 21a 54ca

Lot 2 exnr. 235/b

Opp: 22a 88ca

Veldstraat

Verdelingsplan

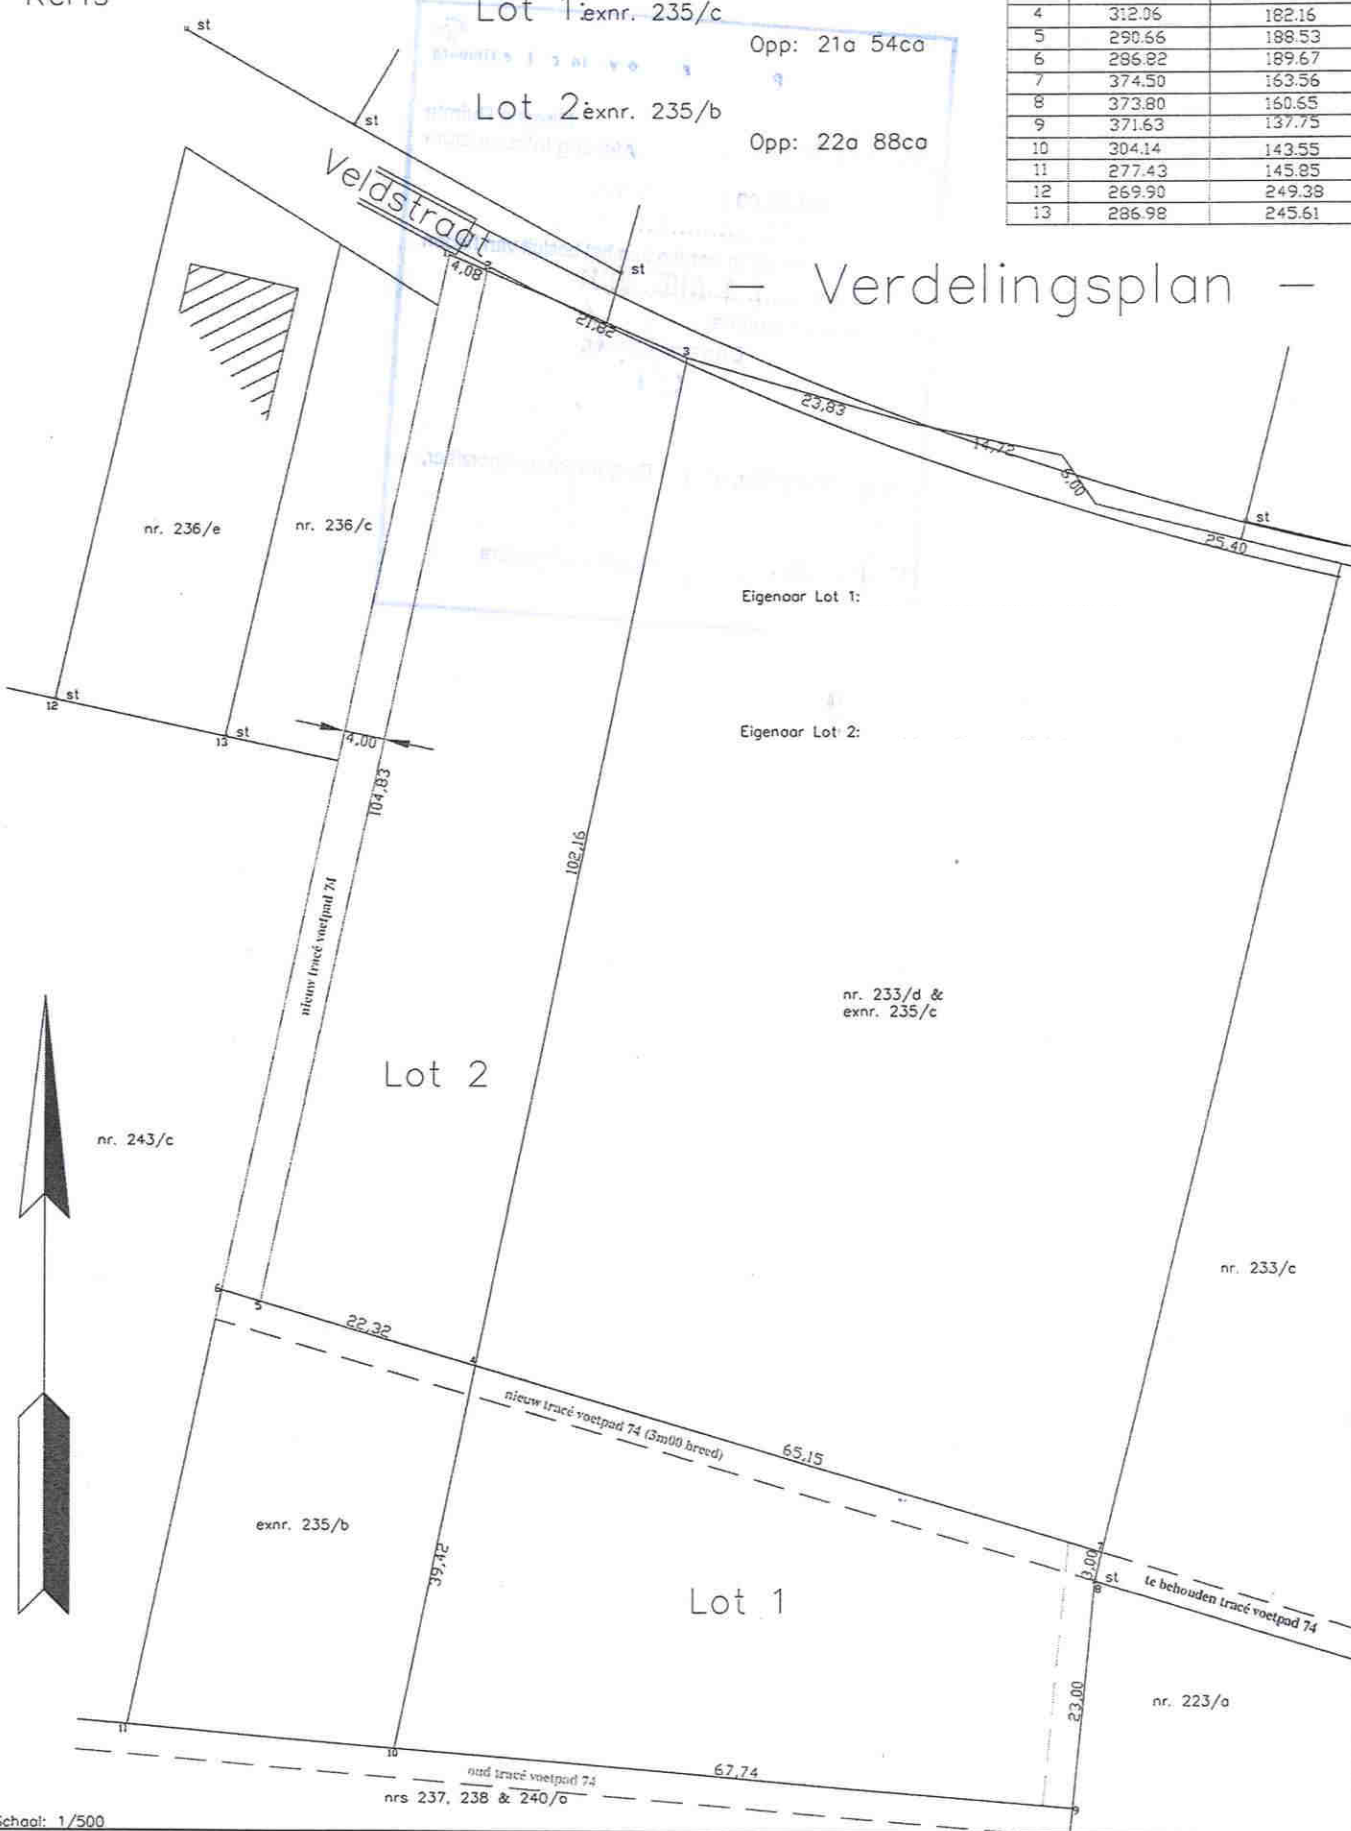

Schaal: 1/500

Schaal: 1/500

0 2,5 5 10 15 20 Meters