

Nr 7106/56039 25 JULI 1939

MINUUT

$\frac{2}{1}$ Bijlagen
waarvan $\frac{1}{1}$ plan
3 Afschriften.

De Bestendige Deputatie

VAN DEN PROVINCIALEN RAAD VAN LIMBURG,

Gezien de beraadslaging van den Gemeenteraad van Meeuwen
d.d. 12 Maart 1939 waardoor een plan wordt aangenomen
voor de afschaffing van den beuwtweg n^o 112
van den Atlas der Beuwtwegen;

Gezien het overgelegd plan, waaronder gezegde weg,
waarvan de afschaffing ontworpen wordt,
bij middel van een roode tint wordt aan-
geduid;

Gezien het proces-verbaal van onderzoek de *commodo et incommodo*, waaruit
blijkt dat er tegen het onderhavige ontwerp geen
bezwaren noch opmerkingen werden inge-
dient;

Gezien het verslag van den H^r Hoofdingenieur-Directeur van den Provincialen
Technischen Dienst, d.d. 22 Mei 1939, n^o 5270;

2 minuten

Gezien de wet van den 10 April 1841, gewijzigd door die van den 20 Mei 1863 en artikel 76 der gemeentewet;

Gehoord het verslag van den Heer *Hayen*, Lid van het College;

BESLUIT:

De bovengemelde beraadslaging voor hetgeen betreft de aanneming des plans goed te keuren, en ~~den aankoop in der minne der tot uitvoering van dit plan noodige gronden alsook~~ den afstand der beschikbare gedeelten weg aan de aangrenzende eigenaars gelijkvormig art. 29 der wet van 10 April 1841, toe te staan.

~~Die aanwerving van bedoelde gronden geschiedt ten algemeenen nutte.~~

Het tegenwoordig besluit zal door het Schepencollege 's Zondags na deszelfs ontvangst afgekondigd worden, en ingevolge de schikkingen der wet van den 20 Mei 1863, gedurende acht dagen aangeplakt blijven.

Het bewijs der vervulling dezer formaliteit zal ons, na afloop van den bepaalden tijd voor het beroep bij den Koning overgelegd worden.

Deze beroepen zullen desgevallend **aan den Heer Gouverneur der Provincie** moeten toekomen binnen de vijftien dagen die de aanplakking volgen.

Afschrift des tegenwoordigen zal, ter uitvoering, aan het Gemeentebestuur van *Hleunen* overgezonden worden.

Dergelijk afschrift zal tot naricht aan den H^r Hoofdingenieur-Directeur van den Provincialen Technischen Dienst te Hasselt, overgezonden worden.

In vergadering te Hasselt, den *17 Juli* 19 *89*.

Waren tegenwoordig de Heeren:


2 minuten
**Gouverneur, Voorzitter; Hayen, Gruyters,
Dr. Szaas, Boes, Van Slype en Dr. Bollen, Leden
en Van Bockrijk, Griffier der Provincie.**

H. S.
16.53
Van Bockrijk
De Griffier der Provincie,

H. S.
De Bestendige Deputatie,

Van Bockrijk
De Verslaggever,

Gemeente Meeuwen

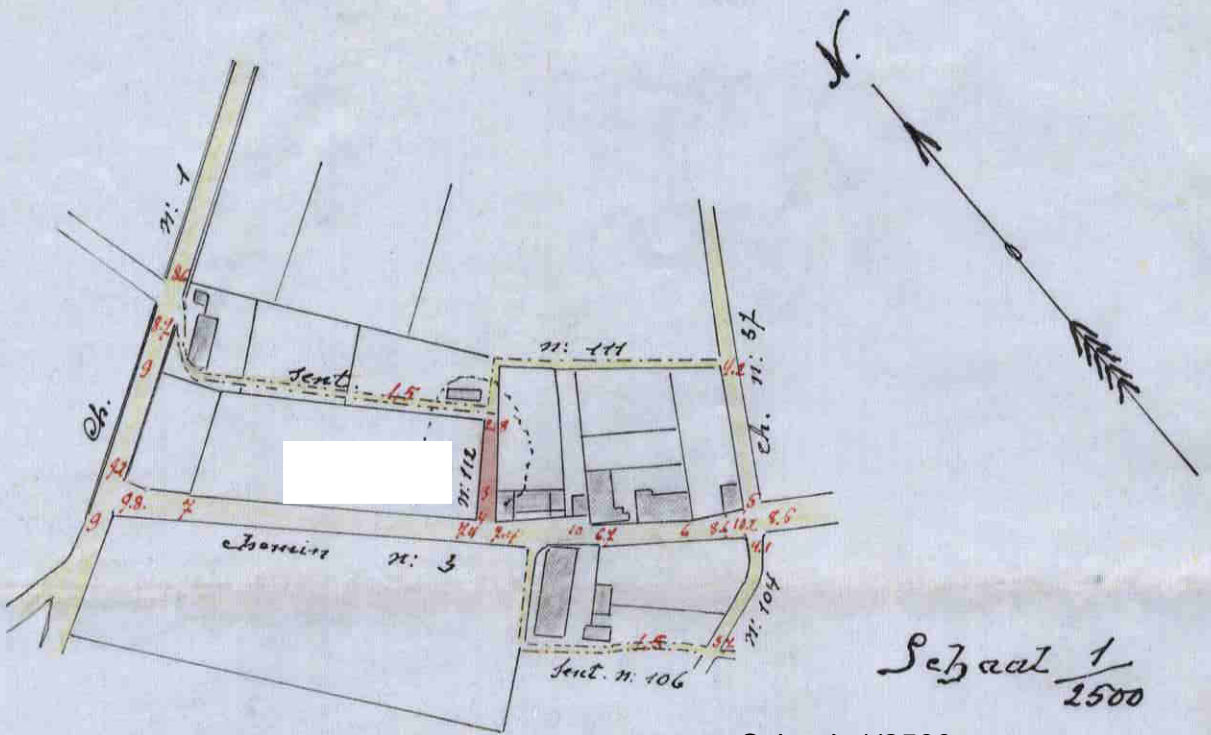


Schaal: 1/2500

0 15 30 60 90 120 Meters

Plan 8 en 9

Plan uittreksel van den atlas
der buurtwegen der gemeente
Meeuwen gevoegd bij aan-
vraag tot afschaffing en aan-
koop in der minne van den
weg n: 112 - aangeduid in rood

Boor aansluitend afschrift
de gewone landmeter
Jos. Schoonmeester

Oppervlakte 1.07^e

Geweisd. door den Gemeenteraad,
Meeuwen, den 13 Maart 1939.

De Secretaris, De Gemeenteraad.
J. Van Dyck.

De Voorzitter,
J. Boonmeester
De Schepenen
J. Schwaef
J. Werdouch
J. Van der
J. Gielon

25 JUL 1939

Gezien om gelicht te worden van ons Besluit
van heden, n: 106/56039

Hasselt, den 17 Juli 1939

De Bestendige Deputatie,

De Griffier der Provincie,

De Verslaggever,

2 minuten
H. J. Zooly

J. M. M. J.