

N^r 7106

18091.

MINUUT.

2 BIJLAGEN

waarvan / plan

Lafschrijver

De bestendige Deputatie

VAN DEN PROVINCIALEN RAAD VAN LIMBURG,

Gezien de beraadslaging van den gemeenteraad van *Properdingen*
 dd. *4 september 1910* een plan aannemende voor *de herleiding*
van een gedeelte van den Ruinweg n^o 22;

Gezien het plan der ligging;

Gezien het proces-verbaal van onderzoek *de commodo et incommodo*
 waaruit blijkt dat *dit ontwerp aan geen verzet*
aan leiding heeft gegeven;

Gezien het advies van den H. Arrondissements-Commissaris;

Gezien het verslag van den H. *Hoofd-ingenieur Bestuurder* ~~provincialen~~ Opziener der buurt-

wegen en waterloopen, dd. *22 november 11*, n^r *33247*;

Gehoord het verslag van den H.
lid van ons College;

Gezien de wet van den 20 Mei 1863 en artikel 76 der gemeentewet;

BESLUIT :

De bovengemelde beraadslaging voor hetgeen betreft de aanneming des plans goed te keuren, en den aankoop in der minne der tot uitvoering van dit plan noodige gronden toe te staan ~~onder de volgende voorwaarden.~~

Het tegenwoordig besluit zal door het schepencollege 's Zondags na deszelfs ontvangst afgekondigd worden, en, ingevolge de schikkingen der wet van den 20 Mei 1863, gedurende acht dagen aangeplakt blijven.

Het bewijs der vervulling dezer formaliteit zal ons, na verloop van den bepaalden tijd voor het beroep bij den Koning, overgelegd worden.

Deze beroepen zullen desgevallend aan den H. Gouverneur der provincie moeten toekomen binnen de vijftien dagen die op de aanplakking volgen.

Afschrift des tegenwoordigen zal, ter uitvoering, aan den H. Arrondissements-Commissaris van Tongeren verzonden worden.

Dergelijk afschrift zal tot bericht aan den H. ^{Hoofd-Ingénieur Bestuurder} ~~provincialen Opziener~~ der buurtwegen en waterloopen, te Hasselt, overgezonden worden.

In zitting, te Hasselt, den 29 november 1910.

Waren tegenwoordig: de HH.

Présents : Messieurs le Gouverneur, Président ;
Chevalier de Borman, Gielen, de Creeft, Moers Gh
- waren Van Ham ont Membres, et Roslants, Greffier
provincial.

De provinciale Griffier,

De bestendige Deputatie,

De Verslaggever,

Commune de Moopertingen

Plan indiquant la partie A.C du sentier n° 22 que les propriétaires riverains demandent à redresser dans la direction A.B.C.


A Moopertingen, le 2 août, 1910.


Jurissen

Schaal: 1/2500

0 15 30 60 90 120 Meters

Echelle 2500 %

Sectie A.

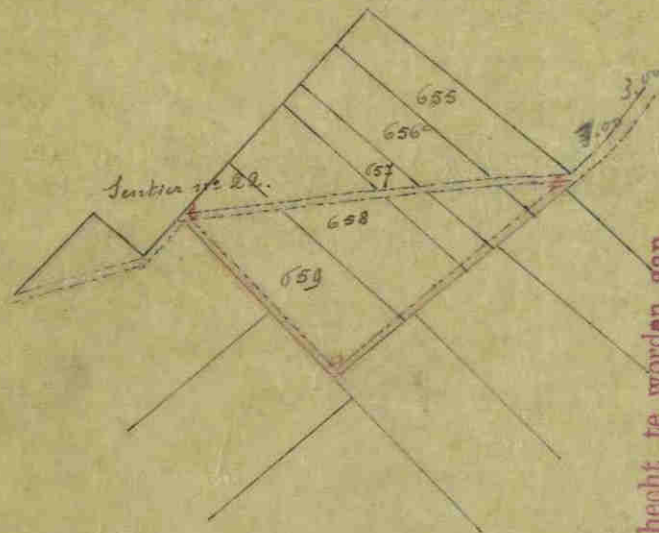

Gezien om gehecht te worden aan ons besluit van heden, Nr 2106-18091. Hasselt, den 25 November 1910.

De Bestendige Deputatie,

De provinciale Griffier,



Vu à Moopertingen, le 10 août, 1910.

Par le conseil:
Le secrétaire,

Le conseil communal,

Jurissen

