

Provinciaal Bestuur

VAN LIMBURG.

4^e Afdeling.Aanw. N^o 7358 L^{re}

BUURTWEGEN.

VERBETERING.

GOEDKEURING VAN PLANS.

De bestendige Deputatie,

Gezien de beraadslaging van den gemeenteraad van

Neerpelt

dd. 19 November 1886

een plan aannemende voor het rechtmaken

- a) der wegen n^o 2, 3, 5, 8, 14, 16, 18, 29, 45, by ~~ontvreemding~~ ^{afschaffing} der overschotten;
- b) n^o 20 by ontvreemding ^{van} der overschotten en ruiling van eenige deelen met aanliggende parcellen, en voor het af-schaffen en gedultelyk afschaffen der wegen n^o 6, 16, 18, 29 en 56;

Gezien het plan en het proces-verbaal van onderzoek de

commodo et incommodo waaruit blijkt dat de

van Neerpelt
 een reclame tegen het ontwerp van
 ontvreemding ^{ingediend} bijgevoegd heeft strek-
 kende om het overschot n^o 3 recht te zien
 toe eigenen, grenzend aan den eigendom van
 den [redacted]

Aangezien dat volgens de voorschriften der art.
 29 des wet van 10 april 1841, de aangezekerde

Gezien de verslagen van den II. Arrondissements Commis-
 saris en van den II. Arrondissements Commissaris der buurt-
 wegen;

eigenaren de voorkeur hebben voor den aan-
 koop der overschotten van buurtwegen;

dat bijgevolg de reclamatie van den
 [redacted] niet kan aangenomen
 worden;

Gezien de adviezen van den II. Arron-
 dissenments Commissaris en van den af-
 zondissensments commissaris der buurt-
 wegen;

Gezien de wet van den 20 mei 1863 en artikel 76 der gemeentewet ;

Besluit :

De bovengemelde beraadslaging voor hetgeen betreft de aanneming des plans goed te keuren en den aankoop in der minne der tot uitvoering van dit plan noodige gronden, toe te staan.

Het tegenwoordige zal door het schepencollegie 's zondags na deszelfs ontvangst afgekondigd worden, en, ingevolge de schikkingen der wet van den 20 mei 1863, gedurende acht dagen aangeplakt blijven.

Het bewijs der vervulling dezer formaliteit zal ons, na verloop van den bepaalden tijd voor het beroep, overgelegd worden.

Afschrift des tegenwoordigen zal, ter uitvoering, aan den H. Arrondissements Commissaris van *Hasselt* verzonden worden.

In zitting, te Hasselt, den

18 februari 1887.

De provinciale Griffier,

De bestendige Deputatie,

Voor gelijkvormig afschrift :

Ch. Thiele
De provinciale Griffier,

MINISTÈRE
DE
L'INTÉRIEUR
ET DE
L'INSTRUCTION PUBLIQUE.

Administration
du
Service de santé, etc.

Section.

N° 2252.

Léopold II,
Roi des Belges,

A tous présents et à venir, Salut.

Vu l'arrêté de la Députation permanente du
Limbourg du 18 février 1887, approuvant une délibération
du conseil communal de Neerpelt du 19 novembre 1886, autori-
sant diverses modifications à la voie vicinale et
l'acquisition des terrains nécessaires à l'exécution de
ces modifications.

Vu le recours au Roi formé par [redacted] culti-
vateur à Neerpelt, contre cet arrêté, recours tendant à
prouver l'acquisition d'un chemin vicinal de
cette commune dont il a eu l'usage jusqu'à présent.

Considérant que la parcelle dont [redacted] dé-
re faire l'acquisition ne confine pas à sa propriété mais
bien à celle de sa paroisse.

Attendu qu'aux termes de l'art. 29 de la loi du 10 avril 1841 les
riverains d'une partie de chemin devenu sans emploi ont
le droit de se faire autoriser à disposer en pleine propriété
du terrain devenu libre en s'engageant à payer à
l'Etat d'expert soit la propriété soit la plus value;

Vu la loi du 20 mai 1853;

Sur la proposition de Notre Ministre de l'Intérieur et
de l'Instruction publique.

Nous avons arrêté et arrêtons.

Art. 1^{er}. Le recours susmentionné [redacted]
n'est pas accueilli.

Art

Art. 2. Notre Ministre de l'Intérieur et de l'Instruction
publique est chargé de l'exécution du présent arrêté.

Donné à Bruxelles, le 31 mai 1887.

(S^g, Léopold).

Par le Roi:

Le Ministre de l'Intérieur
et de l'Instruction publique,

(S^g, Vanhise).

Pour expédition conforme
Le Secrétaire Général
du Ministère de l'Intérieur
et de l'Instruction publique,




[Handwritten signature]

Plan représentant ⁴⁴ parcelles d'excédants de chemins dont la commune de Meerpeelt en désire céder à dire des experts ⁴⁴ aux propriétaires riverains, et faire des échanges sans routes de part ni d'autre, de la parcelle n° 17 contre les parcelles figurées en cammin sous les n° I II III ; et des parcelles n° 24 et 25 contre la parcelle figurée en cammin sous le n° IV, afin de pouvoir rectifier le chemin, le tout conformément aux art 28 et 29 de la loi du 10 avril 1841 ~

Nord

Tableau indicatif

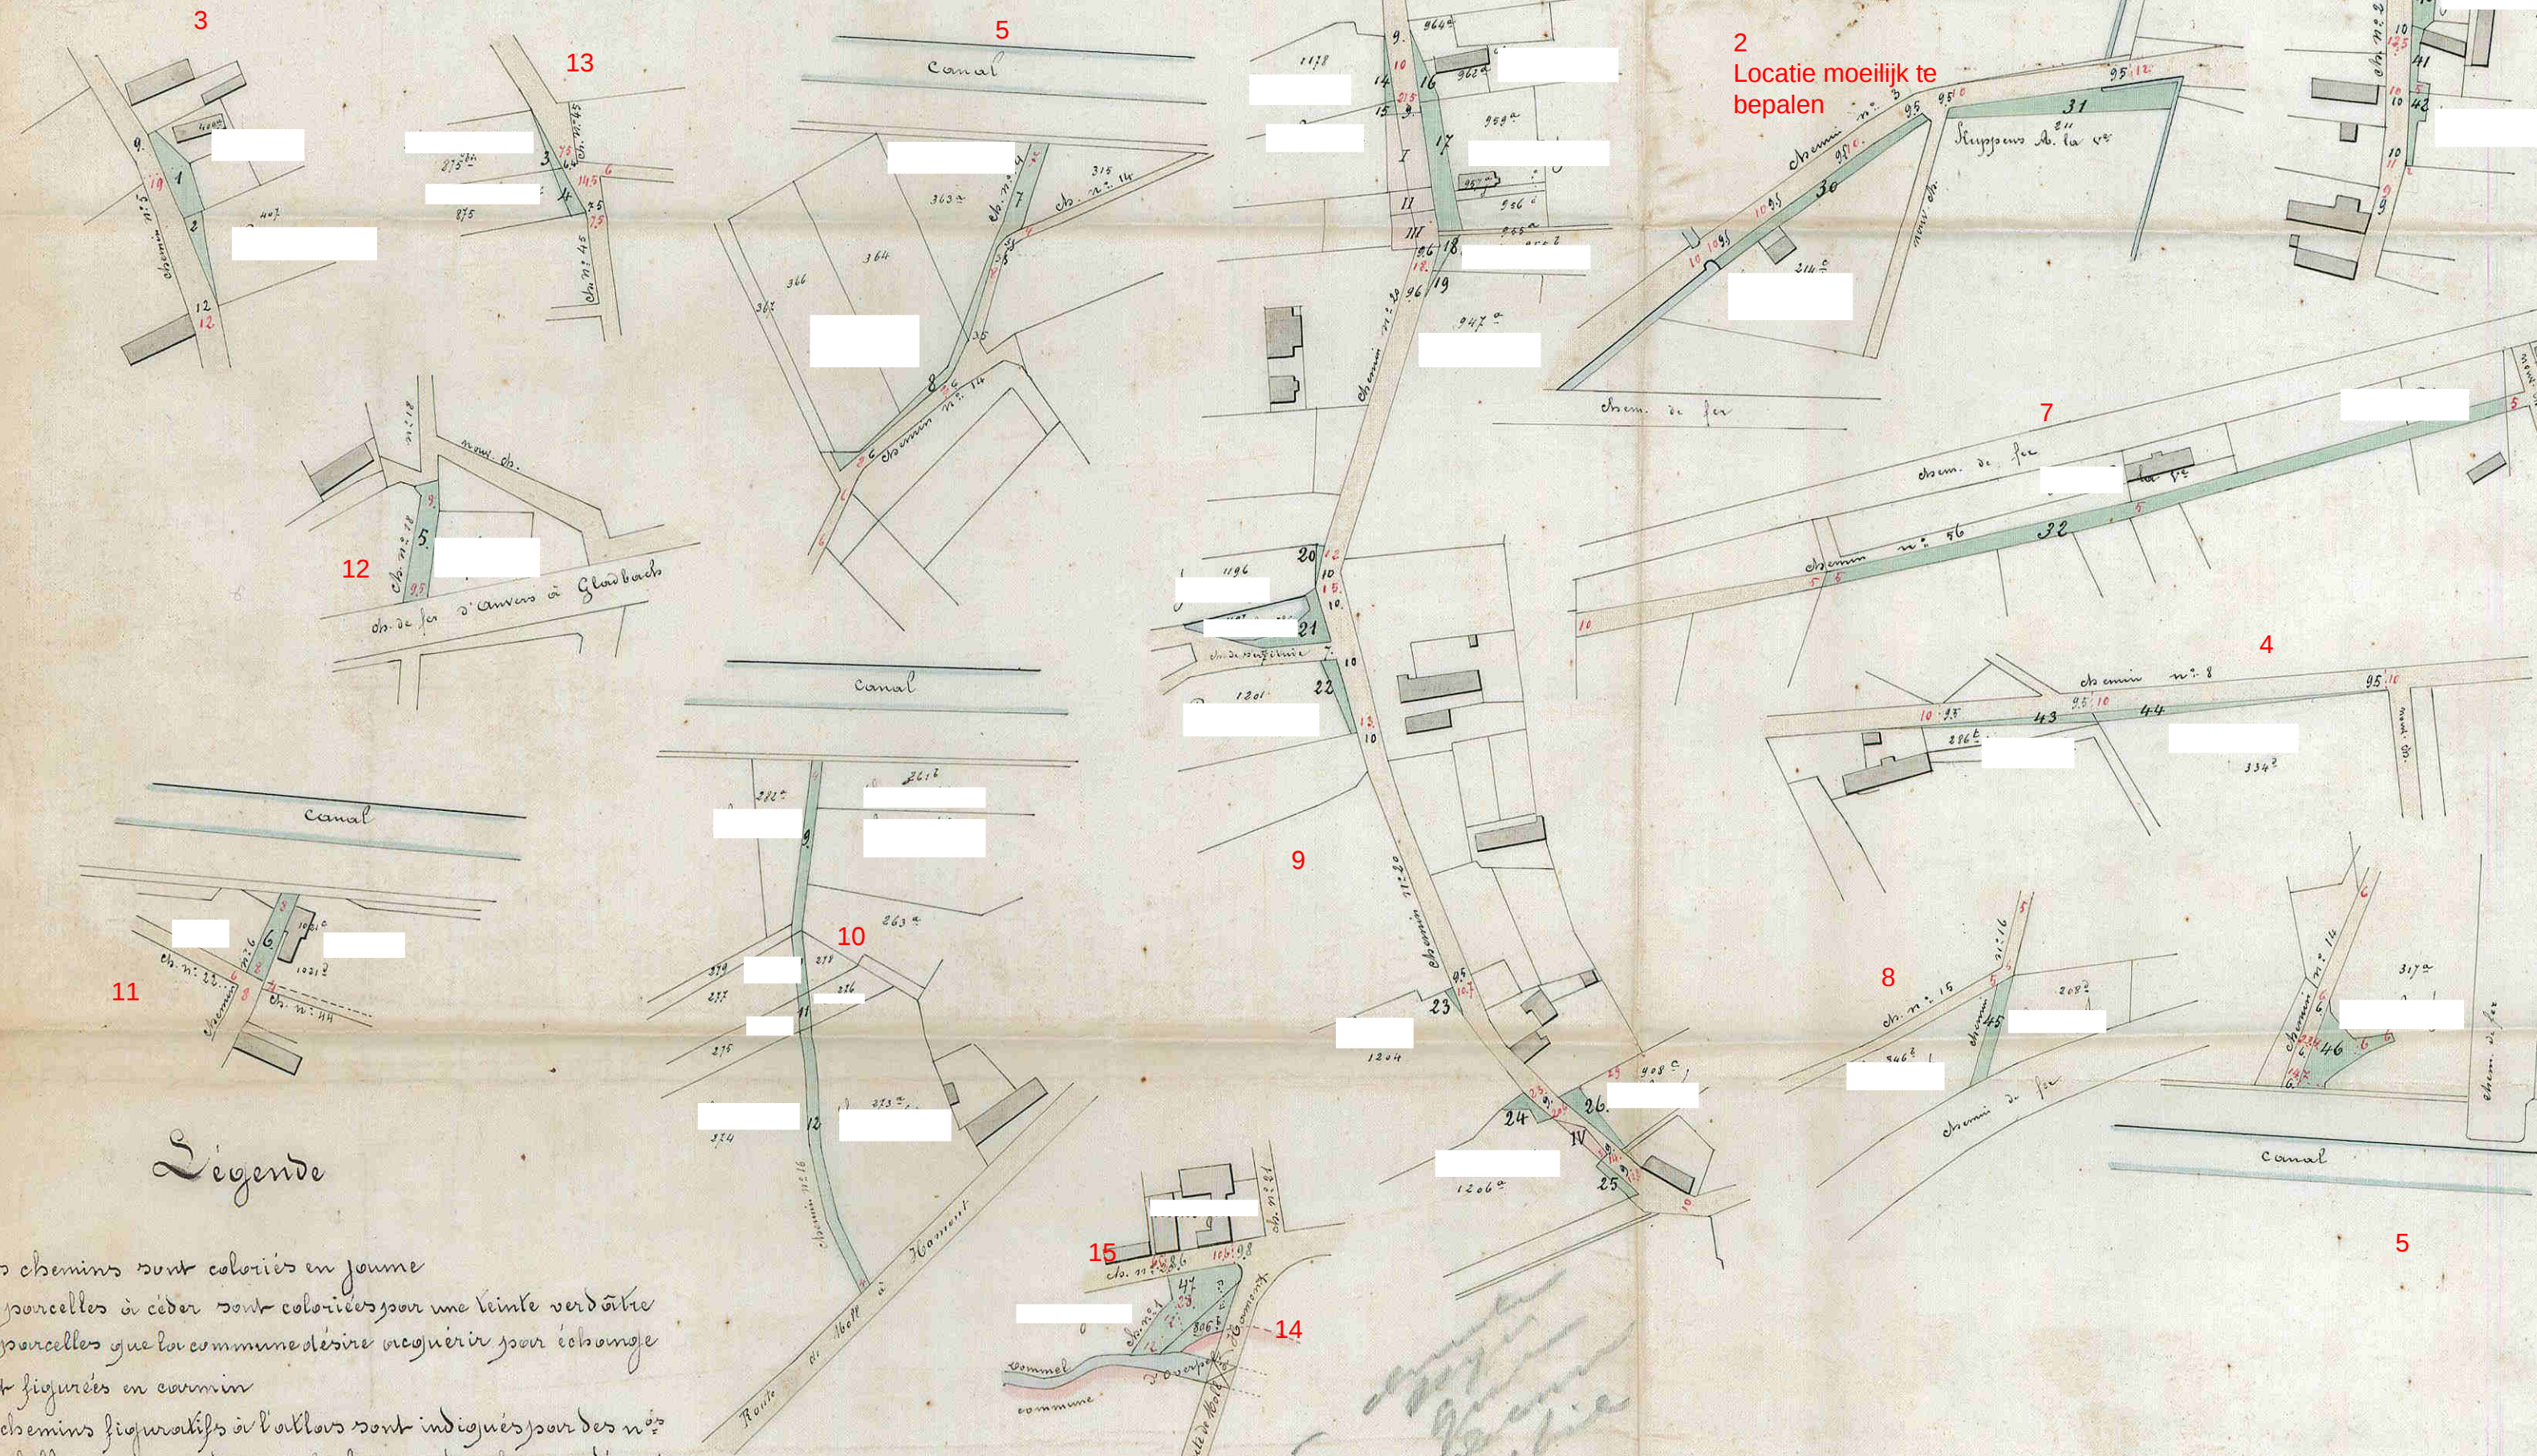

Legende

Les chemins sont coloriés en jaune
 Les parcelles à céder sont coloriées pour une limite verte
 Les parcelles que la commune désire acquérir pour échange sont figurées en cammin
 Les chemins figurés en l'oklors sont indiqués pour des n°
 Les chiffres rouges indiquent la largeur des chemins d'après l'oklors des communications vicinales
 Les chiffres bleus indiquent la largeur qui sera conservée

Echelle de 1/2500

Dressé par le Commissaire royal du 4^e district de l'arrondissement de Middelburg à Meerpeelt le 15 mai 1886
C. Moort

Vu pour être annexé à notre arrêté de ce jour
 Hasselt, le 18 février 1887
 La Députation permanente

Le Greffier provincial


Vu, approuvé et certifié par le conseil communal de Meerpeelt le 29 mai 1886


N° d'ordre	Indications cadastrales			Superficie		
	Situation	N°	Volume	N°	or	c
1	Grote beide	A	Excédant de chemin	08	42	
2	id	id	id	01	40	
3	Rooscheind	id	id	01	30	
4	id	id	id	01	30	
5	id	id	id	04	44	
6	Rooscheind	B	id	08		
7	Paardenkerkhof	id	id	04	44	
8	id	id	id	08	68	
9	Heerstraat	id	id	08	84	
10	id	id	id	01		
11	id	id	id	08	56	
12	id	id	id	04	44	
13	Hoekstraat	id	id	08	68	
14	id	id	id	08	40	
15	id	id	id	08	16	
16	id	id	id	08	38	
17	id	id	id	04	68	
18	id	id	id	08	18	

Schaal: 1/2500

0 15 30 60 90 120 Meters