



p r o v i n c i e Limburg

3de Directie Infrastructuur, Ruimtelijke Ordening, Milieu en Natuur

Sectie 3.1.1 Infrastructuur - Administratie

**De bestendige deputatie
van de provincieraad van Limburg**

Gelet op het besluit van de gemeenteraad van Maaseik d.d. 18 december 2000 houdende het voorstel tot afschaffing van een gedeelte van buurtweg nr. 4 aangeduid in gele kleur op het aan dit besluit gehechte uittreksel uit de atlas van de buurtwegen;

Gelet op de wet van 10 april 1841 over de buurtwegen, inzonderheid artikel 28;

Overwegende dat tijdens het openbaar onderzoek van 27 oktober 2000 tot 13 november 2000 geen bezwaren of opmerkingen werden ingediend;

Gelet op het onderzoek door de Sectie 3.1.2 - Wegen;

Gelet op de voorgelegde plannen :

- het uittreksel uit het kadasterplan
- het uittreksel uit de atlas der buurtwegen;

Gehoord het verslag van Jean-Paul Lavigne, lid van het College;

BESLUIT

Artikel 1 Het gedeelte van buurtweg nr. 4 aangeduid in gele kleur op het uittreksel uit de atlas van de buurtwegen IS AFGESCHAFT EN ONTTROKKEN AAN HET OPENBAAR DOMEIN.

Artikel 2 Overeenkomstig artikel 29 van de wet van 10 april 1841 over de buurtwegen kan de gemeenteraad, na schatting door een deskundige, beslissen tot verkoop van de aan het openbaar domein onttrokken gronden, of tot het vorderen, vanwege de eigenaars van de gronden, van de meerwaarde die voor hen ontstaat door deze afschaffing en onttrekking aan het openbaar domein.

Kenmerk
023.01.10/ 177
Dossier
841.1/ 120.21.01
Bijlagen

Artikel 3 Overeenkomstig artikel 28, derde lid van de bovenvermelde wet over de buurtwegen is het college van burgemeester en schepenen belast met de bekendmaking van dit besluit. De gemeente en de belanghebbende derden kunnen, binnen 15 dagen te rekenen vanaf de eerste dag van de bekendmaking, een beroep instellen tegen dit besluit. Het beroep moet worden gericht aan de gouverneur van de provincie Limburg, die het beroepschrift en het volledige dossier voor verder gevolg zal doorzenden aan het Ministerie van de Vlaamse Gemeenschap, Departement Leefmilieu en Infrastructuur, Administratie voor Ruimtelijke Ordening, Huisvesting en Monumenten en Landschappen, Graaf de Ferrarisgebouw, Koning Albert II-laan 20, 1000 Brussel.

Door het indienen van een beroep wordt deze beslissing opgeschort.

Artikel 4 Het kadasterplan en het uittreksel uit de atlas van de buurtwegen worden als een integrerend deel gehecht aan dit besluit.

Artikel 5 Dit besluit wordt ter kennisneming gestuurd aan het college van burgemeester en schepenen van de stad Maaseik.

Aanwezig : Hilde Houben-Bertrand, gouverneur-voorzitter; Marc Vandeput, Sylvain Sleypen, Jean-Paul Lavigne, Sonja Claes, Frank Smeets, leden;
Marc Martens, provinciegriffier

Hasselt d.d. 2001-02-15

De Verslaggever,
(3)

Jean-Paul Lavigne

De Provinciegriffier,

Marc Martens

De Gouverneur-Voorzitter,

Hilde Houben-Bertrand

Nota: 1

Minuten: 4

Expeditie: 1

Afschriften: 5 x 1 besluit

Kenmerk

023.01.10/177

Dossier

841.1/ 120.21.01

Bijlagen



3de Directie
afdeling 1 - sectie 3.1.1

Kenmerk 023.01.10 1177

Dossier 8411125-21-01

Gezien om geliecht te worden aan het besluit van heden

Hasselt dd. 2011-02-15

Namens de Bestendige Deputatie:

De Verslaggever,



De Provinciegrieffier,

De Gouverneur Voorzitter

33




Kadastraal Plan

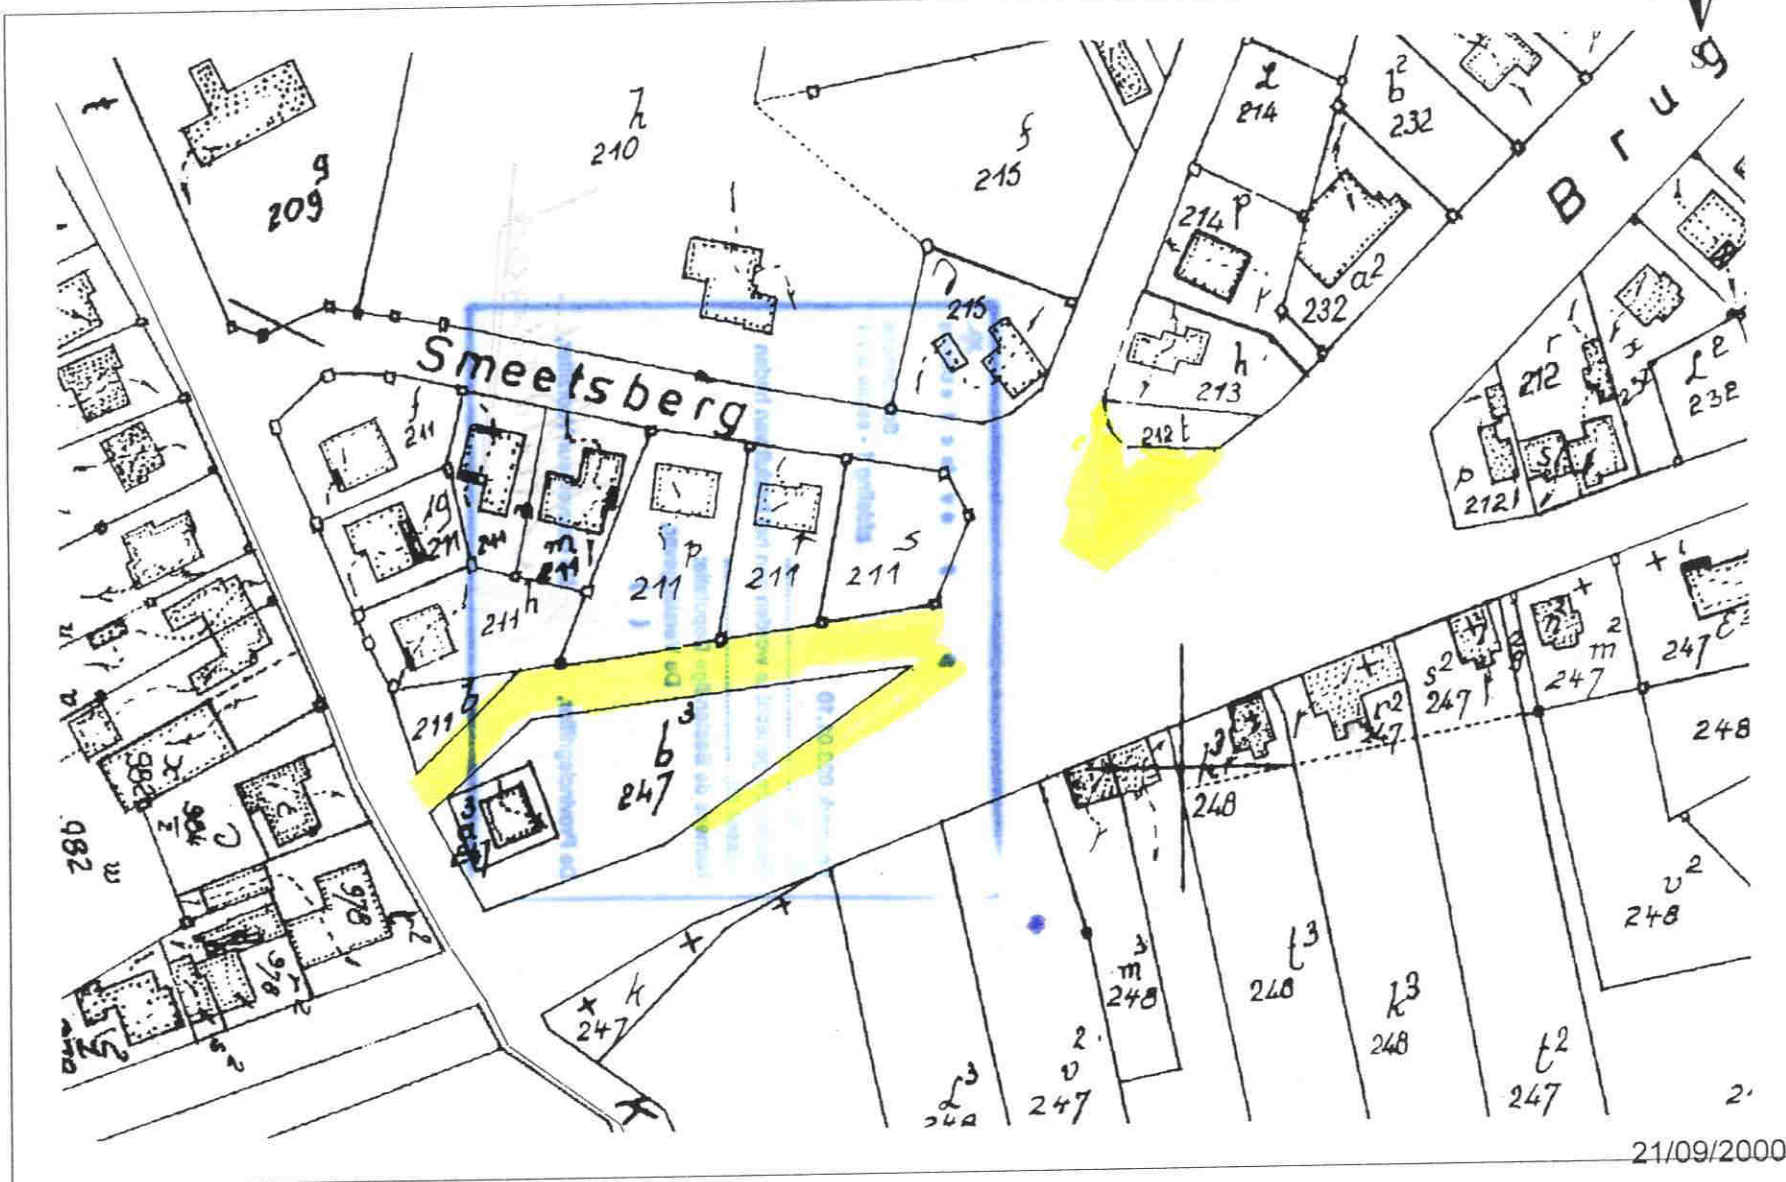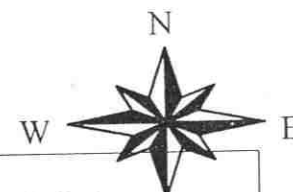

Schaal: 1/2500



MAGIS

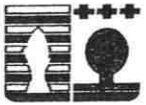

0 15 30 60 90 120
Meters

