

N^o 7106- 100,540^b16^o 1883

MINUUT.

BIJLAGEN

waarvan plan

De bestendige Deputatie

VAN DEN PROVINCIALEN RAAD VAN LIMBURG,

Gezien de beraadslaging van den gemeenteraad van Overpelt
 dd. 15 December 1904 een plan aannemende voor de verbredening
 in de rechtmaking der buurtwegen n^os 4, 17
 en 7 bis;

Gezien het plan der ligging;

Gezien het proces-verbaal van onderzoek de commodo et incommodo
 waaruit blijkt dat dit ontwerp aan geen verzet
 noch opmerking aanleiding heeft gegeven;

Gezien het advies van den H. Arrondissements-Commissaris;

Gezien het verslag van den H. Hoofdingenieur Batlaender
 provincialen Opziener der buurt-
 wegen en waterloopen, dd. 10 December 1904, n^o 28161;

Gehoord het verslag van den H. *Gielen*,
lid van ons College;

Gezien de wet van den 20 Mei 1863 en artikel 76 der gemeentewet;

BESLUIT :

De bovengemelde beraadslaging voor hetgeen betreft de aanneming
des plans goed te keuren, ^{*aanwag tot*} en ~~den~~ aankoop in der minne der tot
uitvoering van dit plan noodige gronden ^{*zal aan de Koninklijke*} ~~te staan onder de volgende~~
^{*bemakking onderworpen worden.*}
voorwaarden:

Het tegenwoordig besluit zal door het schepencollege 's Zondags
na deszelfs ontvangst afgekondigd worden, en, ingevolge de schikkingen
der wet van den 20 Mei 1863, gedurende acht dagen aangeplakt blijven.

Het bewijs der vervulling dezer formaliteit zal ons, na verloop van
den bepaalden tijd voor het beroep bij den Koning, overgelegd worden.

Deze beroepen zullen desgevallend *aan den H. Gouverneur der*
provincie moeten toekomen binnen de vijftien dagen die op de aanplak-
king volgen.

Afschrift des tegenwoordigen zal, ter uitvoering, aan den H. Arron-
dissements-Commissaris van *Sandt-masseryk* verzonden
worden.

Dergelyk afschrift zal tot nariicht aan den H. ^{*Hof Ingenieur Bestuurder*} ~~provincialen Opziener~~
der buurtwegen en waterloopen, te Hasselt, overgezonden worden.

In zitting, te Hasselt, den *31 december* 1909.

Waren tegenwoordig: de HH.


*Présents : Messieurs le Gouverneur, Président ;
Chevalier de Bormen, Gielen, de Creeft, Moers, en*
Van Houten, Membres, et Roslants, Greffier

De provinciale Griffier,

De bestendige Deputatie,


De Verslaggever,

H. Gielen

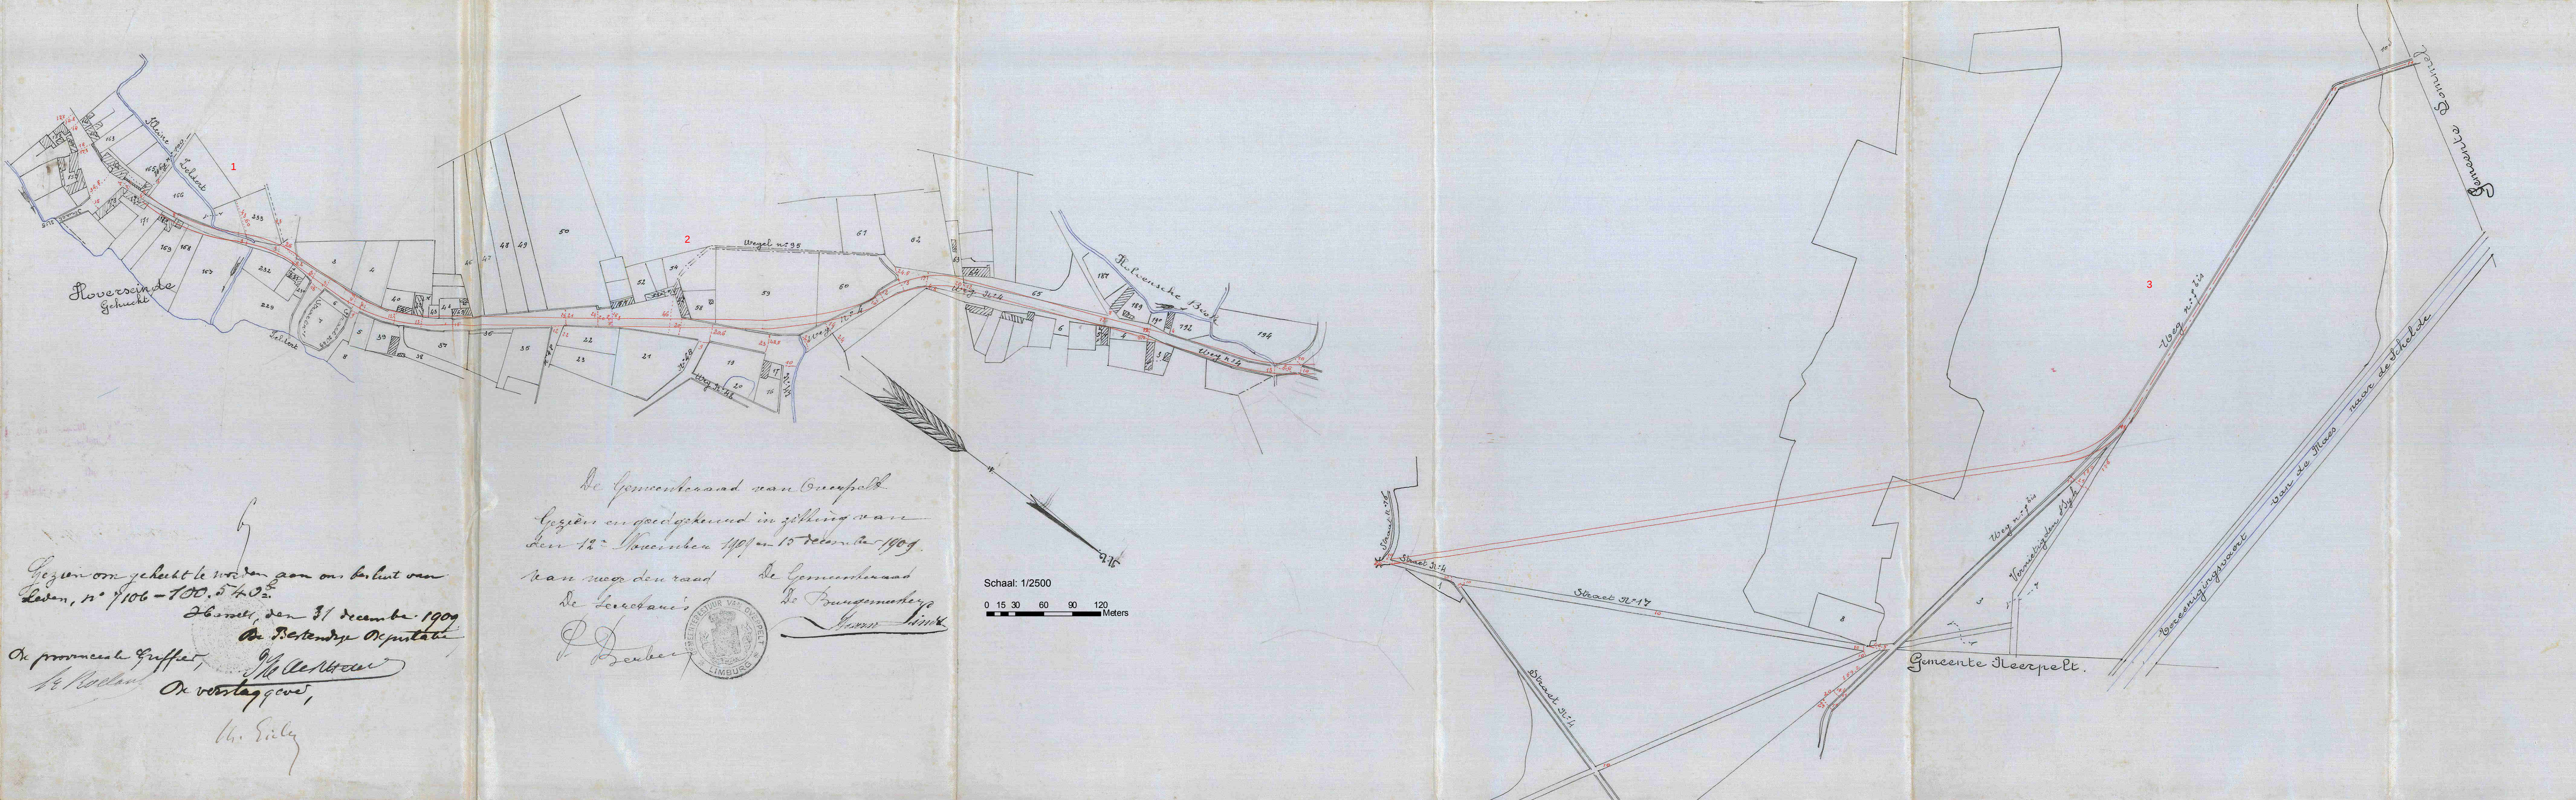


De Gemeenteraad van Overpelt
Gezien en goedgekeurd in zitting van
den 12^e November 1909 en 15 december 1909.
van wege den raad De Gemeenteraad
De Secretaris De Burgemeester
P. Decker J. J. J. J.

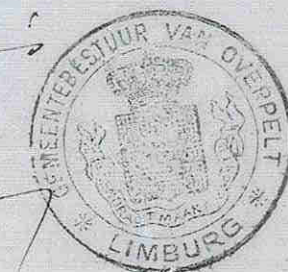

Schaal: 1/2500
0 15 30 60 90 120 Meters