



p r o v i n c i e Limburg

3de Directie Infrastructuur, Ruimtelijke Ordening, Milieu en Natuur

Sectie 3.1.1 Infrastructuur - Administratie

De bestendige deputatie van de provincieraad van Limburg

Gelet op het besluit van de gemeenteraad van Neerpelt d.d. 1 maart 1999 houdende het voorstel tot afschaffing van een gedeelte van voetpad nr. 30 aangeduid in gele kleur op het aan dit besluit gehechte uittreksel uit de atlas van de buurtwegen;

Gelet op de wet van 10 april 1841 over de buurtwegen, inzonderheid artikel 28;

Overwegende dat tijdens het openbaar onderzoek van 1 maart 1999 tot 15 maart 1999 geen bezwaren of opmerkingen werden ingediend;

Gelet op het onderzoek door de Sectie 3.1.2.- Wegen;

Gelet op de voorgelegde plannen:

- het uittreksel uit de atlas der buurtwegen
- het uittreksel uit het kadasterplan

Gehoord het verslag van Jean-Paul Lavigne, lid van het college;

BESLUIT

Artikel 1 Het gedeelte van voetpad nr. 30 aangeduid in gele kleur op het uittreksel uit de atlas van de buurtwegen IS AFGESCHAFT EN ONTTROKKEN AAN HET OPENBAAR DOMEIN.

Artikel 2 Overeenkomstig artikel 29 van de wet van 10 april 1841 over de buurtwegen kan de gemeenteraad, na schatting door een deskundige, beslissen tot verkoop van de aan het openbaar domein onttrokken gronden, of tot het vorderen, vanwege de eigenaars van de gronden, van de meerwaarde die voor hen ontstaat ten gevolge van deze afschaffing en onttrekking aan het openbaar domein.

Kenmerk
023.01.10/1999
Dossier
841.1/ 120.25.01
Bijlagen

Artikel 3 Overeenkomstig artikel 28, derde lid van de bovenvermelde wet over de buurtwegen is het college van burgemeester en schepenen belast met de bekendmaking van dit besluit. De gemeente en de belanghebbende derden kunnen, binnen 15 dagen te rekenen vanaf de eerste dag van de bekendmaking, een beroep instellen tegen dit besluit. Het beroep moet worden gericht aan de gouverneur van de provincie Limburg, die het beroepschrift en het volledig dossier voor verder gevolg zal doorzenden aan de Vlaams minister van Openbare Werken, Vervoer en Ruimtelijke Ordening, Administratie voor Ruimtelijke Ordening, Huisvesting, Monumenten en Landschappen, Afdeling Ruimtelijke Planning, Gebouw "Graaf de Ferraris", Emiel Jacqmainlaan 156, bus 7, 1000 Brussel.

Door het indienen van een beroep wordt onderhavige beslissing opgeschorst.

Artikel 4 Het kadasterplan en het uittreksel uit de atlas van de buurtwegen worden als een integrerend deel gehecht aan dit besluit.

Artikel 5 Dit besluit wordt ter kennisneming gestuurd aan het college van burgemeester en schepenen van de gemeente Neerpelt.

Aanwezig : Hilde Houben-Bertrand, gouverneur voorzitter; Julien Dufaux, Piet Schiepers, Frieda Brepoels, Sylvain Sleypen, Jean-Paul Lavigne, Guy Vrijs, leden; Marc Martens, provinciegriffier

Hasselt d.d. 1999-06-10

De Verslaggever,

(B)




Jean-Paul Lavigne

De Provinciegriffier,



Marc Martens

De Gouverneur-Voorzitter,

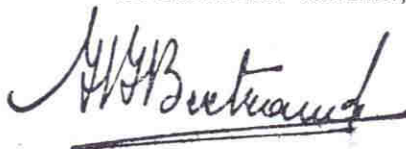

Hilde Houben-Bertrand

Nota: 1

Minuten: 4

Expeditie: 1

Afschriften: 4 x 1 besluit
2 x 2 plannen

Kenmerk

023.01.10/1999

Dossier

841.1/ 120.25.01

Bijlagen



3de Directie
afdeling 1 - sectie 3.1.1


datum 023.01.10/1999
.....8421/120.2501
.....n gehecht te worden aan het besluit van heden
Haar Id. 10 JUNI 1999
Namens de Bestendige Deputatie:

De Verslaggever,

(3)

De Provinciegrefier,

De Gouverneur-Voorzitter,

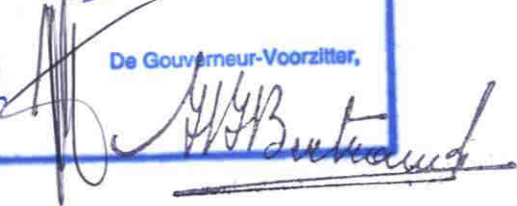

buntwegen van Sint-Huberts-lille
Merpelt, 28 maart 1888

De secretaris

J. Van der Linden



De burgemeester

F. Smeets

PLAN N° 10.

Schaal: 1/2500

0 15 30 60 90 120 Meters



