

Provinciaal Bestuur

VAN LIMBURG.

4^e Afdeling.

Stuur. N^o 7351^{de}

BUURTWEGEN.

VERBETERING.

GOEDKEURING VAN PLANS.

De bestendige Deputatie,

Gezien de beraadslaging van den gemeenteraad van

Niemaal

dd. 27 Juni 1885

een plan aannemende voor het recht maken der
wegen verscheidene buurwegen
en het afschaffen der voetwegen
nos 72, 75, 79, 81, 114, 128, 129, en 141;

Gezien het plan en het proces-verbaal van onderzoek de
commodo et incommodo waaruit blijkt dat *geene*
klagen tegen dit ontwerp
zijn opgekomen;

Gezien de verslagen van den H. Arrondissements Commis-
saris en van den H. arrondissements Commissaris der buurt-
wegen;

Gehoord het mondeling verslag
van den H. Reges lid onges-
college *gelast een* *te openen*
het enkwest *door*
van 16 oktober d.,

Gezien de wet van den 20 mei 1863, en artikel 76 der gemeentewet;

Besluit :

De bovengemelde beraadslaging voor hetgeen betreft de aanneming des plans goed te keuren, ~~en den aankoop in der minne der tot uitvoering van dit plan noodige gronden, toe te staan.~~

Het tegenwoordige zal door het schepencollegie 's zondags na deszelfs ontvangst afgekondigd worden, en, ingevolge de schikkingen der wet van den 20 mei 1863, gedurende acht dagen aangeplakt blijven.

Het bewijs der vervulling dezer formaliteit zal ons, na verloop van den bepaalden tijd voor het beroep, overgelegd worden.

Afschrift des tegenwoordigen zal, ter uitvoering, aan den H. Arrondissements Commissaris van *Tongeren* verzonden worden.

In zitting, te Hasselt, den *20 november 1881.*

De provinciale Griffier,

De bestendige Deputatie,

A. Roelandt

H. J. J. J. J.

Voor gelijkvormig afschrift :

De provinciale Griffier,

Opstieck
A. de Cromme





Cadastr		Commune de Huismael.		Contenance		Observations
N ^o d'ordre	N ^o de l'Atlas	Section	Lieu dit	Nature de Culture	Arbres	
1	19 Plan 8		Heersendaelstraat	Terre	22	8 76
2	Idem		Idem	Idem	1 56	62 09
3	19 Plan 9		Idem	Pai	6 61	284 23
4	Idem		Idem	Idem	3 17	136 31
5	129 Plan 9		Bril	Sentier	1 82	72 80
6	Idem		Idem	Idem	2 47	98 80
7	128 Plan 9		Groeten Edmunt	Idem	2 39	95 60
8	Idem		Idem	Idem	77	30 80
9	Idem		Idem	Idem	58	23 20
10	45 Plan 7		Hoek Steeg	Idem	1 32	46 20
11	42 Plan 7		Dorp	Idem	1 30	52 "
12	3 Plan 6		Hastelweg	Terre	96	41 28
13	Idem		Idem	Idem	56	24 08
14	Idem		Idem	Idem	1 33	57 19
15	49 Plan 7		Herbeveld	Sentier	41	16 40
16	Idem		Idem	Idem	13	5 20
17	Idem		Idem	Idem	22	8 80
18	Idem		Idem	Idem	22	8 80
19	25 Plan 7		Paschelbosch	Marc	48	17 "
20	1 Plan 10		Hesselbosch	Terre	43	17 53
21	29 Plan 11		Magmolen	Terre	1 67	71 81
22	1 Plan 10		Luisden	Terre	35	14 24
23	Idem		Idem	Idem	53	21 57
24	Idem		Idem	Idem	1 39	56 57
25	141 Plan 11		Polstakker	Sentier	15	6 "
26	Idem		Idem	Idem	08	3 20
27	Idem		Idem	Idem	50	20 "
28	Idem		Idem	Idem	2 18	87 20
						1387 66

Commune de Hiermael.

Plan parcellaire, indiquant les différentes parties, des rues et les sentiers que
l'Administration Communale de Hiermael, demande à pouvoir supprimer et vendre.


Plans, dressés à l'Echelle de 1 à 2500, par le Géomètre juré Seruettignie,
Commermans Jean.

Hoestelt, le 17 Mars 1884.

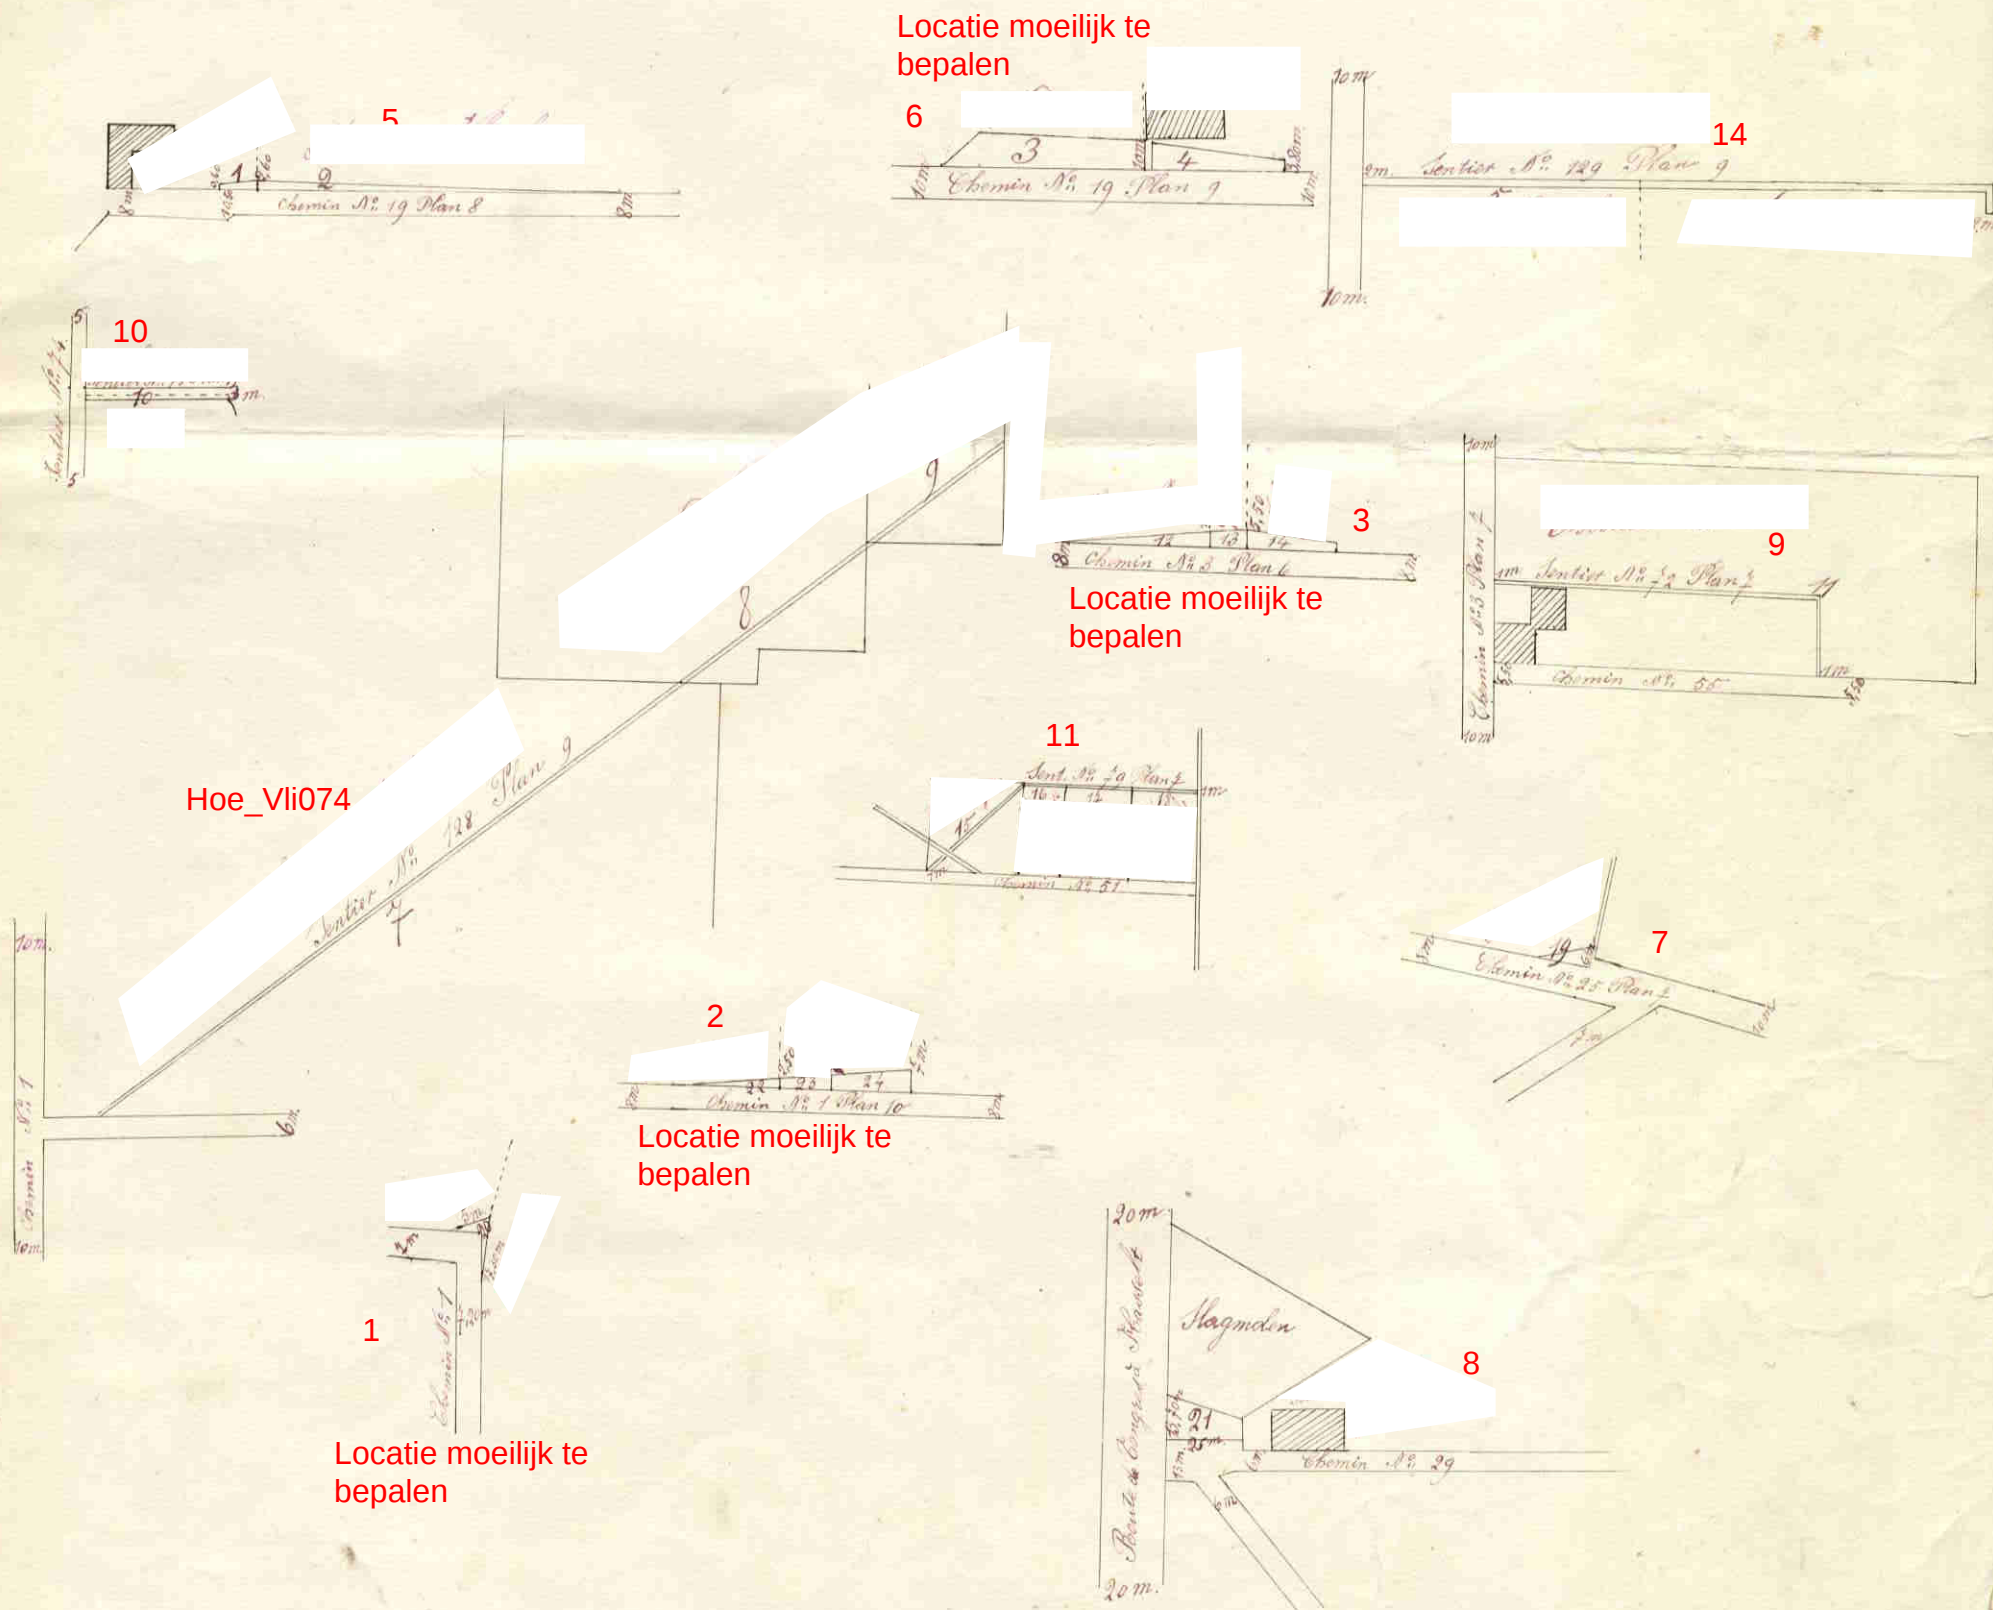


Schaal: 1/2500

0 15 30 60 90 120
Meters

 

Schaal: 1/2500

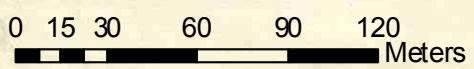

Locatie moeilijk te bepalen