



p r o v i n c i e Limburg

Directie Omgeving

Mobiliteit en Routestructuren

**De deputatie
van de provincie Limburg**

Gelet op volgende doelstelling, actieplan en actie van het provinciaal beleid 2014-2019:

- beleidsdoelstelling 2018140005 "Overig beleid"
- actieplan 2018140105 "In uitvoering van het Mobiliteitscharter bijdragen aan meer duurzame mobiliteit en (infrastructurele) veiligheid in Limburg, met een maximale verschuiving ten voordele van duurzame vervoermiddelen"
- actie 2018140424 "Op basis van een bovenlokale visie en instrumentarium rond trage mobiliteit, de lokale overheden ondersteunen in het tot stand brengen en uitvoeren van hun lokaal tragemobiliteitsbeleid";

Gelet op het besluit van de gemeenteraad van de gemeente Zonhoven d.d. 10 september 2018 houdende het voorstel tot de afschaffing van twee delen van buurtweg 5 uit de Atlas in de Buurtwegen van Zonhoven;

Gelet op de wet op de buurtwegen van 10 april 1841, gewijzigd bij de wet van 20 mei 1863, bij de wet van 9 augustus 1948 en bij het decreet van 4 april 2014, inzonderheid artikels 27 t.e.m. 29;

Gelet op het besluit van de Vlaamse Regering tot vaststelling van nadere regels voor de organisatie van het openbaar onderzoek inzake buurtwegen van 20 juni 2014;

Overwegende dat de aanvrager de aanpassing aan de Atlas van de Buurtwegen vraagt om een grondruil tussen de vrij te komen gronden en private gronden te kunnen realiseren;

Overwegende dat tijdens het openbaar onderzoek van 17 juli 2018 tot en 21 augustus 2018 geen bezwaren of opmerkingen werden ingediend;

Overwegende dat de aanvraag gunstig wordt geadviseerd omdat de functie van buurtweg 5 in de Atlas van de Buurtwegen van Zonhoven werd overgenomen door de Kleine Hemmenweg en dat de verkeerscirculatie niet in het gedrang komt;

Gelet op de voorgelegde plannen, opgesteld door landmeter-expert Johan Paquay van Studiebureau Decoutere op 4 mei 2018:

- een uittreksel uit de Atlas van de Buurtwegen
- een uittreksel uit het kadaster
- een afschaffingsplan
- een uittreksel uit de topografische kaart;

Gehoord het verslag van Jean-Paul Peuskens, lid van het college;

BESLUIT

Artikel 1 De delen van buurtweg 5 in de Atlas van de Buurtwegen van Zonhoven aangeduid in het rood en met de letters A-B-C-D-E-A en K-J-I-L-M-H G-F-K op het afschaffingsplan worden afgeschaft.

Kenmerk: 2018/S/0004047

Dossier: 2018/D/000609

Bijlagen: plannen

Artikel 2 Overeenkomstig artikel 29 van de wet op de buurtwegen van 10 april 1841 kan de gemeenteraad, na schatting door een deskundige, beslissen tot verkoop van de aan het openbaar domein onttrokken gronden, of tot het vorderen, vanwege de eigenaars van de gronden, van de meerwaarde die voor hen ontstaat door deze aanpassing aan de Atlas van de Buurtwegen.

Artikel 3 Overeenkomstig artikel 28, vierde lid van de bovenvermelde wet over de buurtwegen is het College van Burgemeester en Schepenen belast met de bekendmaking van dit besluit, en dit gedurende acht dagen vanaf de zondag na de ontvangst ervan.

De gemeente en de belanghebbende derden kunnen, binnen 15 dagen te rekenen vanaf de eerste dag na de bekendmaking, een beroep instellen tegen dit besluit. Het beroep moet worden gericht aan de gouverneur van de provincie Limburg, die het beroepschrift en het volledige dossier voor verdere afhandeling zal doorzenden naar Ruimte Vlaanderen, Koning Albert II-laan 19 bus 12, 1210 Brussel. Door het indienen van een beroep wordt dit besluit opgeschort.

Artikel 4 Het uittreksel uit de Atlas van de Buurtwegen, het uittreksel uit het kadaster, het afschaffingsplan en het uittreksel uit de topografische kaart worden als een integrerend deel gehecht aan dit besluit.

Artikel 5 Deze beslissing tot afschaffing van bovenvermelde buurtweg ontheft de aanvrager niet tot het verkrijgen van alle andere vereiste toelatingen en vergunningen, inzonderheid de omgevingsvergunning.

Artikel 6 Dit besluit wordt ter kennisneming gestuurd aan het College van Burgemeester en Schepenen van de gemeente Zonhoven.

Aanwezig: Herman Reynders, gouverneur-voorzitter; Frank Smeets, Ludwig Vandenhove, Igor Philtjens, Jean-Paul Peuskens, Inge Moors, leden; Liliane Vansummeren, provinciegriffier wd.

Hasselt d.d. 2018-11-29

De verslaggever,



Jean-Paul Peuskens

De provinciegriffier,



Liliane Vansummeren

De gouverneur-voorzitter,



Herman Reynders



Nota: 1
Minuten: 3
Expedities: 1
Afschriften: 2x3

Kenmerk: 2018/S/0004047
Dossier: 2018/D/000609
Bijlagen: plannen

2de afdeling
Sectie C
Perceelen 483/02/a, 502/02/d, 584/02/c

AFSCHAFTINGSPLAN
deelplan 10 van de Atlas der Buurtwegen
Gemeente "Zonhoven"
Deel van Buurtweg nr. 5

Gezien om gevraagd te worden bij de beslissing van heden
Voor de Gemeenteraad
Voorlopige vaststelling 45/130/18
De voorzitter
De Gemeentesecretaris
Voor de Gemeenteraad
Definitieve vaststelling 46/1310/18
De voorzitter
De Gemeentesecretaris


Studiebureau
Decoultere nvba



Opgemeten en opgesteld door:
Johan Paquay
landmeter-expert
Bevestigd door de Raad van Bestuur van de Provincie Limburg
Federale Raad: LAMR210
Gedeponeerd op 30/09/2018
5350 Houthalenseweg


INDEX	DATA	WIJZIGINGEN	GETEKEND	SCHAAL
-	04/05/2018		Johan Paquay	1/500
A				
B				
C				
D				

TOPOGRAFISCHE KAART

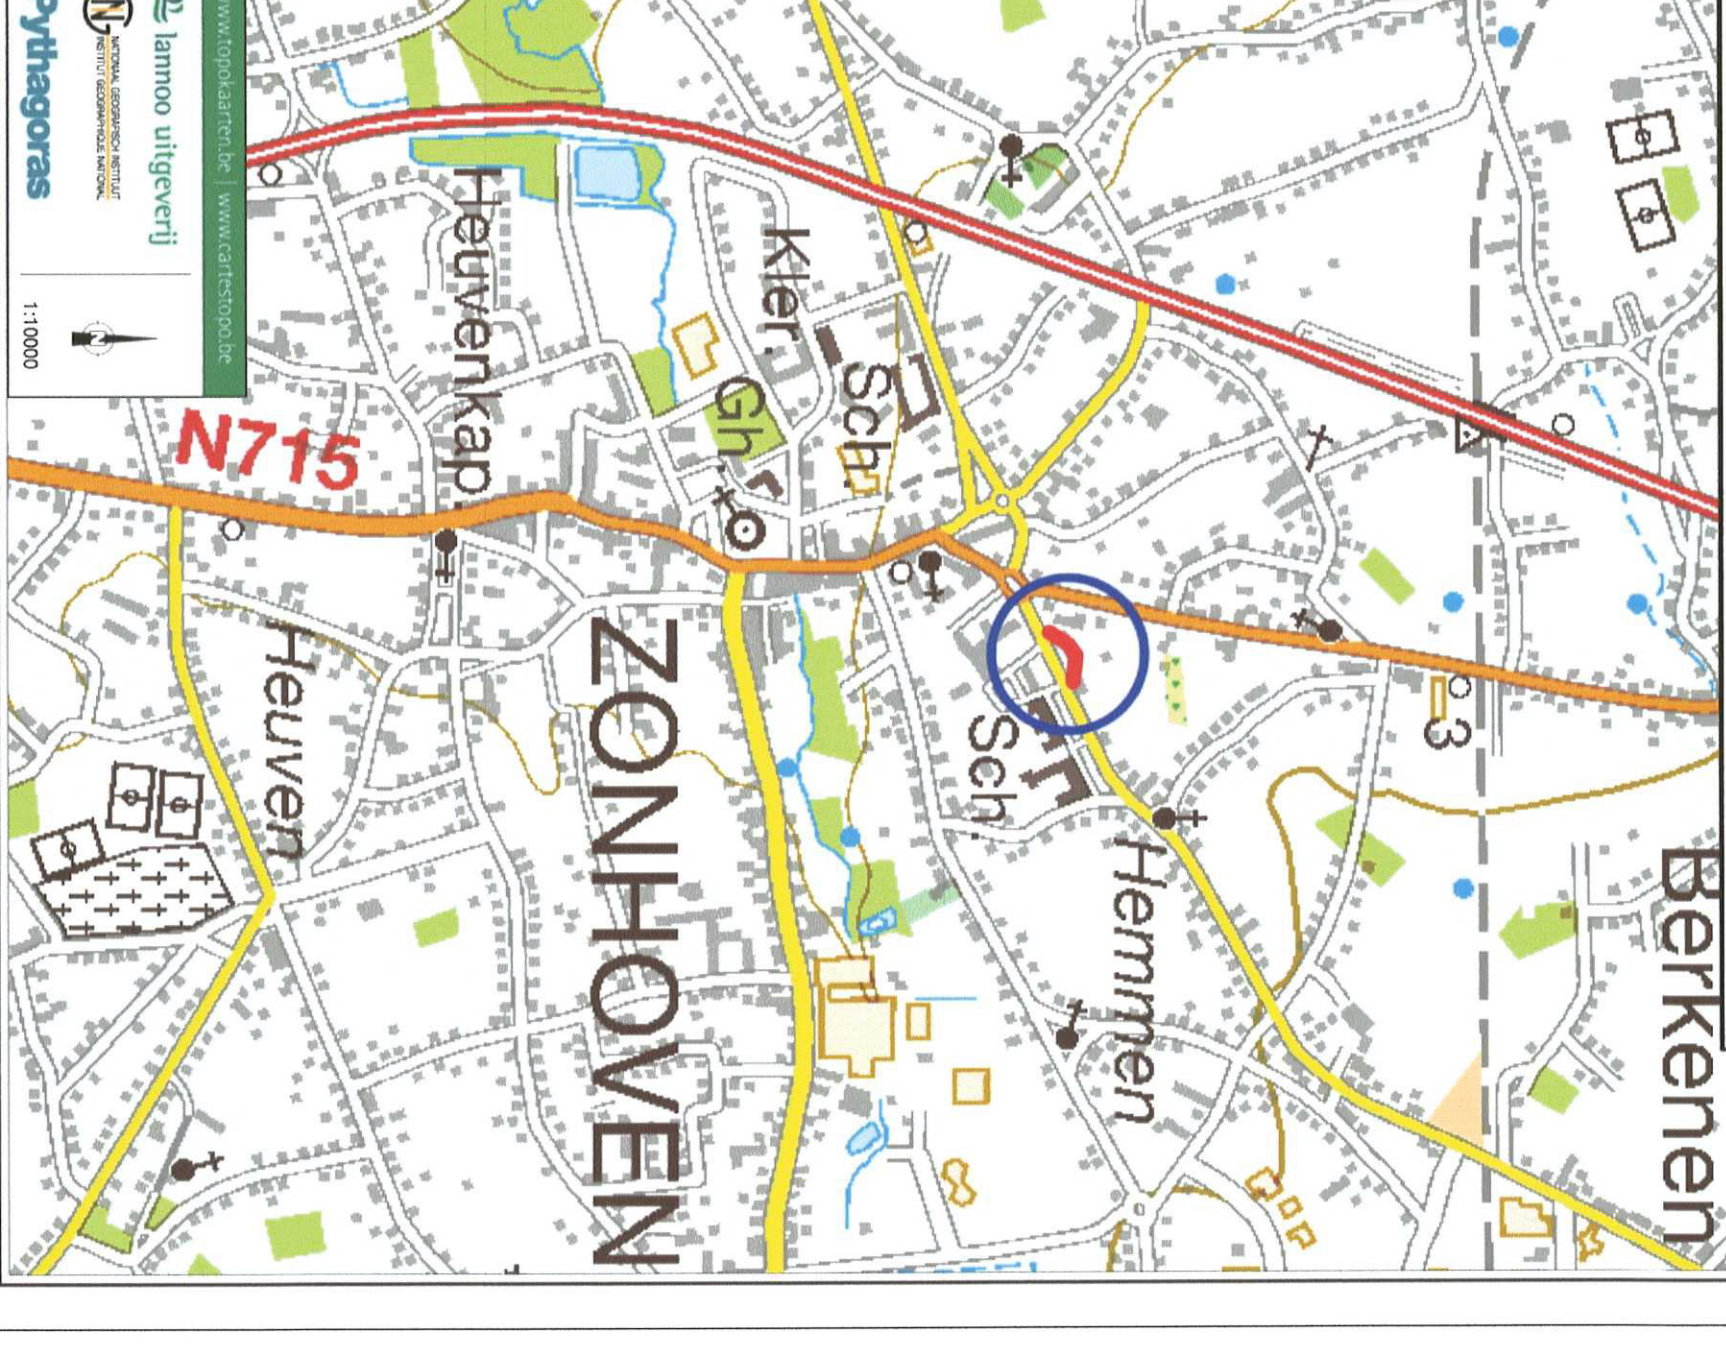


COORDINATENTABEL Lambert 72	
X	Y

- bestaande bebouwing

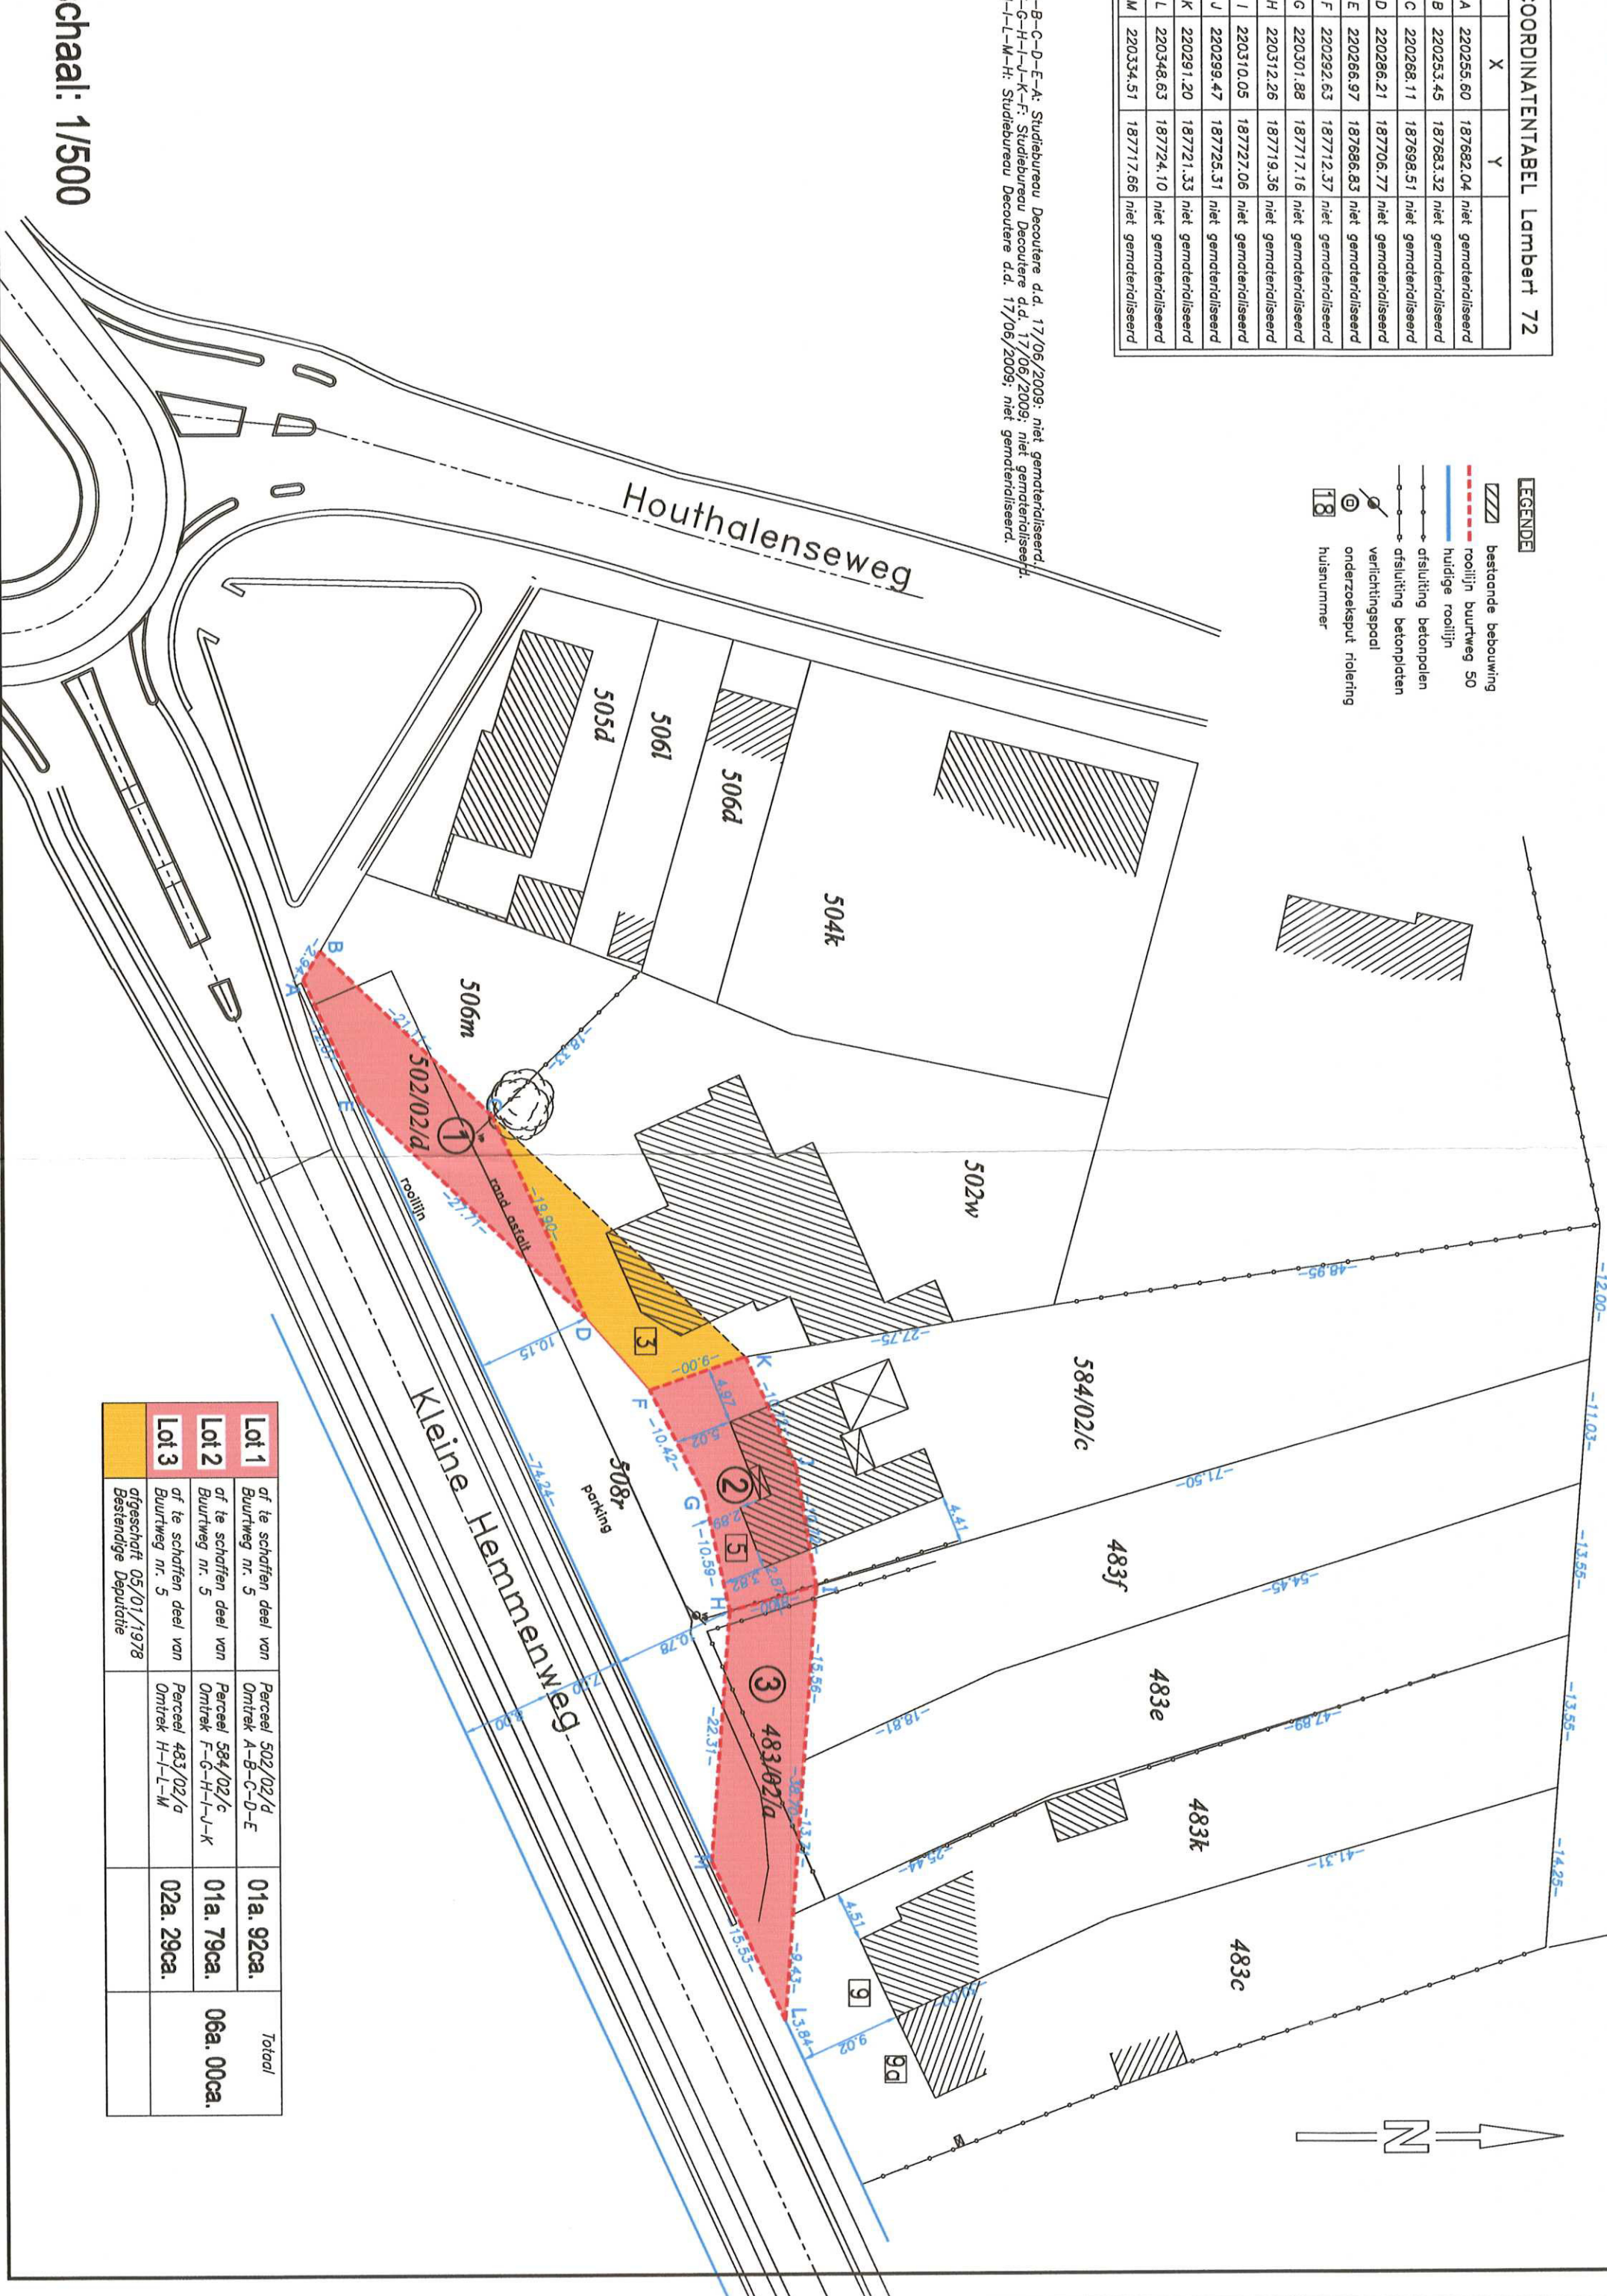

Lot 1	Lot 2	Lot 3	Total

Uittreksel uit kaartblad 10 van de Atlas der Buurtwegen

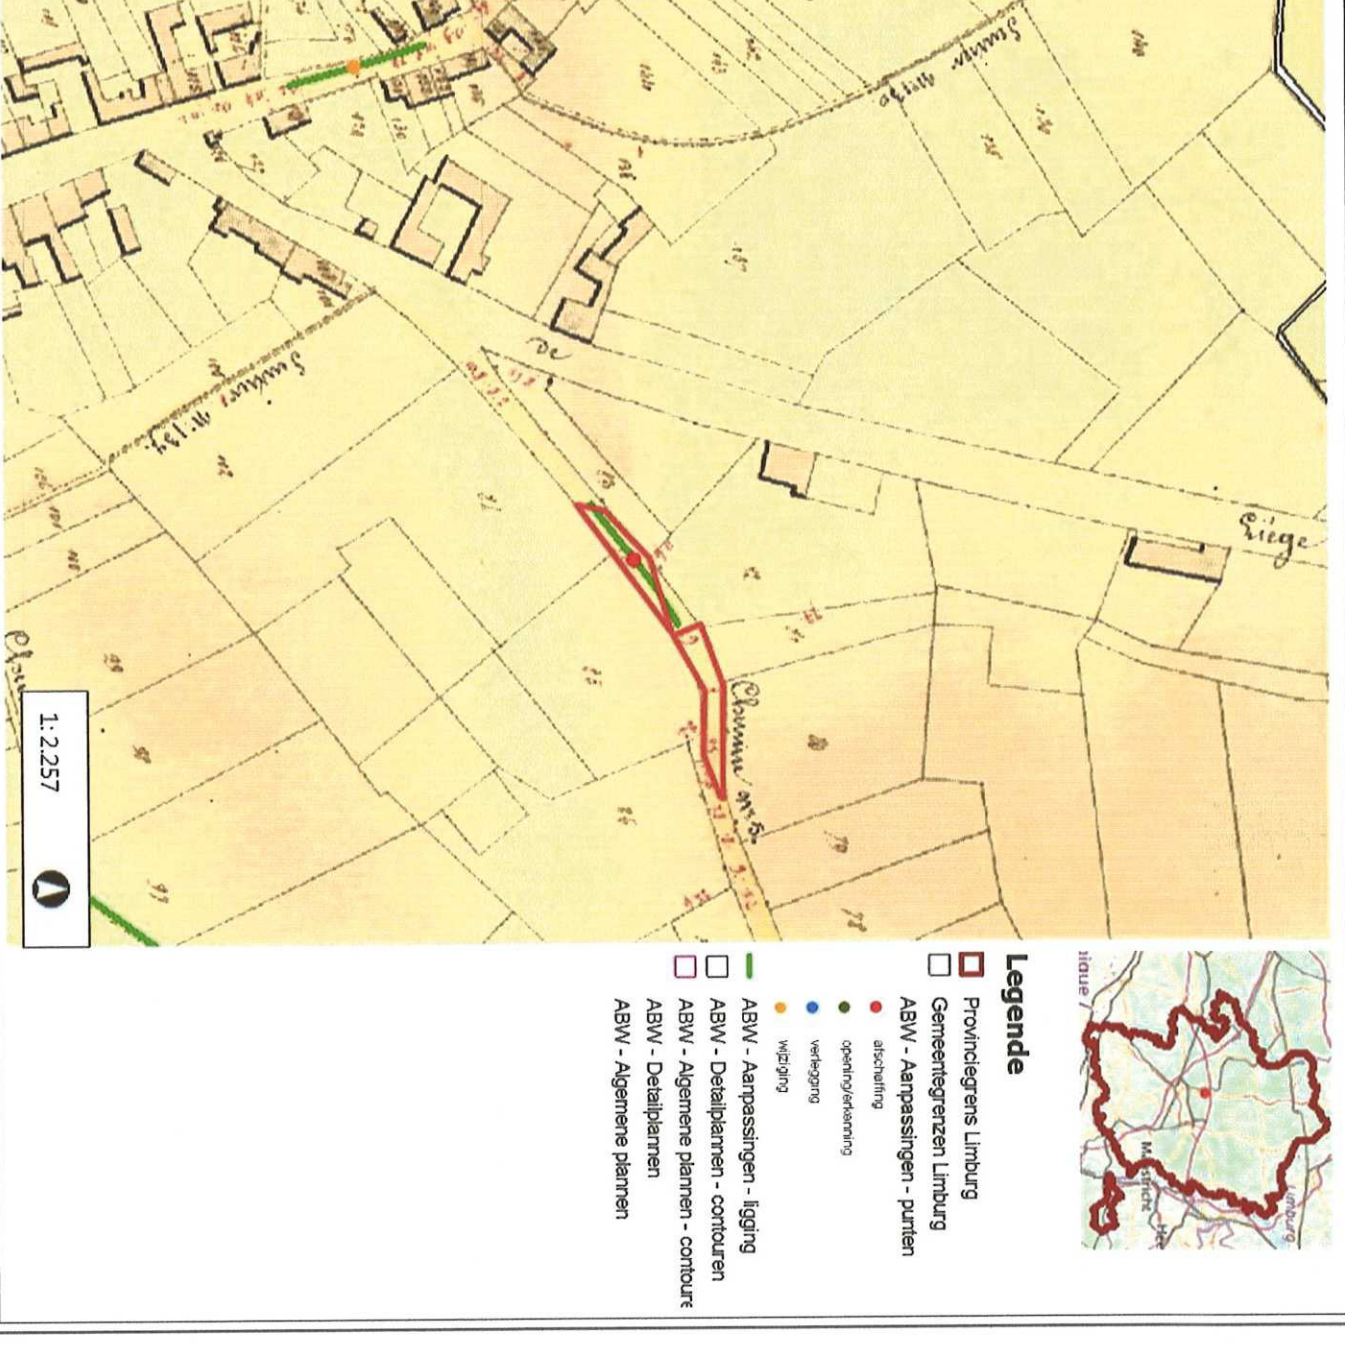


Kadaster

Federatie
Overheidsdienst
FINANCIEN
Toestand: Latste fiscale toestand (1/1/2017)

